


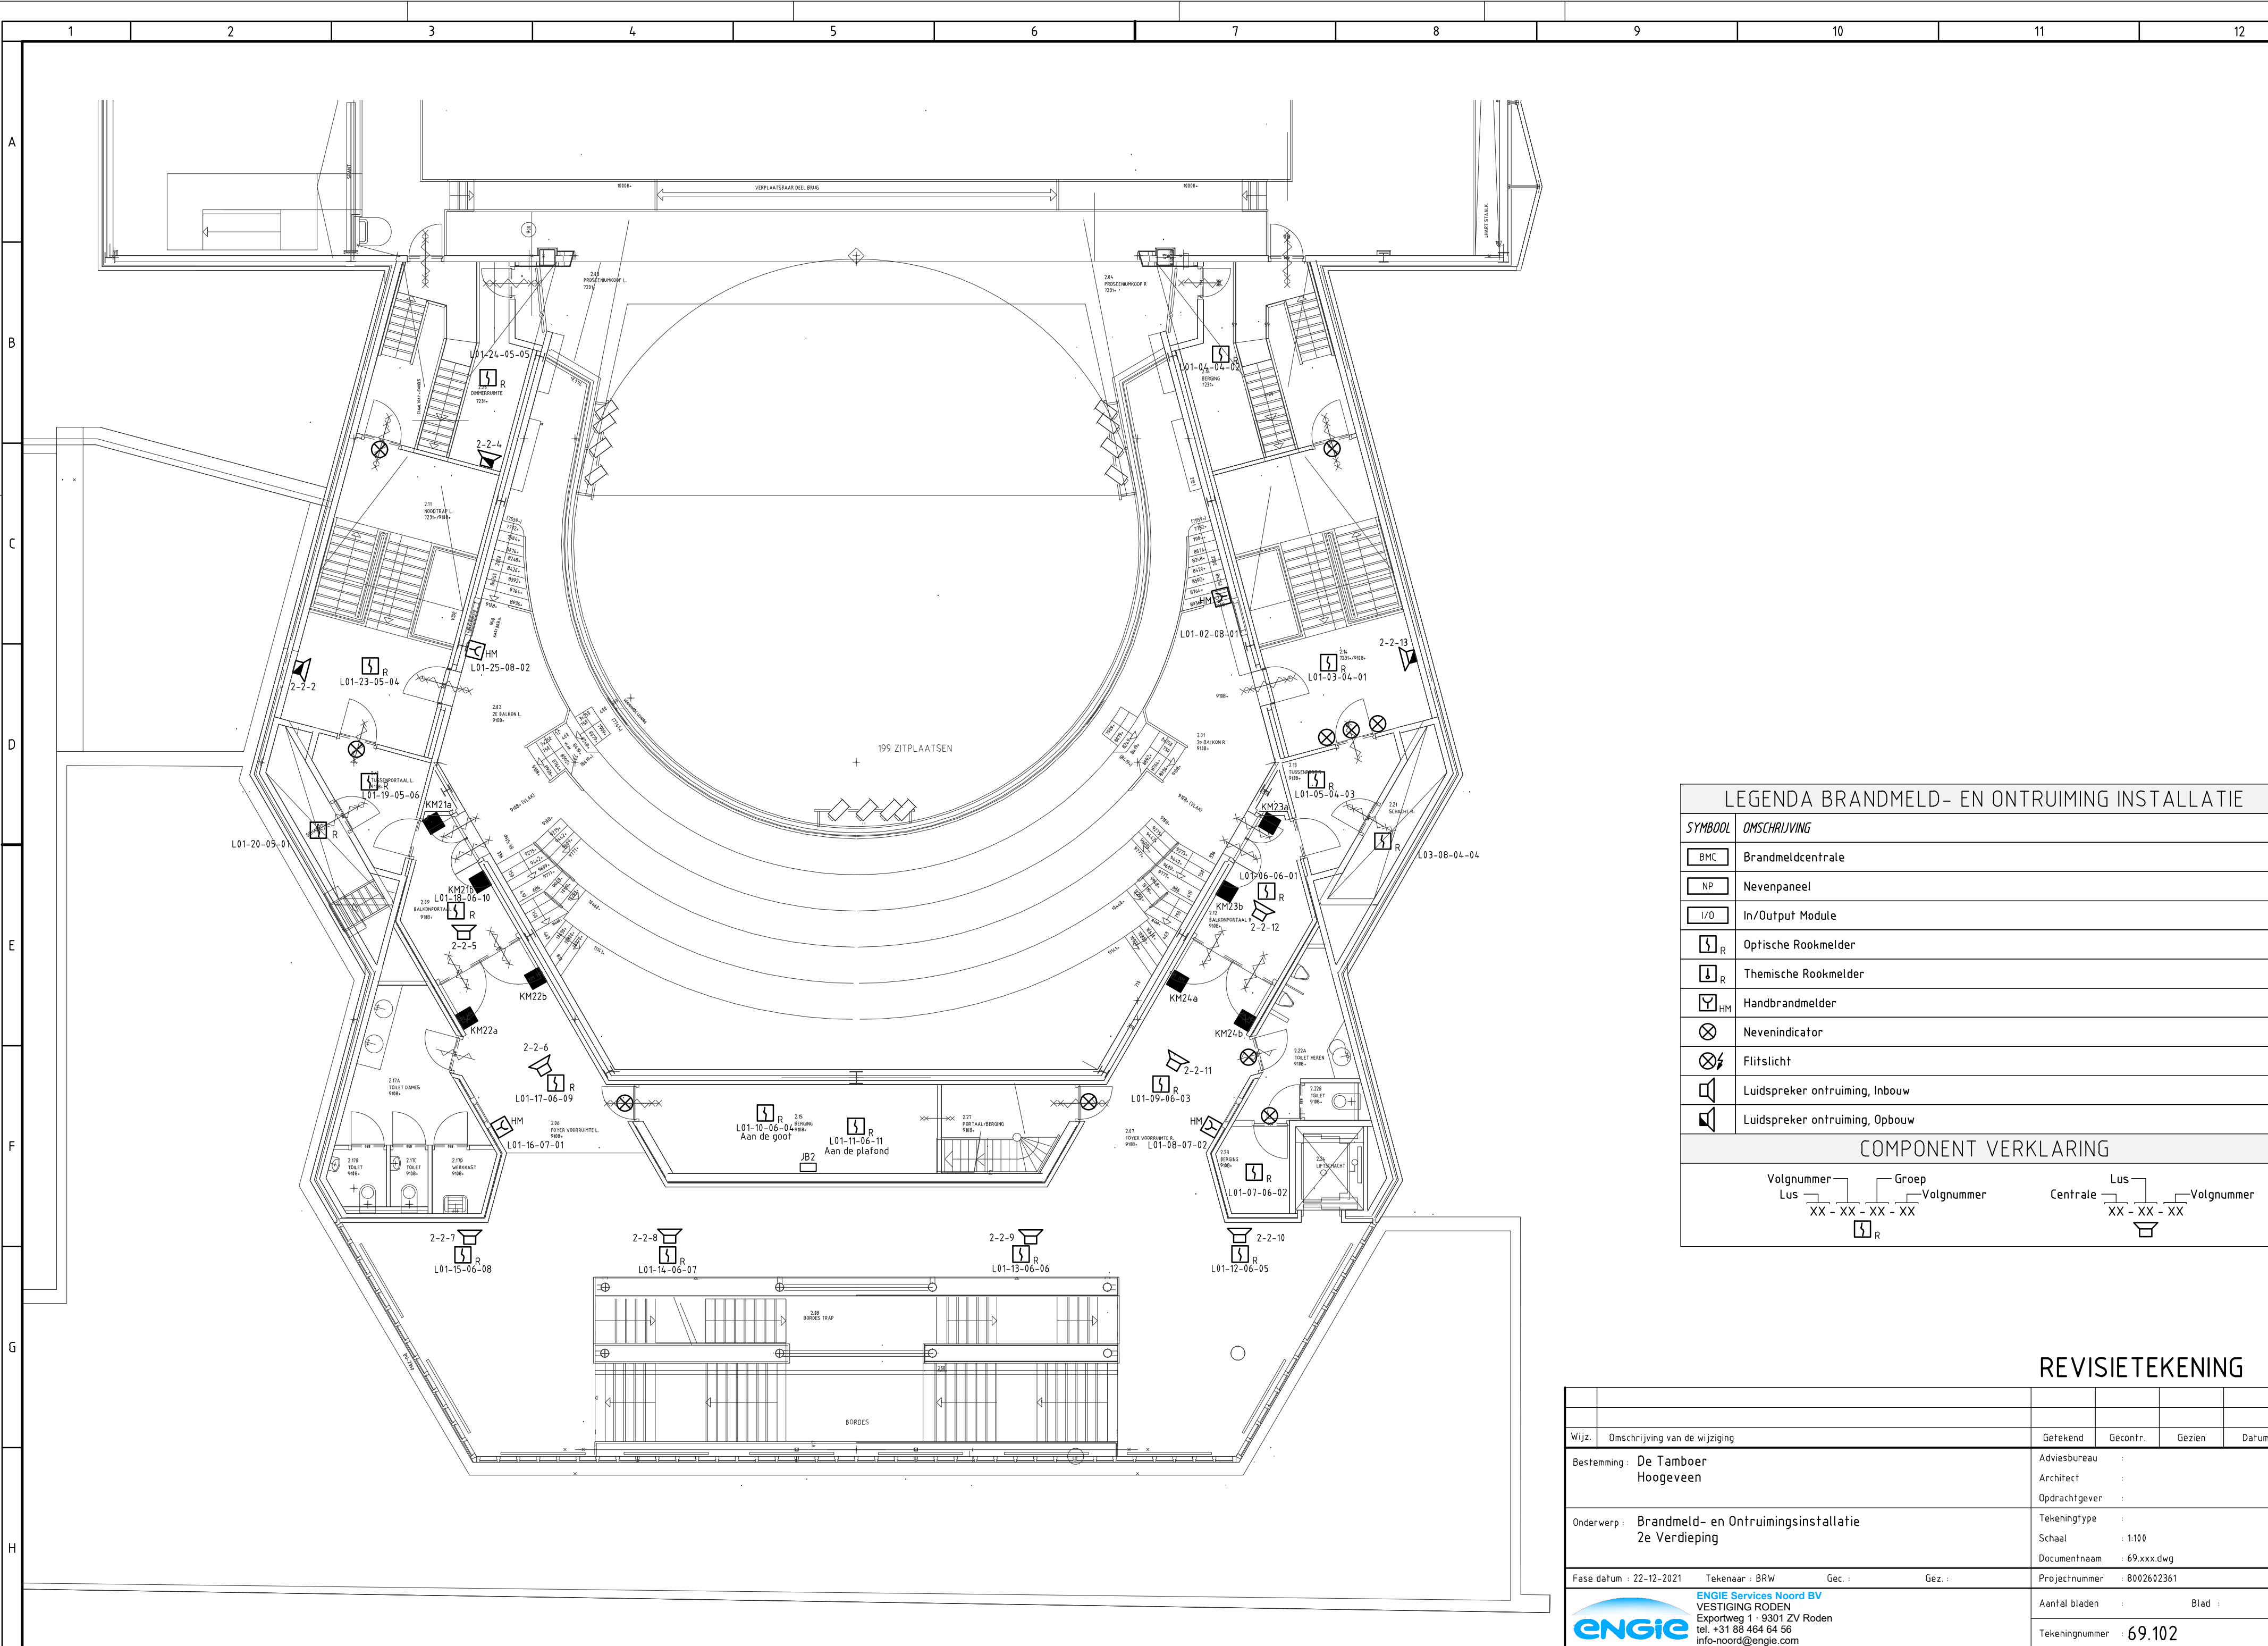

LEGENDA BRANDMELD- EN ONTRUIMING INSTALLATIE

SYMBOOL	OMSCHRIJVING
BMC	Brandmeldcentrale
NP	Nevenpaneel
I/O	In/Output Module
	Optische Rookmelder
	Themische Rookmelder
	Handbrandmelder
	Nevenindicator
	Flitslicht
	Luidspreker ontruiming, Inbouw
	Luidspreker ontruiming, Opbouw

COMPONENT VERKLARING

Volgnummer
Lus
XX - XX - XX - XX

Groep
Volgnummer
S R

Centrale
Lus
XX - XX - XX

Volgnummer

REVISIETEKENING				
Wijz.	Omschrijving van de wijziging	Getekend	Gecontr.	Gezien Datum
Bestemming	De Tamboer Hoogeveen	Adviesbureau		
		Architect		
		Opdrachtgever		
Onderwerp	Brandmeld- en Ontruimingsinstallatie 2e Verdieping	Tekeningtype		
		Schaal	1:100	
		Documentnaam	69.xxx.dwg	
Fase datum	22-12-2021	Tekenaar	BRW	Gec. : Gez. :
		Projectnummer	8002602361	
		Aantal bladen		Blad :
		Tekeningnummer	69.102	

ENGIE Services Noord BV

VESTIGING RODEN

Exportweg 1 · 9301 ZV Roden

tel. +31 88 464 64 56

info-noord@engie.com