


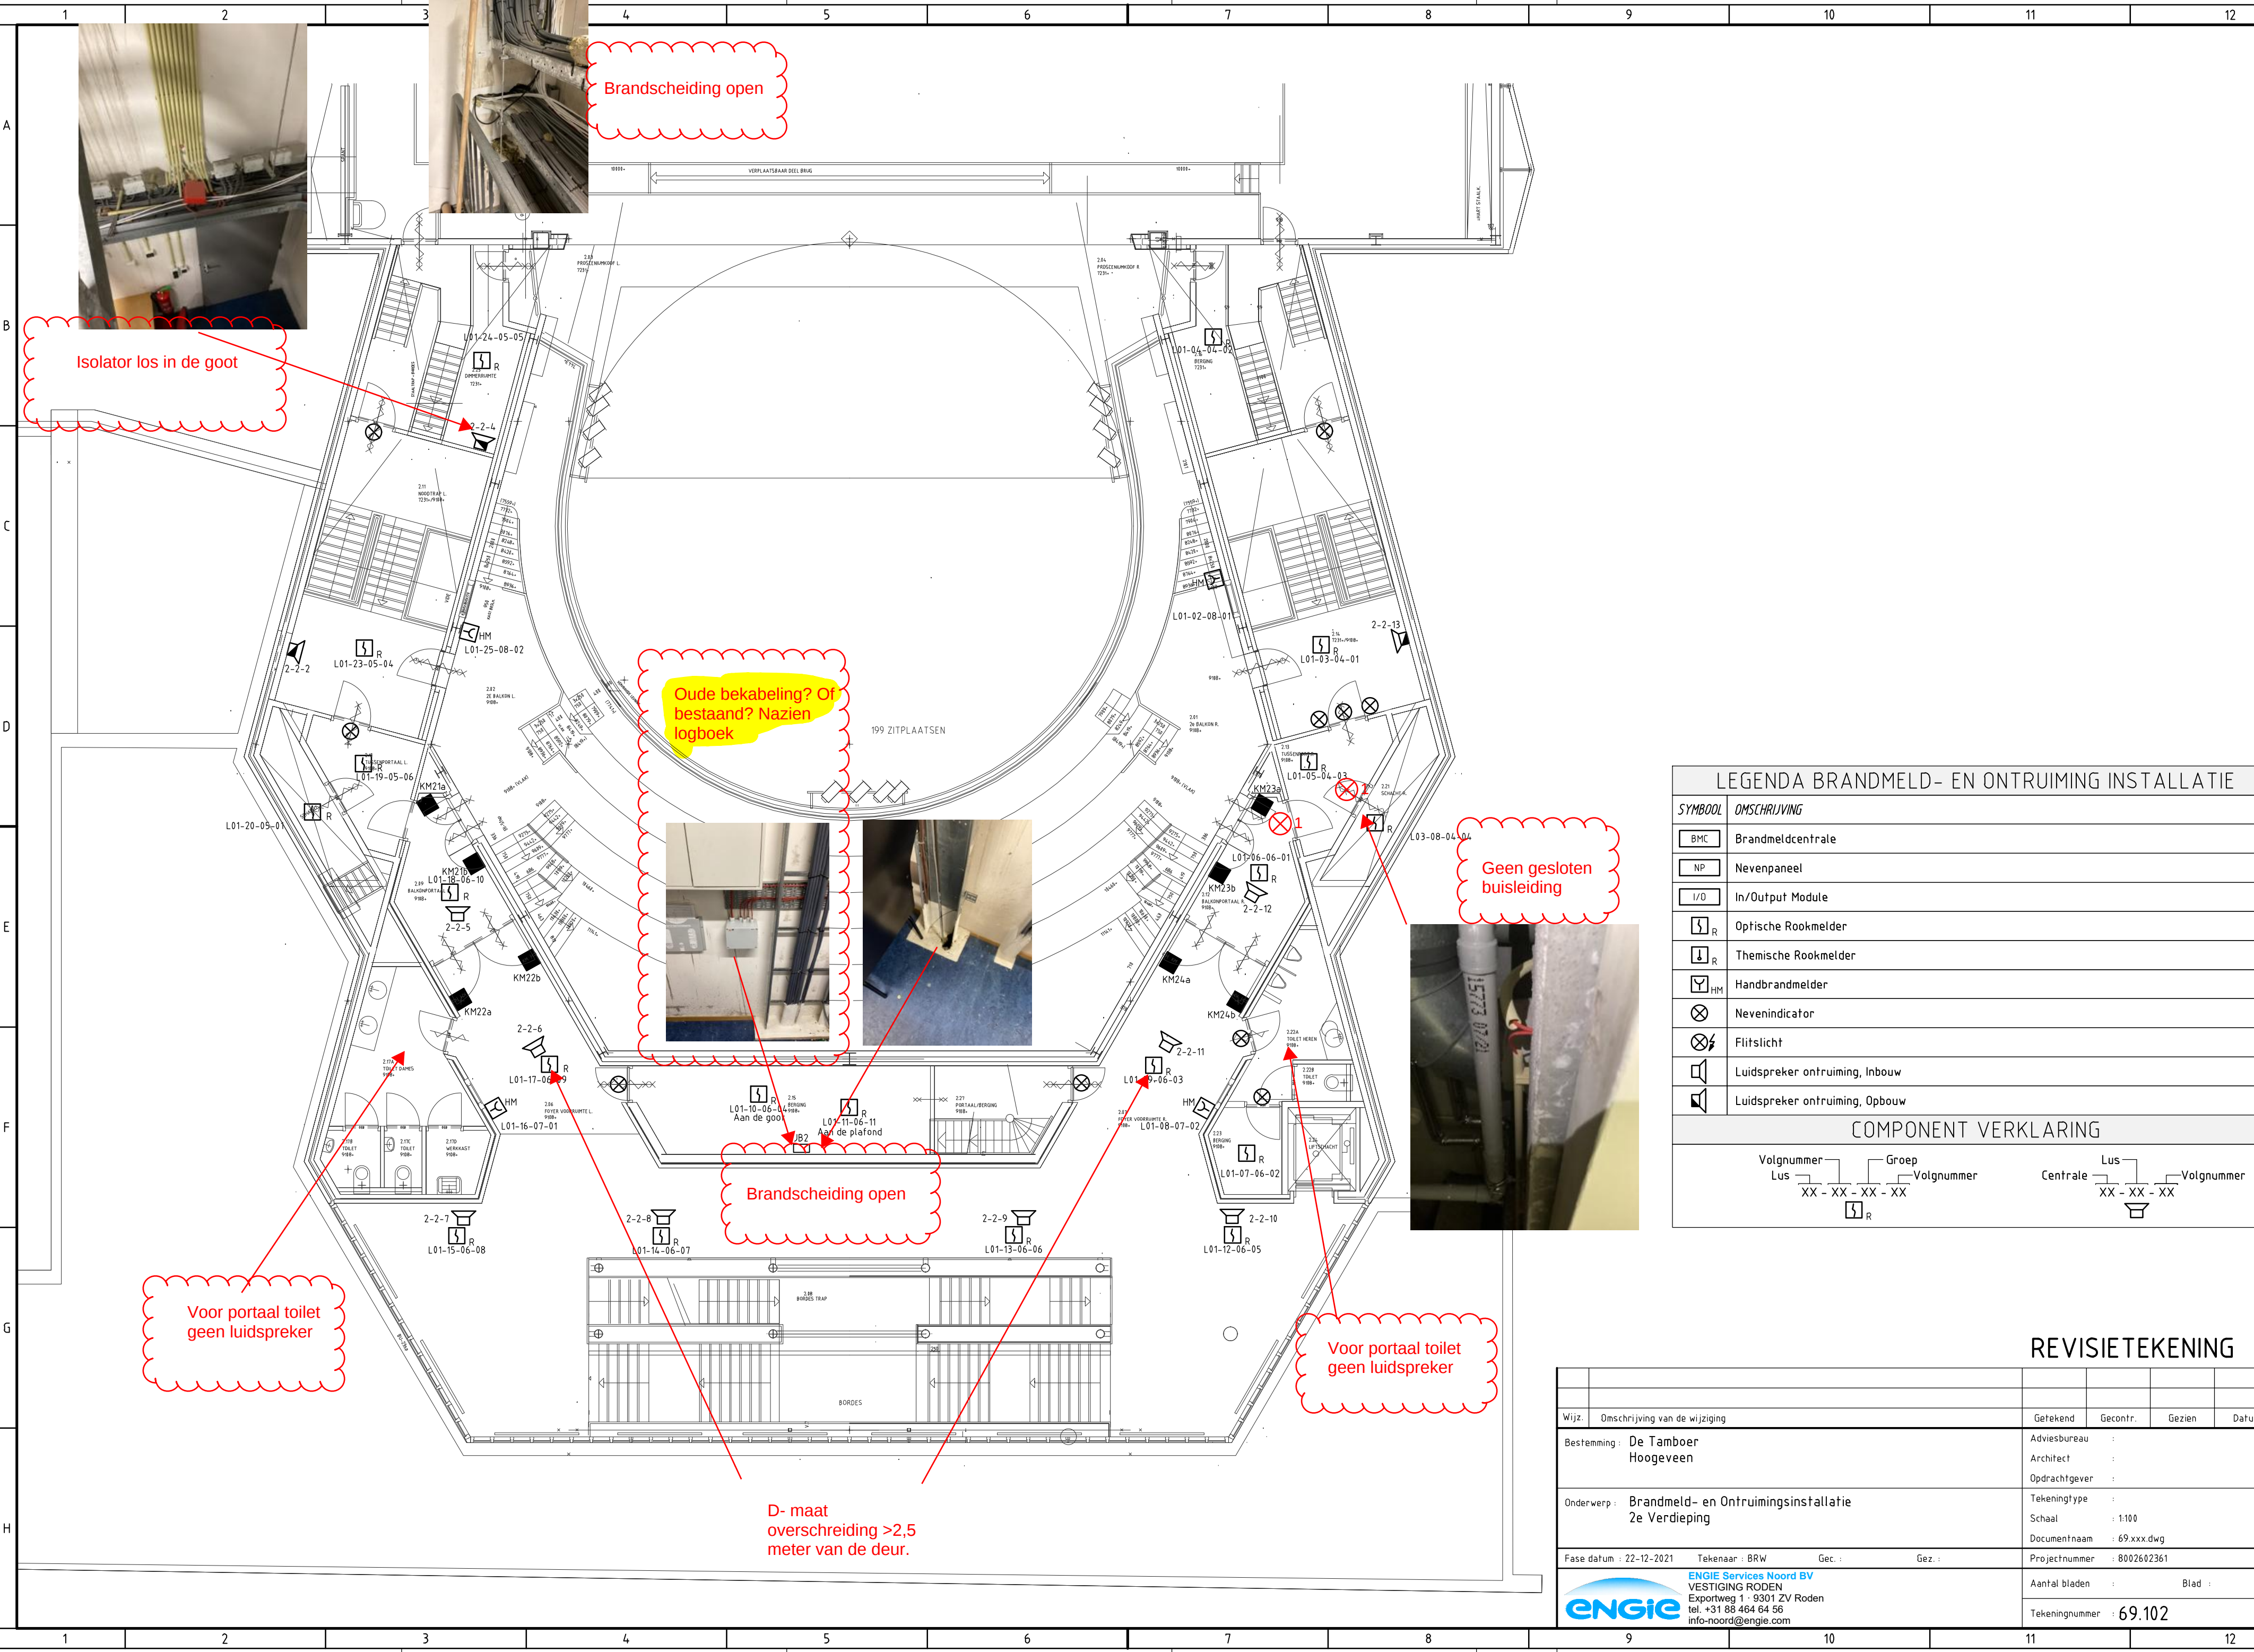

Brandscheiding open

Isolator los in de goot

Oude bekabeling? Of bestaand? Nazien logboek

Geen gesloten buisleiding

Voor portaal toilet geen luidspreker

Brandscheiding open

Voor portaal toilet geen luidspreker

D- maat overschreiding >2,5 meter van de deur.

LEGENDA BRANDMELD- EN ONTRUIMING INSTALLATIE	
SYMBOL	OMSCHRIJVING
BMC	Brandmeldcentrale
NP	Nevenpaneel
I/O	In/Output Module
	Optische Rookmelder
	Themische Rookmelder
	Handbrandmelder
	Nevenindicator
	Flitslicht
	Luidspreker ontruiming, Inbouw
	Luidspreker ontruiming, Opbouw
COMPONENT VERKLARING	
Volgnummer Lus Groep Volgnummer Centrale Lus Volgnummer XX - XX - XX - XX XX - XX - XX XX - XX - XX XX - XX - XX	

REVISIETEKENING			
Wijz.	Omschrijving van de wijziging	Getekend	Gecontr.
Bestemming	De Tamboer Hoogeveen	Gezien	Datum
Onderwerp	Brandmeld- en Ontruimingsinstallatie 2e Verdieping	Adviesbureau	
		Architect	
		Opdrachtgever	
		Tekeningstype	
		Schaal	1:100
		Documentnaam	69.xxx.dwg
Fase datum	22-12-2021	Projectnummer	8002602361
Tekenaar	BRW	Aantal bladen	Blad
Gec.		Tekeningnummer	69.102
Gez.			

ENGIE Services Noord BV
VESTIGING RODEN
Exportweg 1 · 9301 ZV Roden
tel. +31 88 464 64 56
info-noord@engie.com