



**RENOVOOI**  
Vloerafwerkingen

type 1: beton monolithisch afgewerkt

type 1a: cementdekvloer vzw  
stofbindende coating

type 2: ~~linoleum 1~~ aangepast naar PVC

type 3: ~~linoleum 2~~ aangepast naar PVC

type 4: tapijt 1

type 5: tapijt 2

type 6: beton monolithische afgewerkt  
met hygienische coating (BRC-eis)

type 7: schoonloopmat

type 8: troffelvloer keuken


type 9: gietvloer

type 10: monolithisch beton voorzien van  
vloestofdichte coating

type 11: terras vlonder

tegelveerdeling ter indicatie, rasterverdeling  
tegels dient nog nader uitgewerkt te worden.  
kleur en type conform kleur en materiaalstaat.

aansluitingen vloerafwerkingen koffiecorners  
en pantry's in afstemming met vast interieur

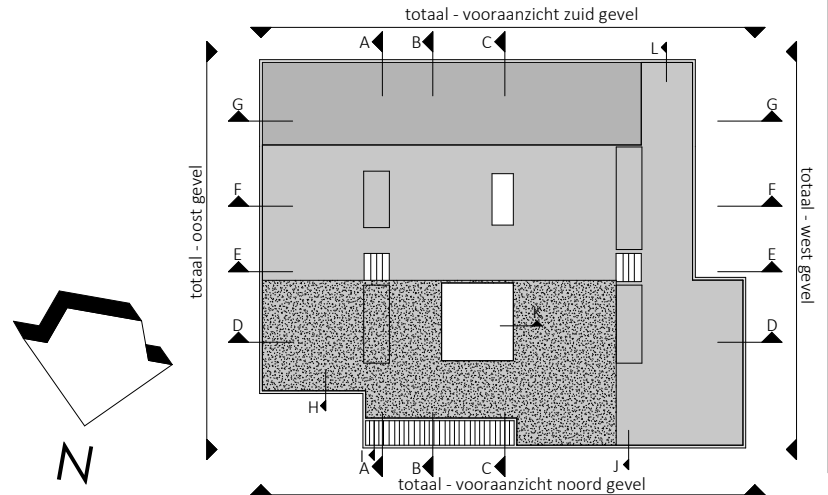

project  
Nieuwbouw Baanbrekers  
Zanddonkweg 14  
5144NX Waalwijk  
opdrachtgever  
Baanbrekers  
Zanddonkweg 14  
5144NX Waalwijk  
onderwerp  
vloer afwerking begane grond

getekend  
RdK/HvdH  
datum  
21-02-2024  
schaal  
1:200  
formaat  
A1  
status  
definitief  
wijziging  
12-07-2024

tarra  
kade

Postbus 60  
5211 EB 's-Hertogenbosch  
T 073 684 14 48 (tarra)  
T 073 658 70 70 (burokade)

info@tarra.nl  
www.tarra.nl  
post@burokade.nl  
www.burokade.nl