



DWARSDOORSNEDE (1 : 500)

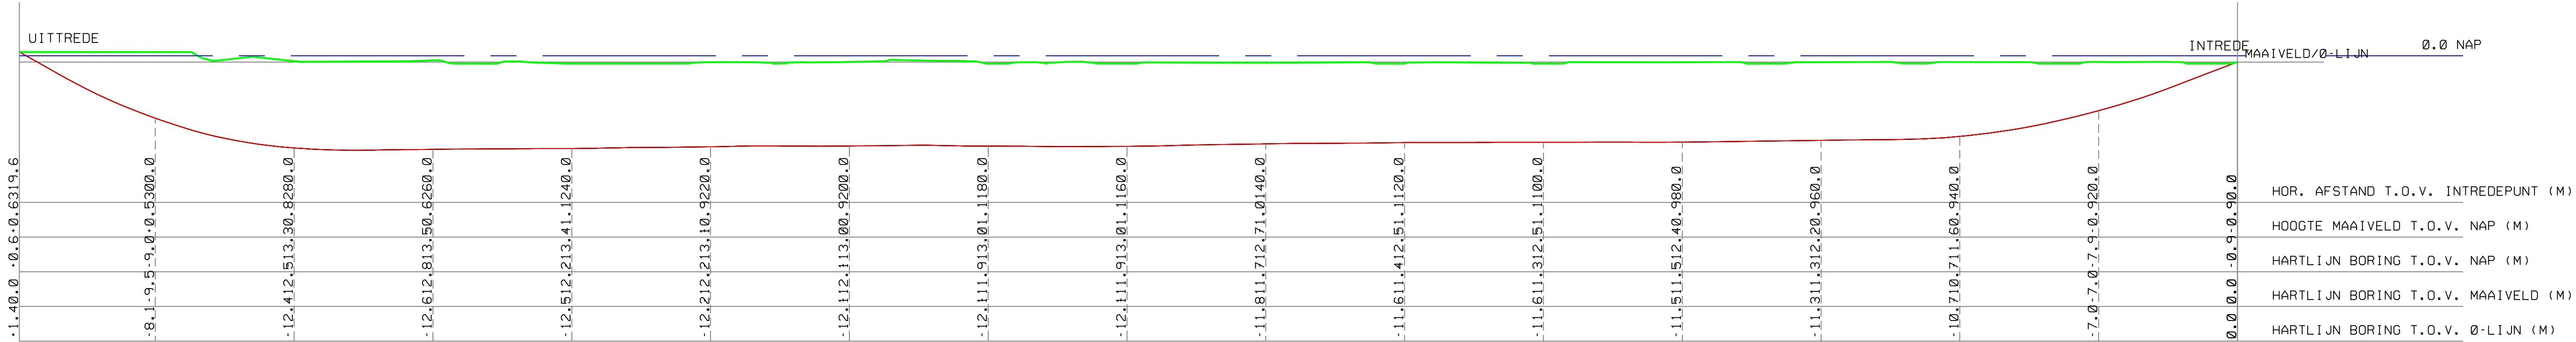

Bovenaanzicht 1:500

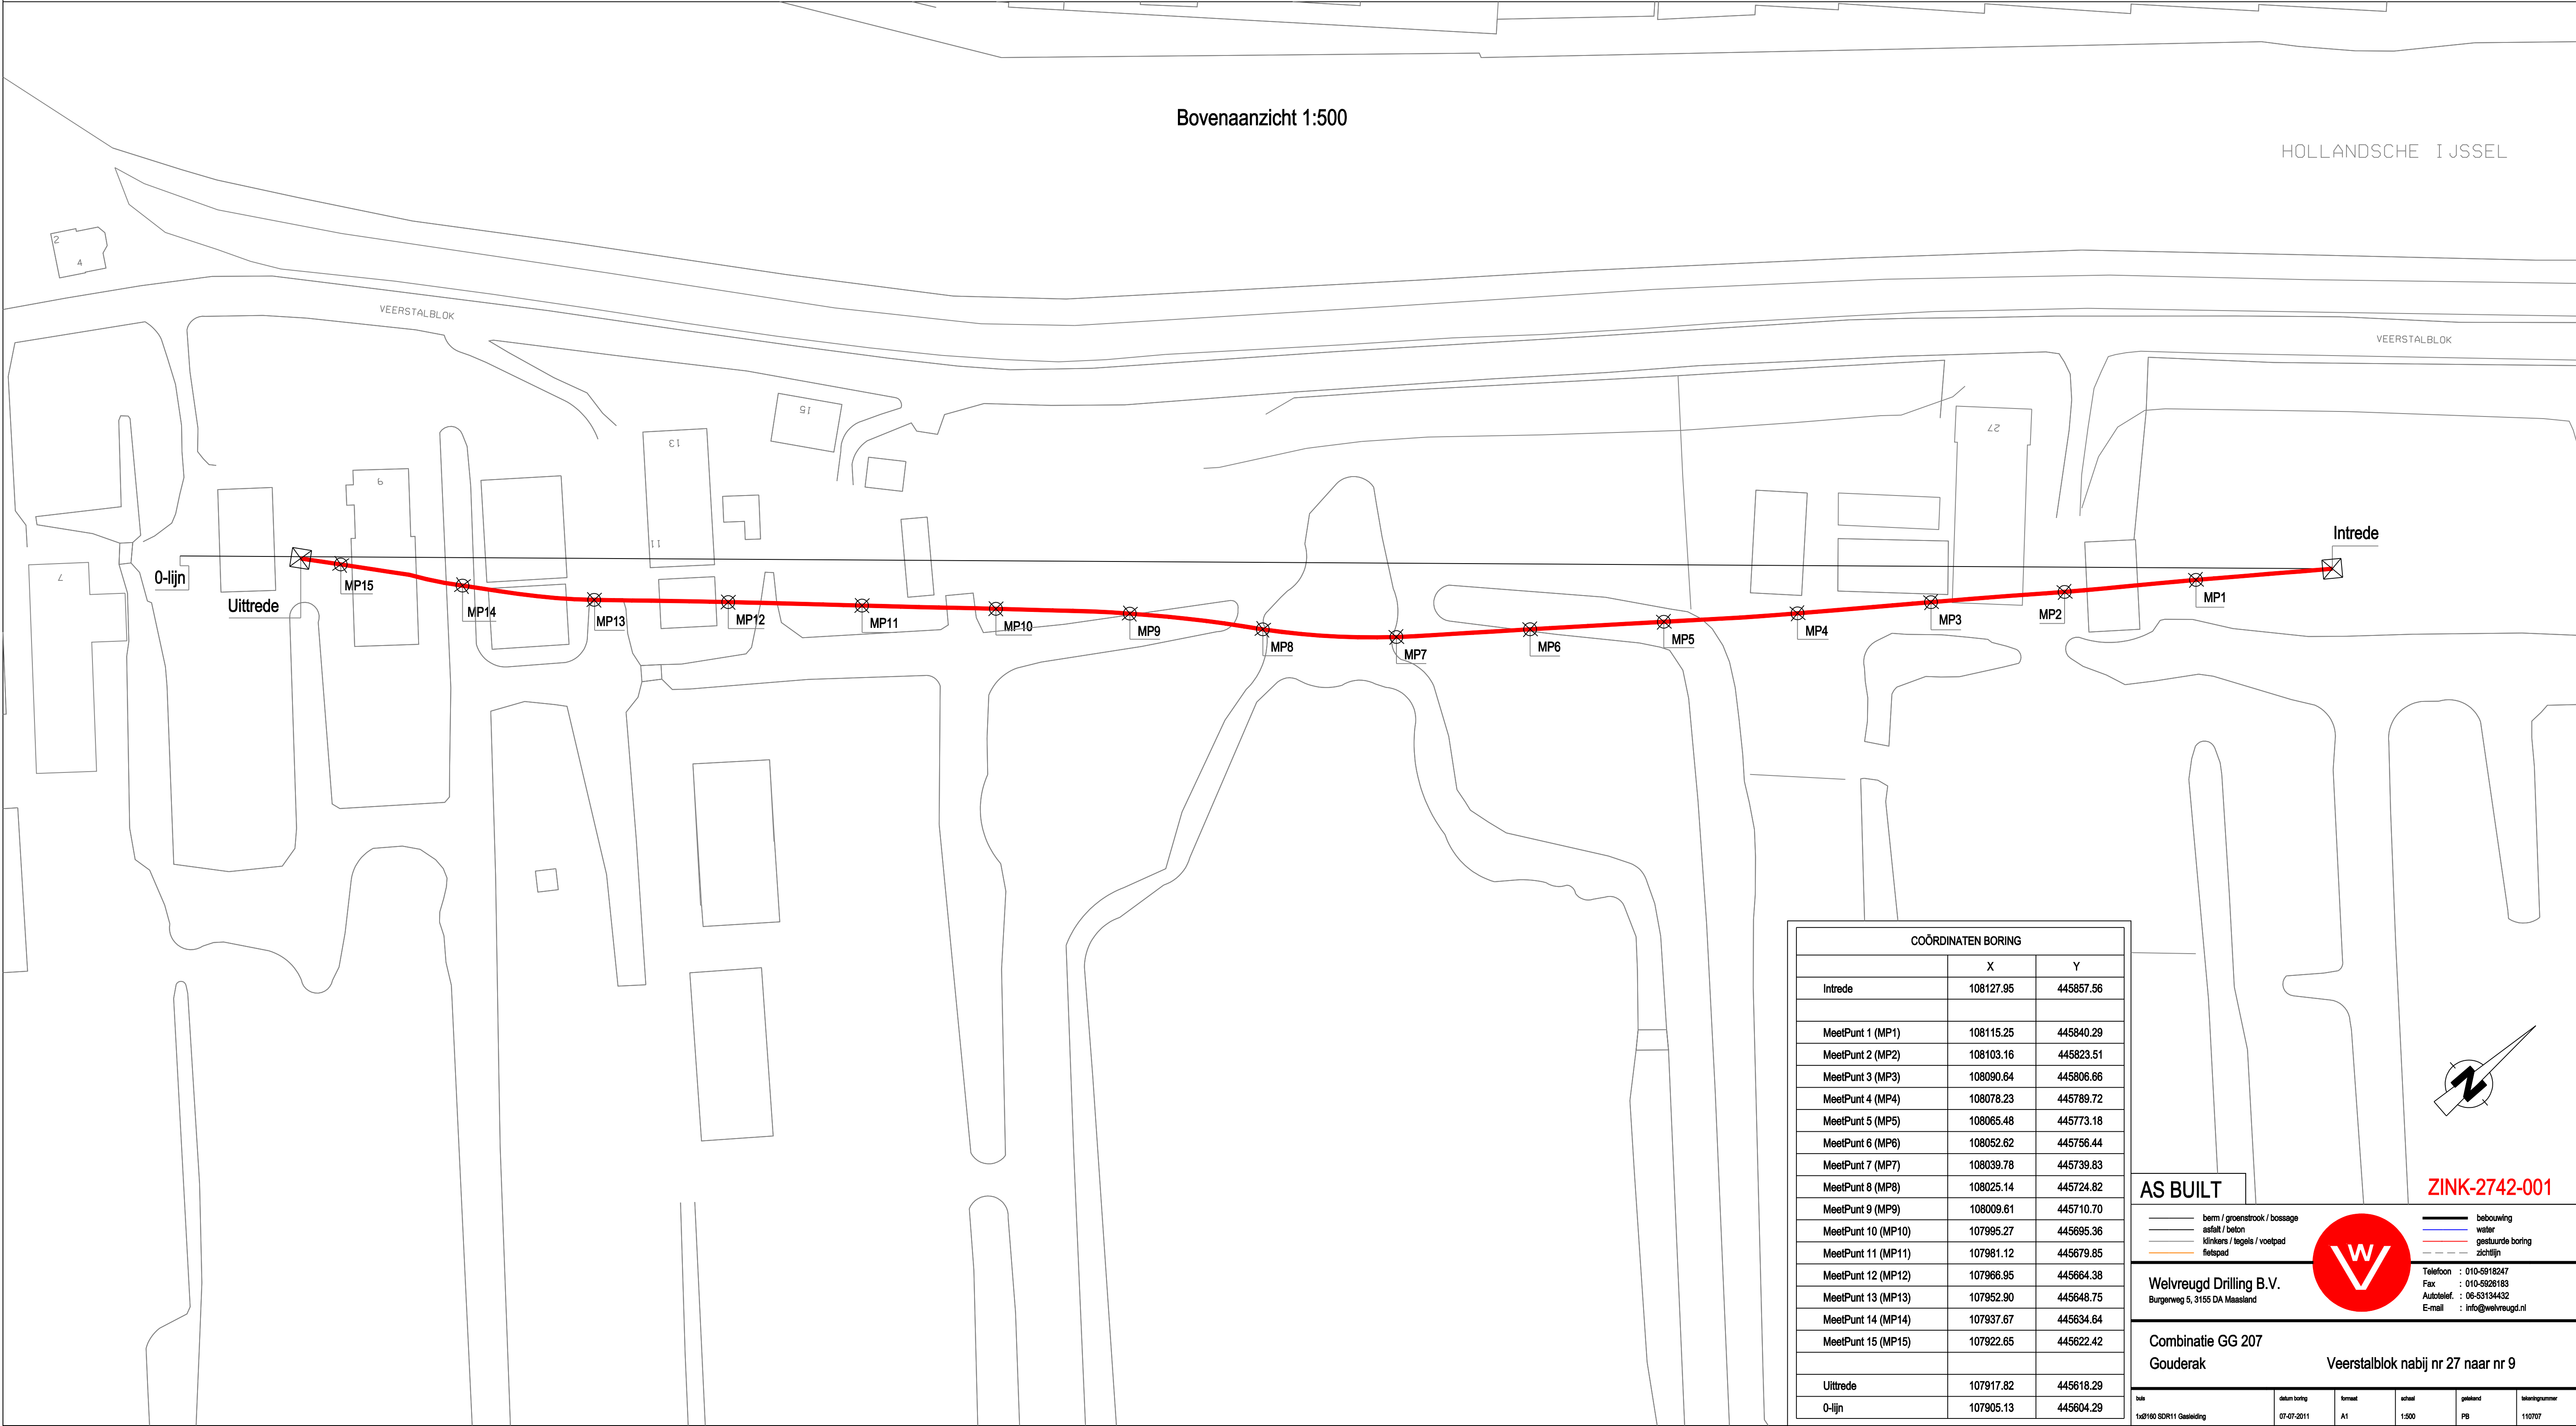

COÖRDINATEN BORING		
	X	Y
Intrede	108127.95	445857.56
MeetPunt 1 (MP1)	108115.25	445840.29
MeetPunt 2 (MP2)	108103.16	445823.51
MeetPunt 3 (MP3)	108090.64	445806.66
MeetPunt 4 (MP4)	108078.23	445789.72
MeetPunt 5 (MP5)	108065.48	445773.18
MeetPunt 6 (MP6)	108052.62	445756.44
MeetPunt 7 (MP7)	108039.78	445739.83
MeetPunt 8 (MP8)	108025.14	445724.82
MeetPunt 9 (MP9)	108009.61	445710.70
MeetPunt 10 (MP10)	107995.27	445695.36
MeetPunt 11 (MP11)	107981.12	445679.85
MeetPunt 12 (MP12)	107966.95	445664.38
MeetPunt 13 (MP13)	107952.90	445648.75
MeetPunt 14 (MP14)	107937.67	445634.64
MeetPunt 15 (MP15)	107922.65	445622.42
Uittrede	107917.82	445618.29
0-lijn	107905.13	445604.29

AS BUILT

berm / groenstrook / bossage

asfalt / beton

kluiswaa / tegels / voetpad

fietspad

bebouwing

water

gestuurde boring

zichlijn

Welvreugd Drilling B.V.

Burgerweg 5, 3155 DA Maastrand

Telefoon : 010-6918247

Fax : 010-5928183

Autotelefoon : 06-53134432

E-mail : info@welvreugd.nl

Combinatie GG 207

Gouderak

Veerstalblok nabij nr 27 naar nr 9

1:500

07-07-2011

A1

1:500

PG

110707