



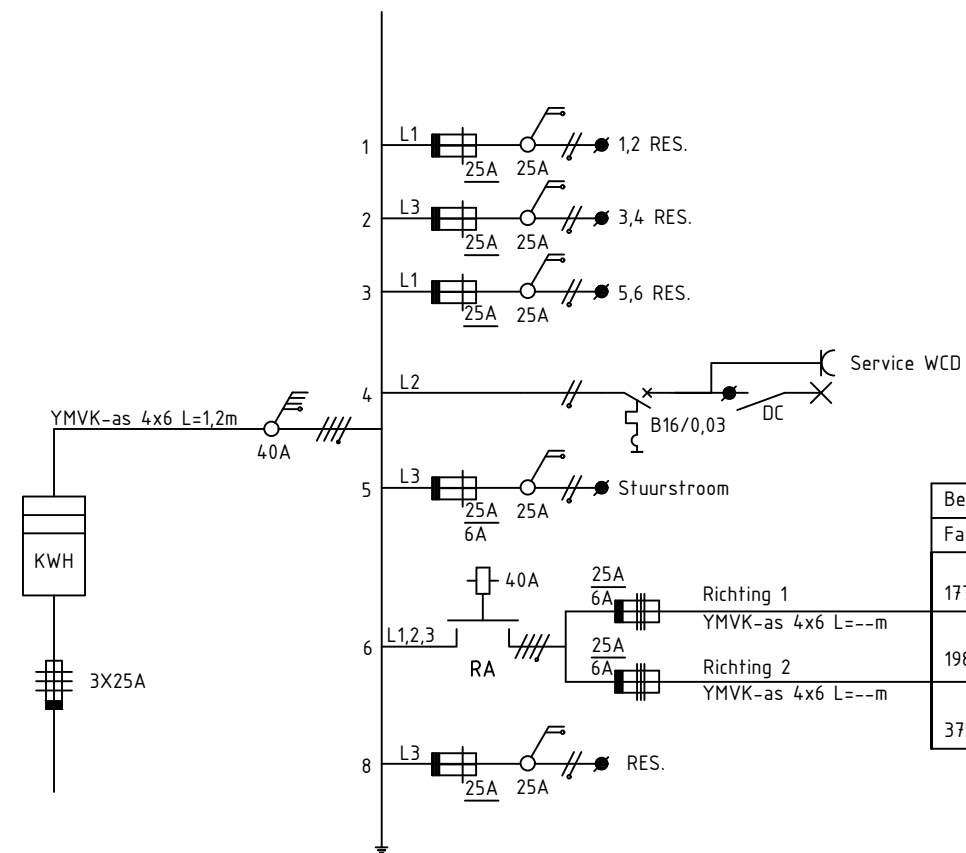

Belasting (Pw)			Totaal (W)
Fase-1	Fase-2	Fase-3	
177W	198W	189W	564 W
198W	177W	305W	680W
375W	375W	494 W	1244 W

Groep 5 Stuurstroom

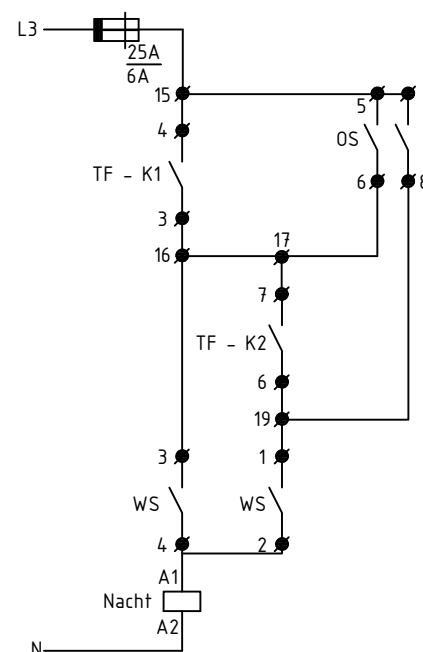

V1.2	ETGR	08-09-20		ETGR	08-09-20	Stukhoofd aangepast	AS-BUILT	SCHAAL N.T.S.
rev	gewijzigd	datum	paraaf	gezien	datum	opmerking	formA3	reg.nr. N321-OVL373

Provincie Noord-Brabant

TT-Stelsel INSTALLATIE TEKENING
BRABANTLAAN 1.5216 TV.S-HERTOGENBOSCH
TELEFOON: (073) 6812812

N321
OVL373

AS-BUILT	SCHAAL N.T.S.
----------	---------------

form.A3	req.nr. N321-OVL373
---------	---------------------