

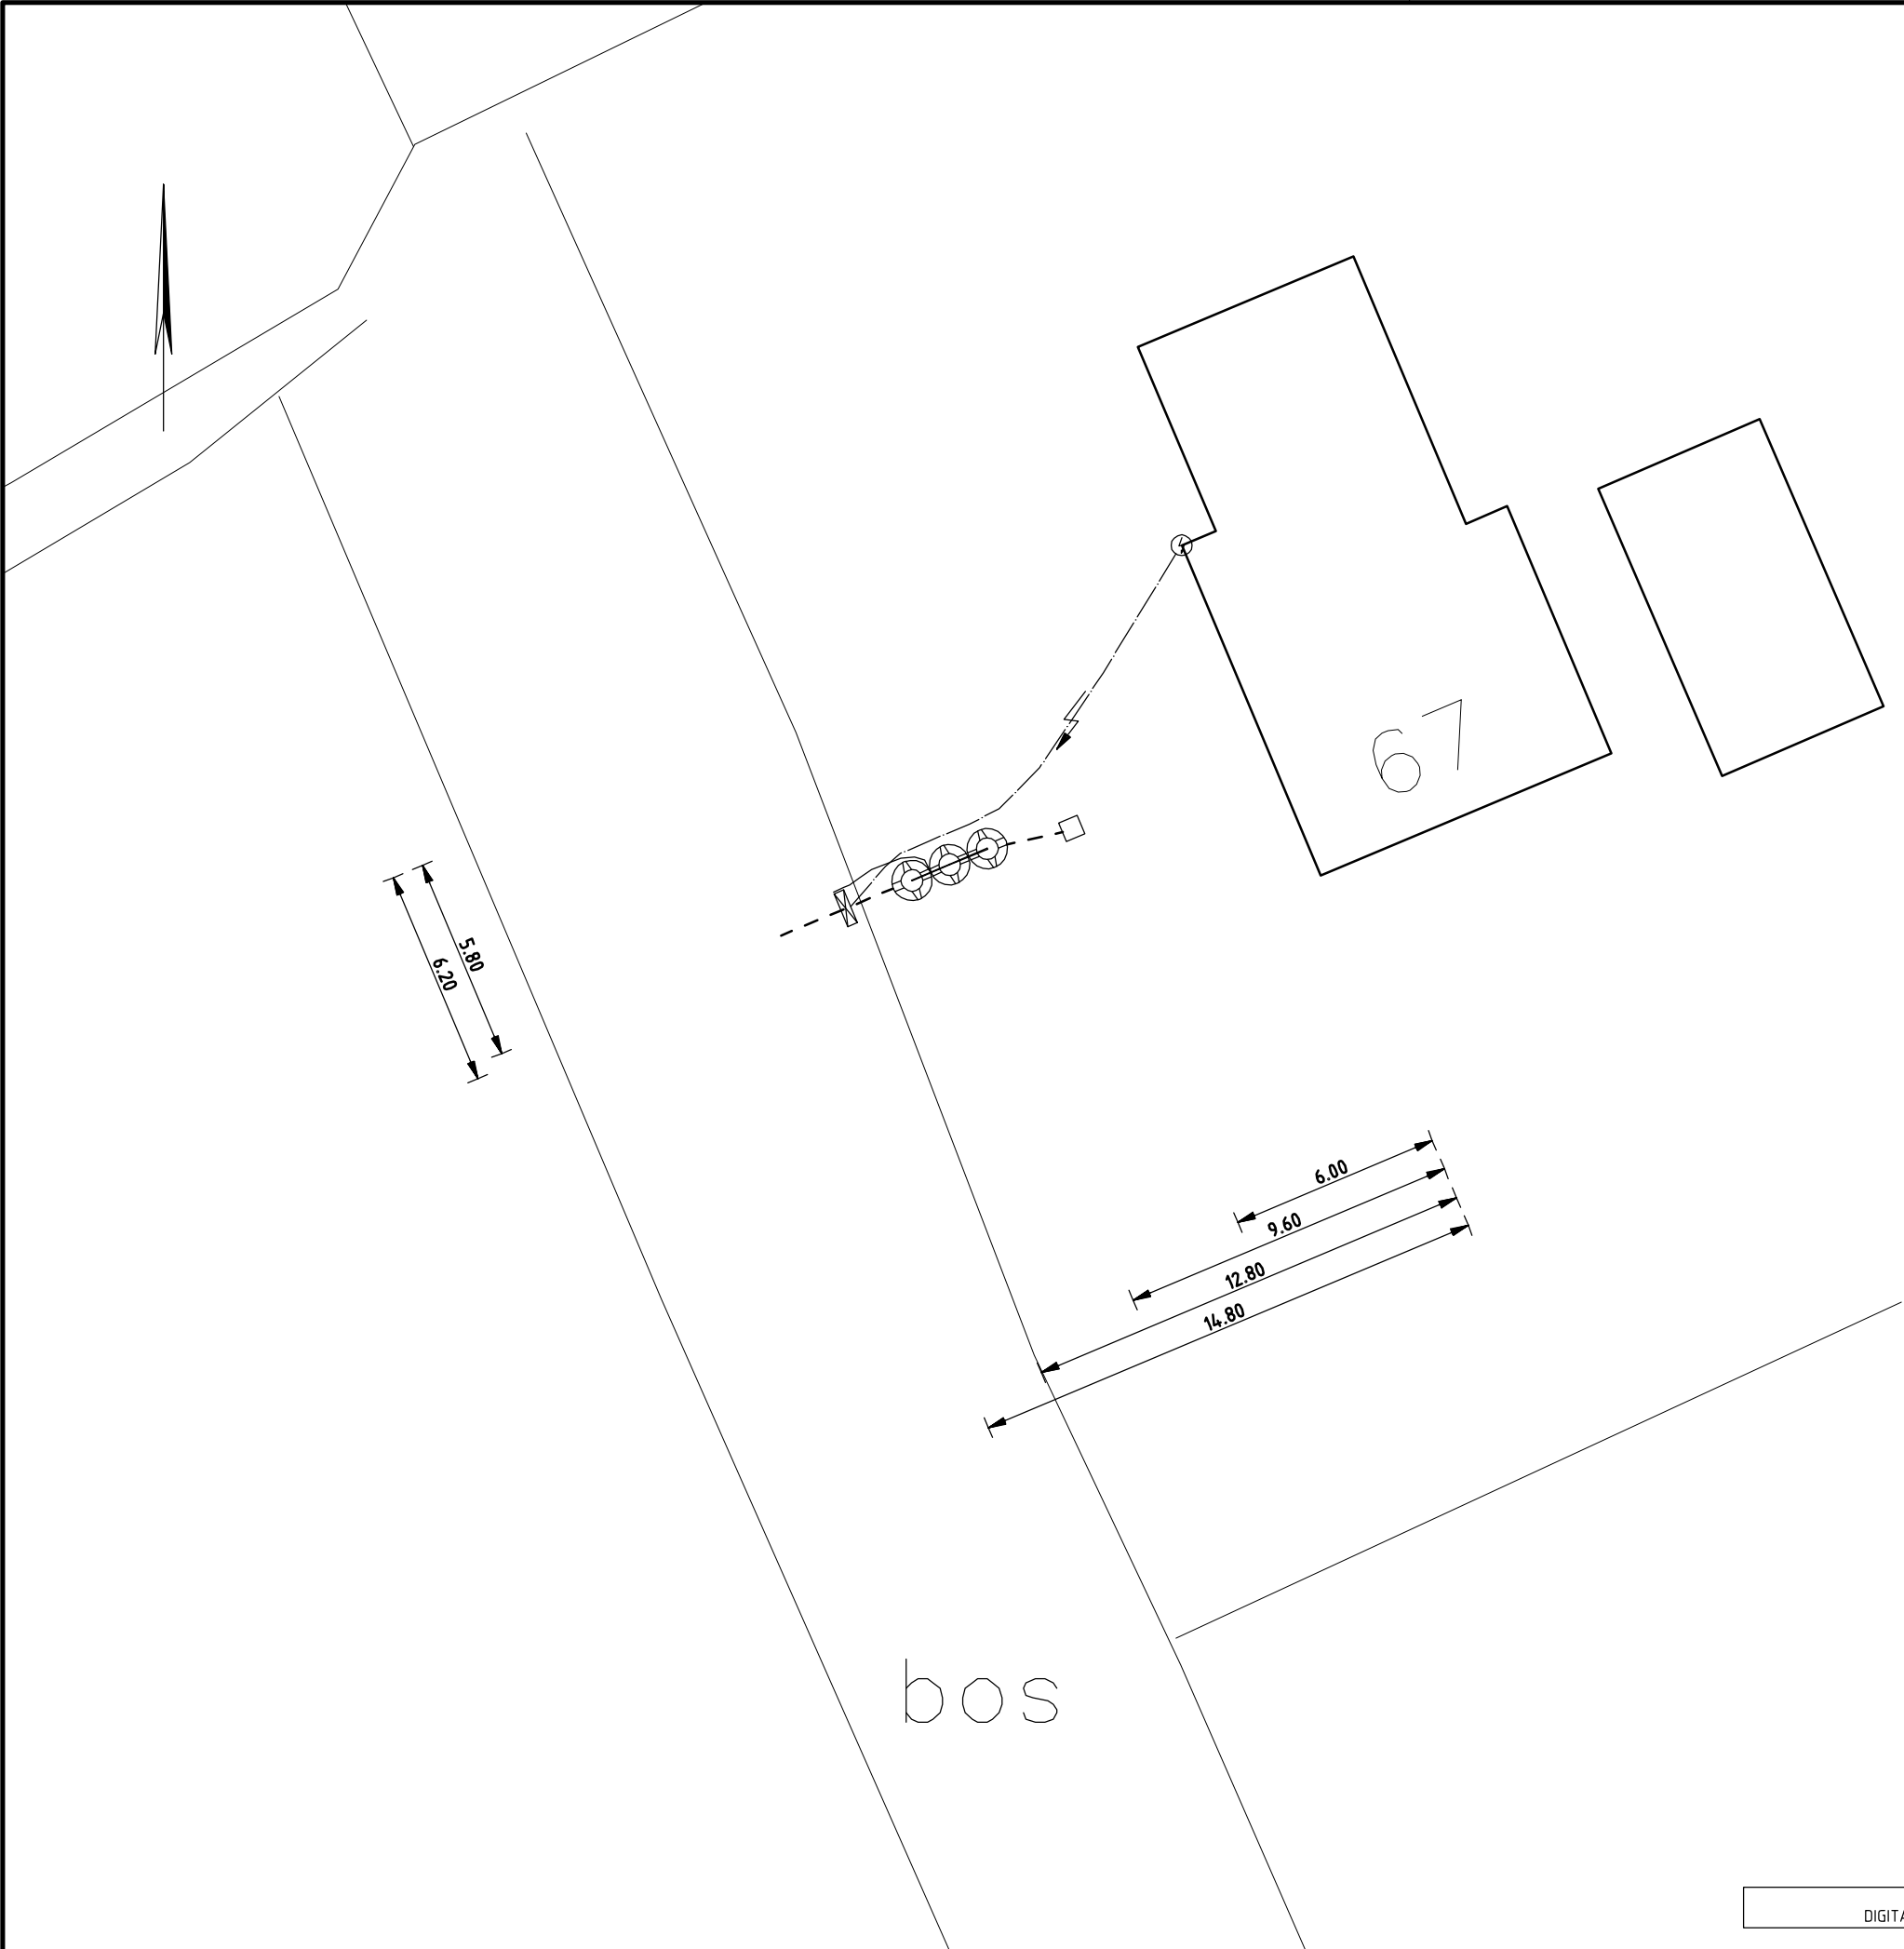 


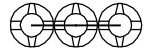

VERKLARING:

-  IBA KLASSE 2 B-BEHUIZING
  -  EFFLUENTPOMP
  -  ONTSTOPPINGSSTUK + INFLUENTLEIDING ROOD
  -  ELEKTRAKAST
  -  STROOMPUNT
  -  PE-LEIDING ø50mm.
  -  ELEKTRAKABEL
  -  LUCHTLEIDING EN ONTLUCHTING
  -  AFVOERLEIDING ø125 GRIJS
- MATEN IN METERS TENZIJ ANDERS AANGEGEVEN



|    |            |            |        |
|----|------------|------------|--------|
| DO | 25-08-2008 | DEFINITIEF | H.v.B. |
| NR | DATUM      | WIJZIGING  | GET.   |

GEMEENTE WESTSTELLINGWERF

IBA'S WESTSTELLINGWERF

REVISIE  
MARKEWEG 67  
BLESDIJKE

DEFINITIEF

TEKENAAR  
H. V. BRUSSEL

PROJECTLEIDER  
P. HOORNSTRA

TEKENINGNUMMER  
171689-BD12 D0

WIJZ.NR

SCHAAL  
1:200

FORMAAT  
A3

BLAD IN BLADEN



ONDERGROND  
DIGITAAL AANGELEVERD