



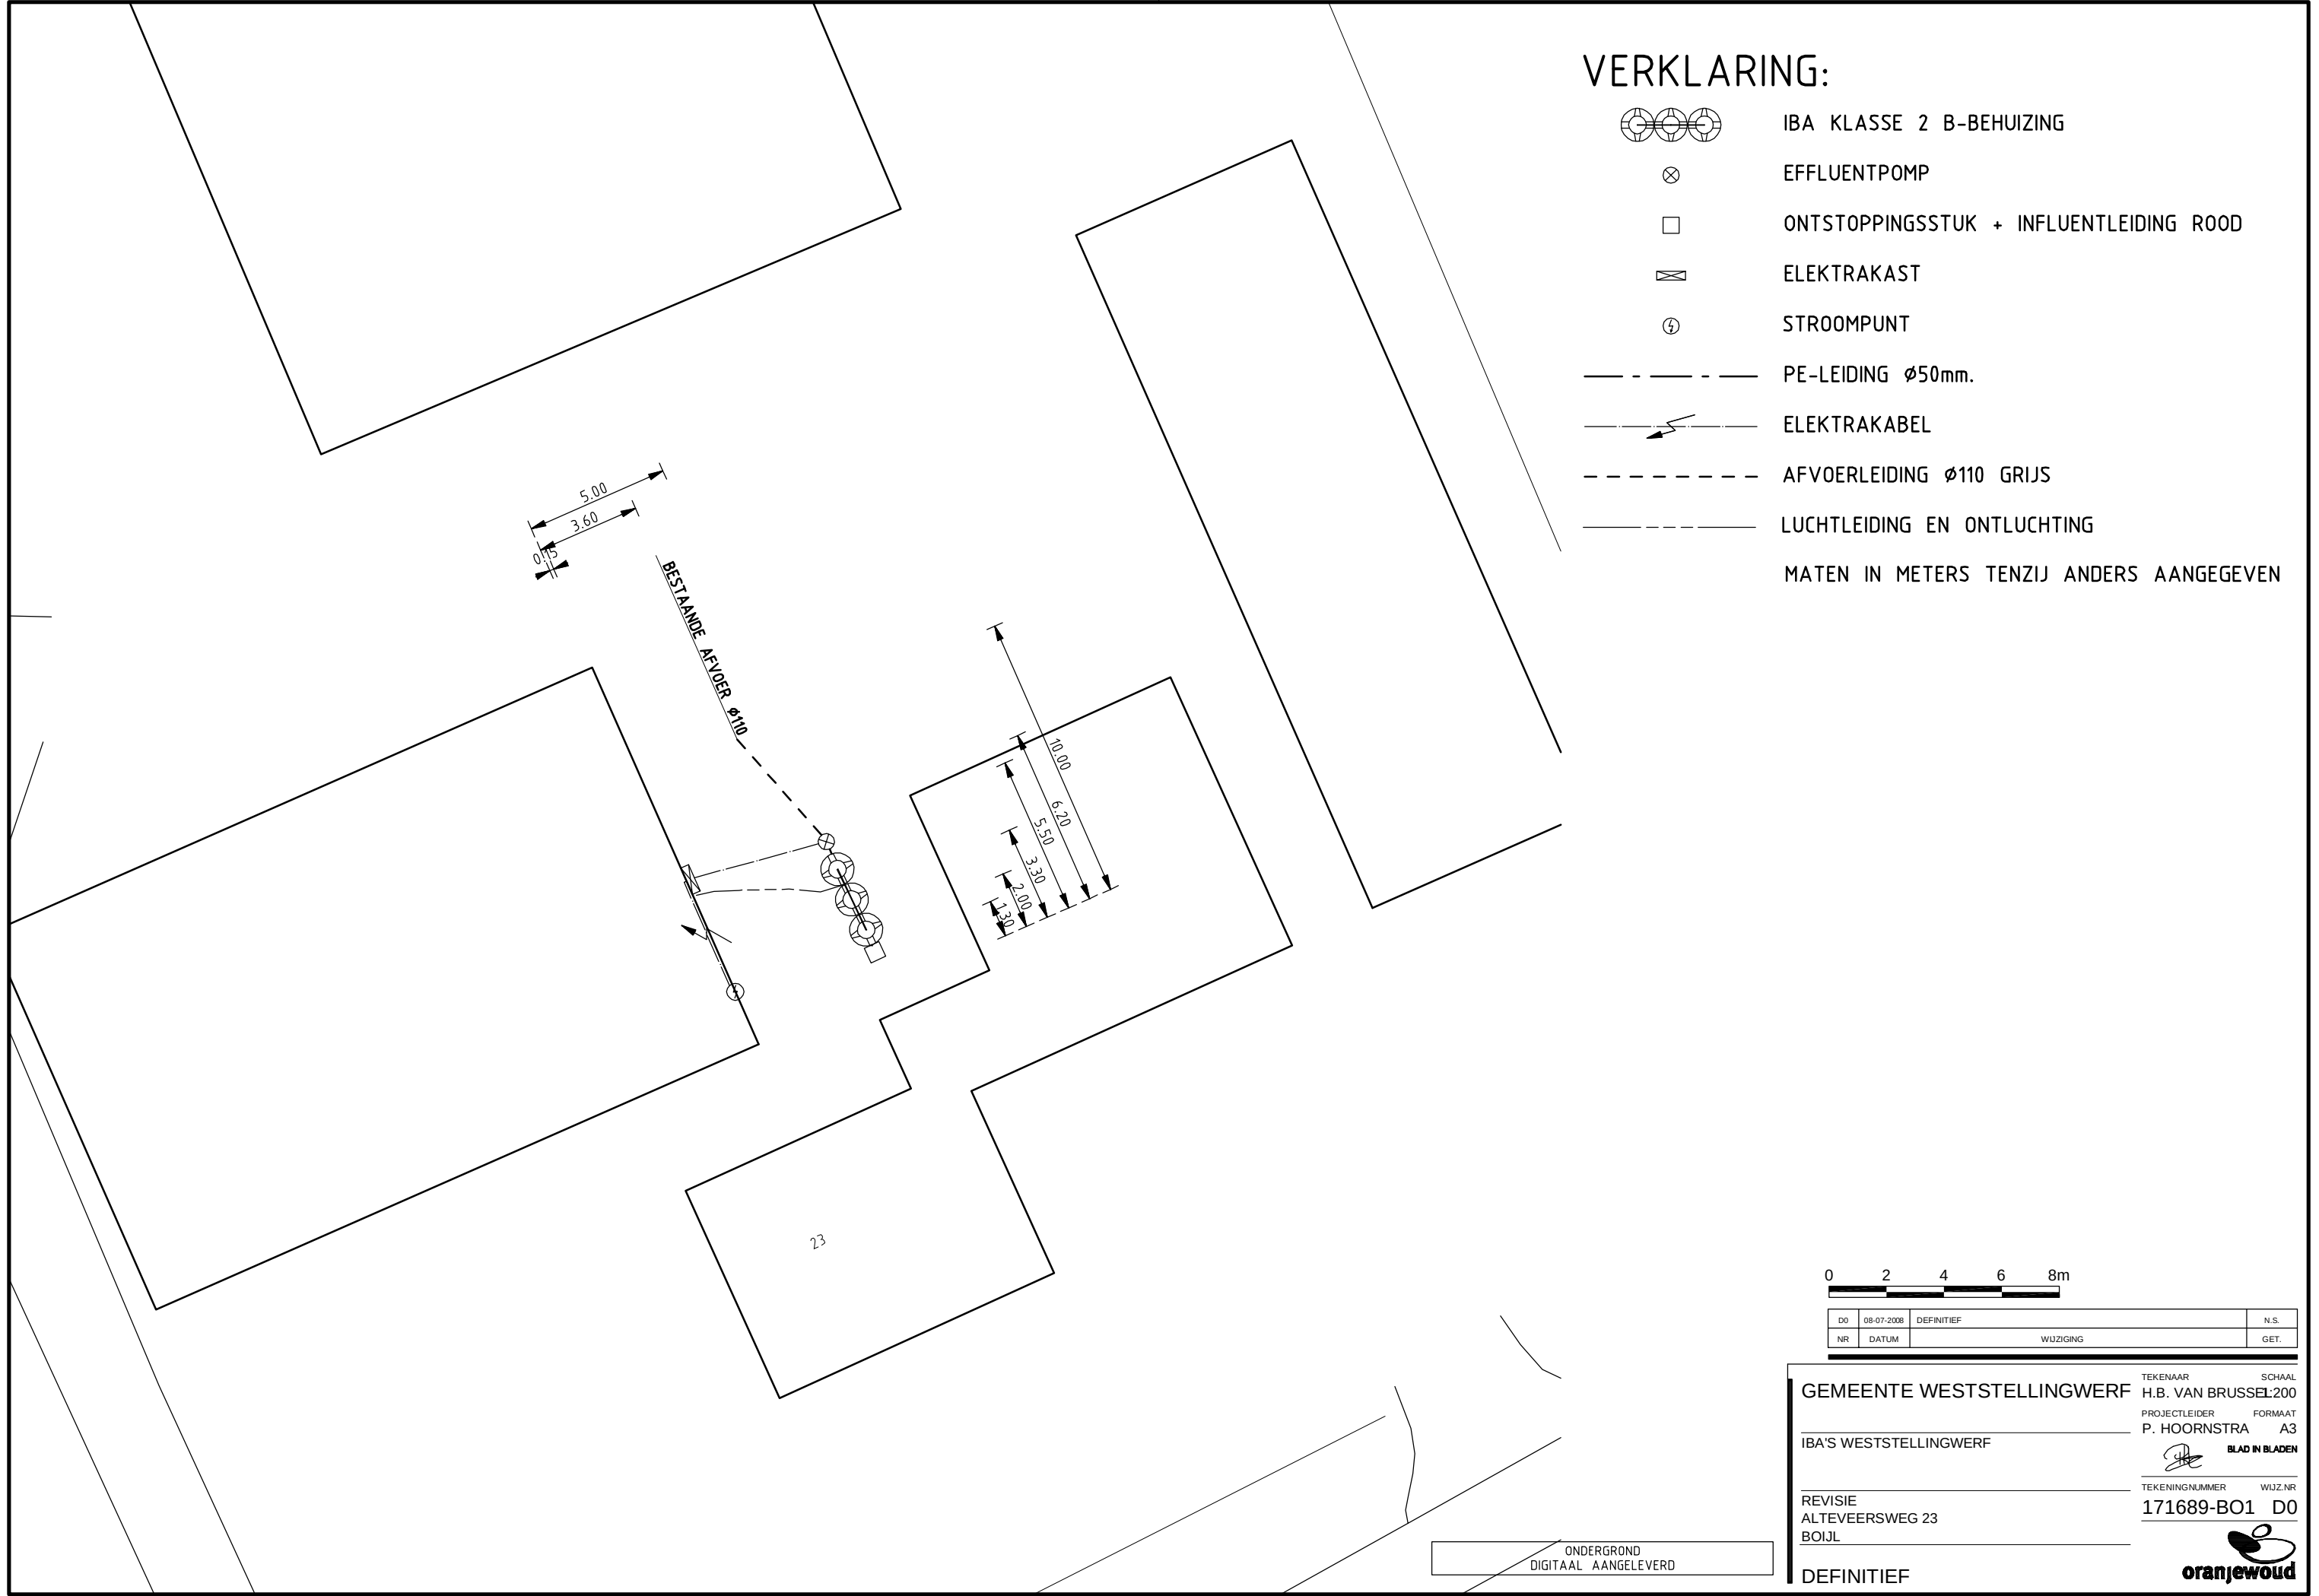

VERKLARING:

- IBA KLASSE 2 B-BEHUIZING
 - EFFLUENTPOMP
 - ONTSTOPPINGSSTUK + INFLUENTLEIDING ROOD
 - ELEKTRAKAST
 - STROOMPUNT
 - PE-LEIDING Ø50mm.
 - ELEKTRAKABEL
 - AFVOERLEIDING Ø110 GRIJS
 - LUCHTLEIDING EN ONTLUCHTING
- MATEN IN METERS TENZIJ ANDERS AANGEGEVEN

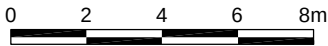

DO	08-07-2008	DEFINITIEF	N.S.
NR	DATUM	WIJZIGING	GET.

GEMEENTE WESTSTELLINGWERF

IBA'S WESTSTELLINGWERF

REVISIE
ALTEVEERSWEG 23
BOIJL

DEFINITIEF

TEKENAAR
H.B. VAN BRUSSEL

PROJECTLEIDER
P. HOORNSTRA

TEKENINGNUMMER
171689-BO1

WIJZ.NR
D0

SCHAAL
200

FORMAAT
A3

BLAD IN BLADEN