


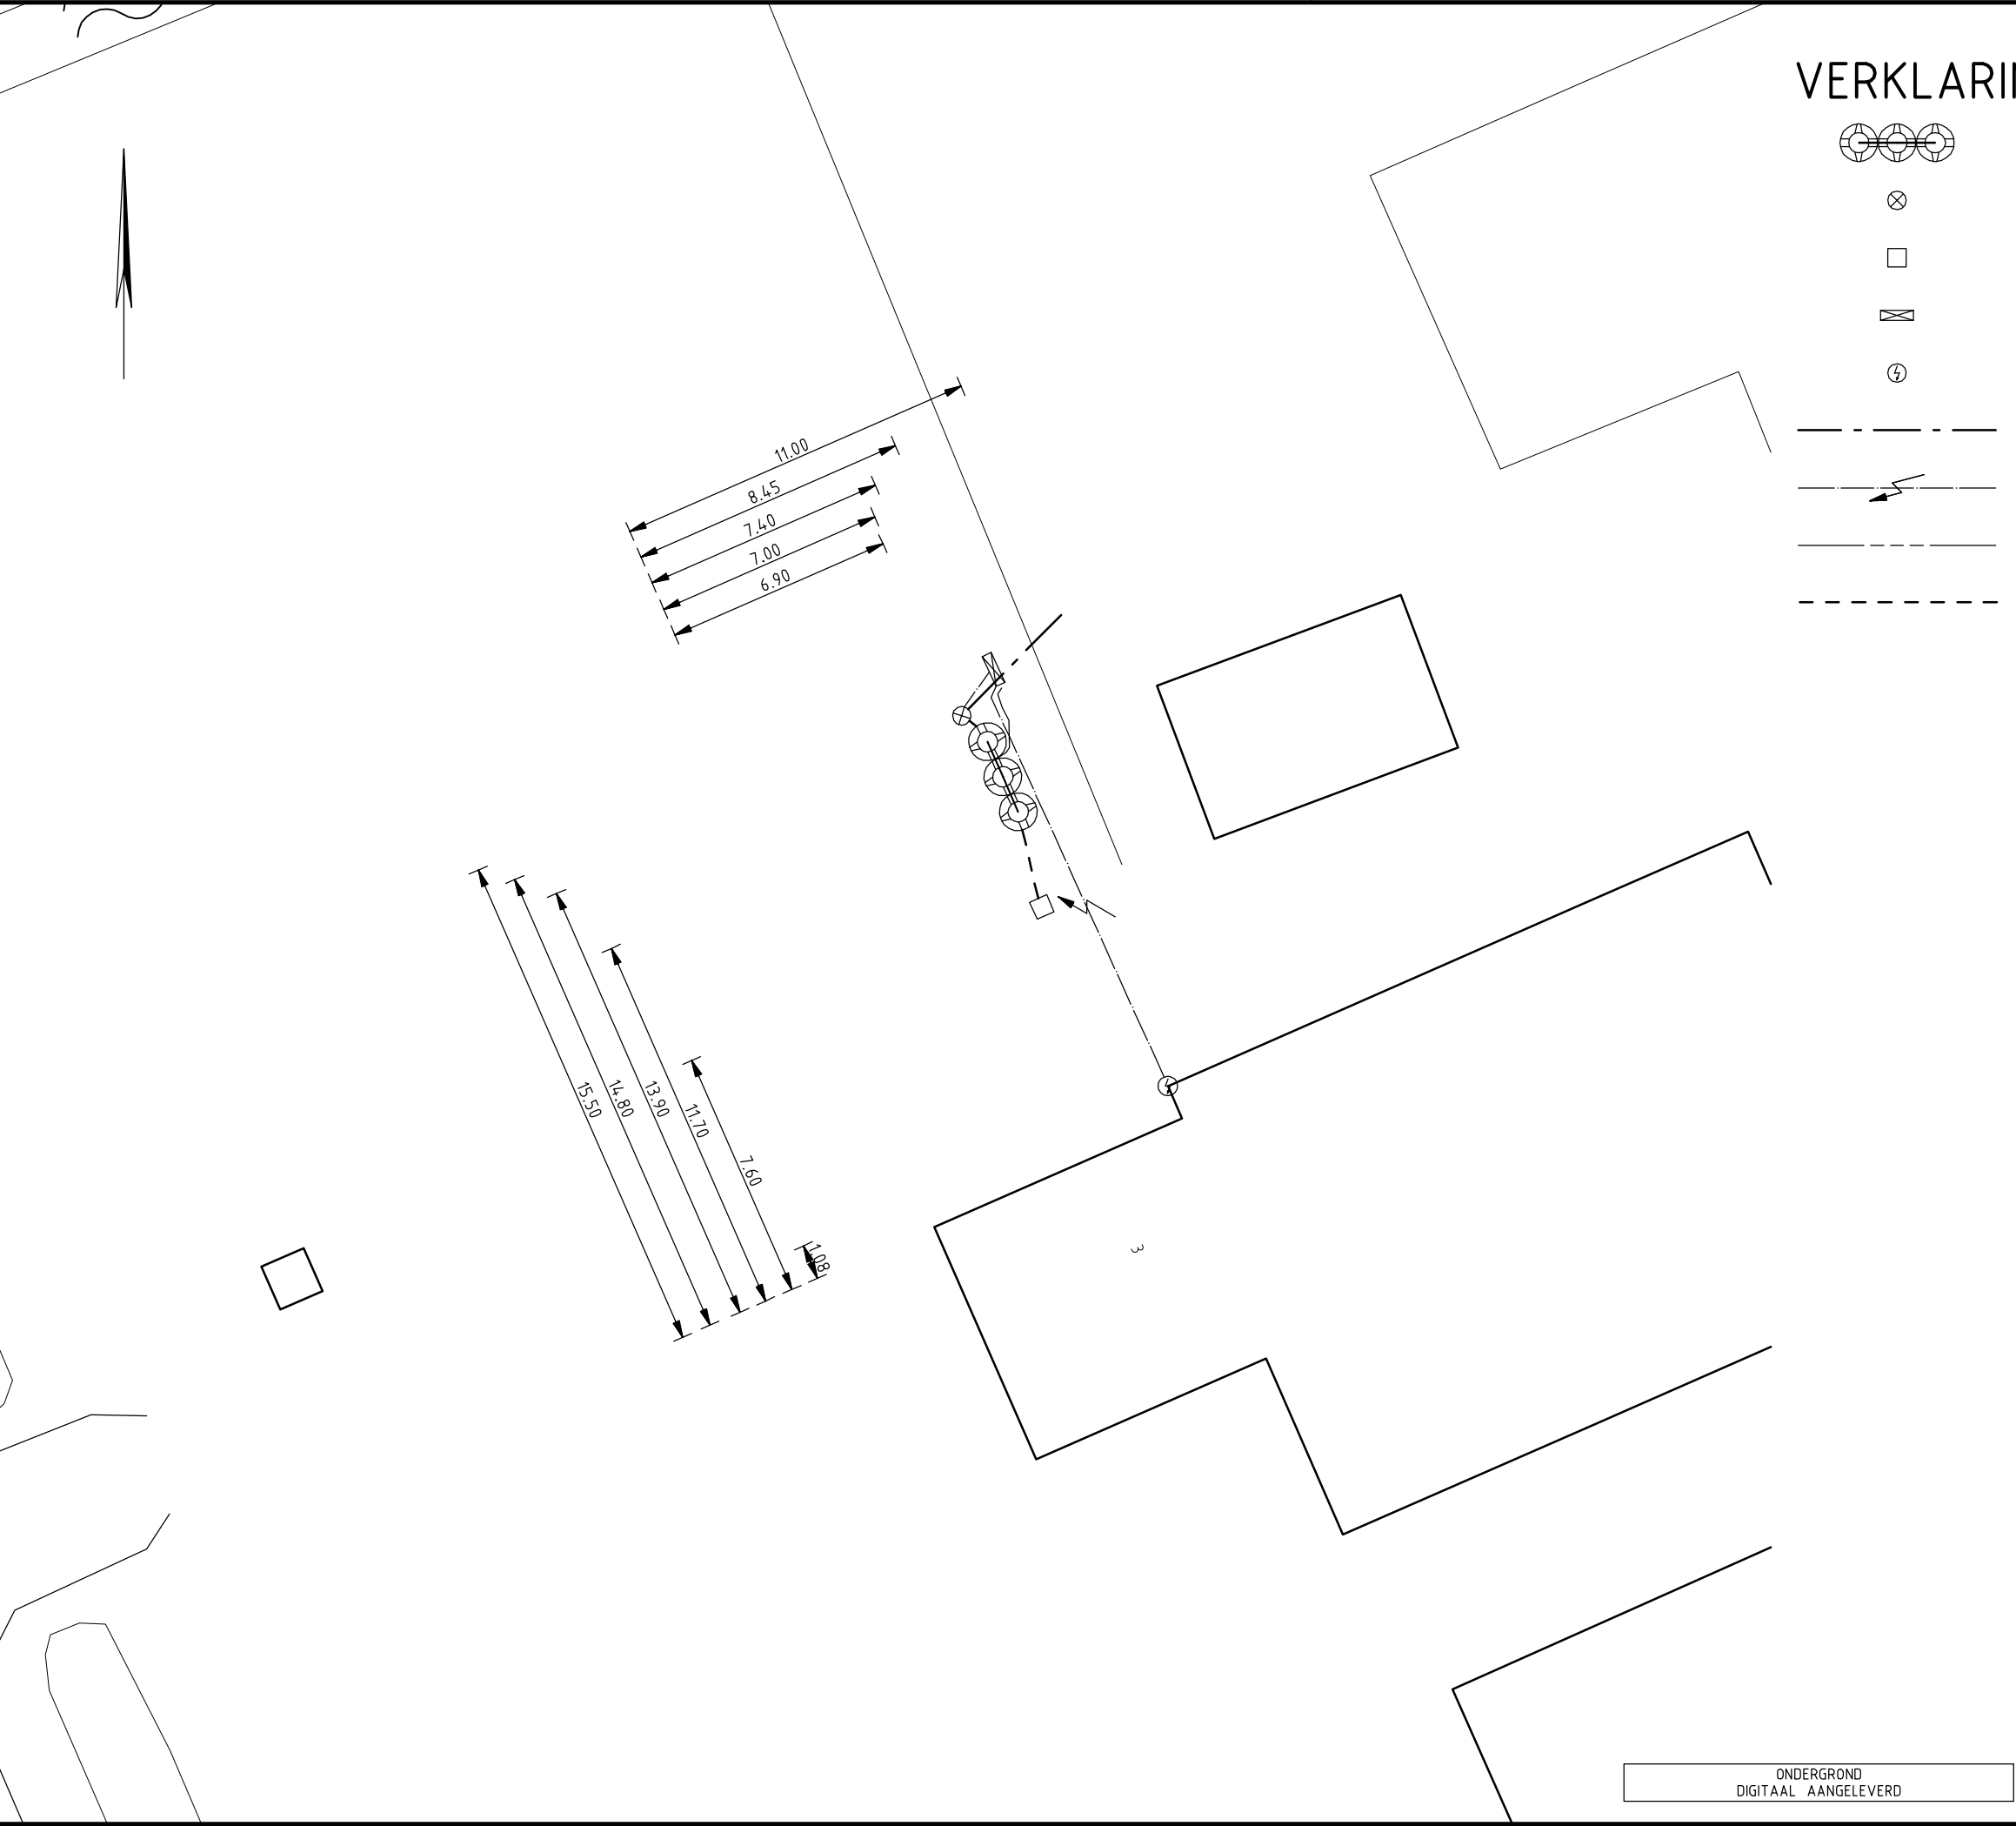

VERKLARING:

IBA KLASSE 2 B-BEHUIZING

EFFLUENTPOMP

ONTSTOPPINGSSTUK + INFLUENTLEIDING ROOD

ELEKTRAKAST

STROOMPUNT


PE-LEIDING ø50mm.

ELEKTRAKABEL

LUCHTLEIDING EN ONTLUCHTING

AFVOERLEIDING ø125 GRIJS

MATEN IN METERS TENZIJ ANDERS AANGEGEVEN

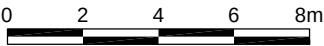

DO	09-07-2008	DEFINITIEF	H.v.B.
NR	DATUM	WIJZIGING	GET.

GEMEENTE WESTSTELLINGWERF

IBA'S WESTSTELLINGWERF

REVISIE
BOSCHOORDWEG 3
BOIJL

DEFINITIEF

TEKENAAR
H. V. BRUSSEL

PROJECTLEIDER
P. HOORNSTRA

TEKENINGNUMMER
171689-BO14 D0

TEKENAAR
H. V. BRUSSEL

PROJECTLEIDER
P. HOORNSTRA

TEKENINGNUMMER
171689-BO14 D0

SCHAAL
1:200

FORMAAT
A3

WIJZ.NR

BLAD IN BLADEN

oranjewoud

ONDERGROND
DIGITAAL AANGELEVERD