





VERKLARING:

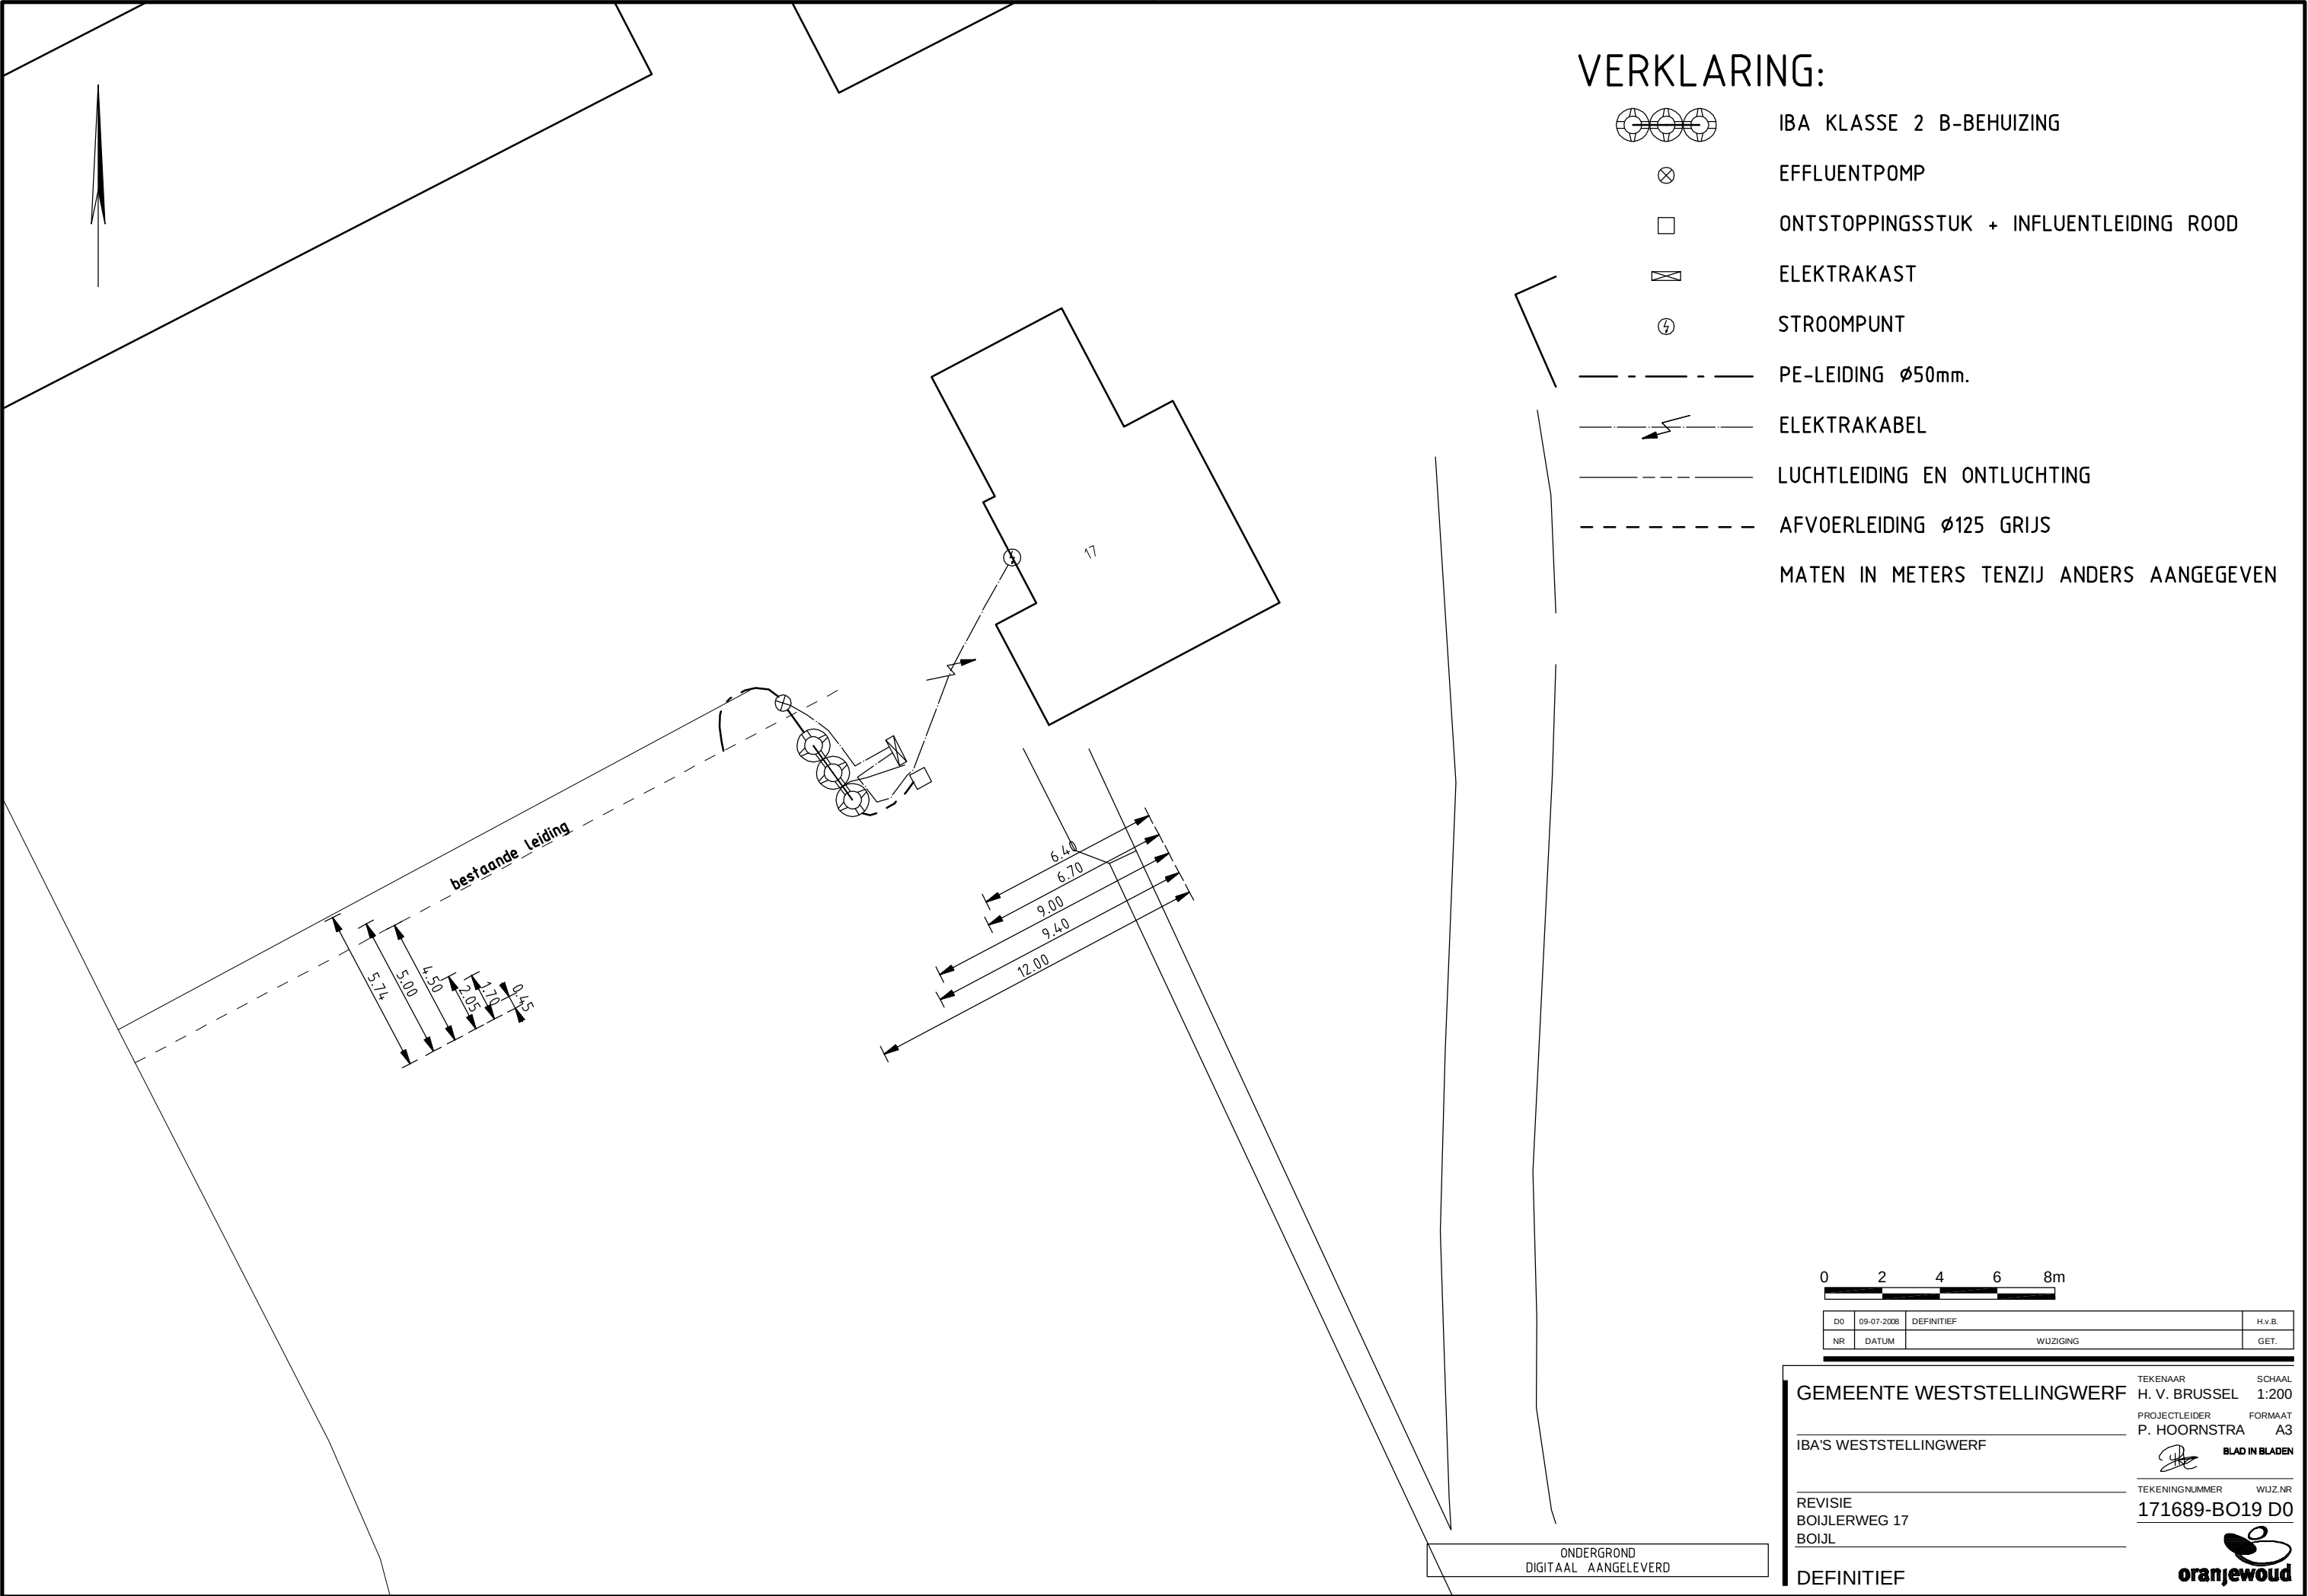

IBA KLASSE 2 B-BEHUIZING

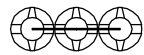

EFFLUENTPOMP



 
ONTSTOPPINGSSTUK + INFLUENTLEIDING ROOD



ELEKTRAKAST



STROOMPUNT




PE-LEIDING ø50mm.



ELEKTRAKABEL




 LUCHTLEIDING EN ONTLUCHTING



AFVOERLEIDING ø125 GRIJS

MATEN IN METERS TENZIJ ANDERS AANGEGEVEN

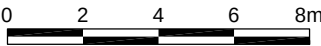

DO	09-07-2008	DEFINITIEF	H.v.B.
NR	DATUM	WIJZIGING	GET.

GEMEENTE WESTSTELLINGWERF

TEKENAAR

H. V. BRUSSEL

SCHAAL

1:200


PROJECTLEIDER

P. HOORNSTRA

FORMAAT

A3

BLAD IN BLADEN

REVISIE
BOIJLERWEG 17
BOIJL

TEKENINGNUMMER

171689-BO19 D0

WIJZ.NR

DEFINITIEF



ONDERGROND
DIGITAAL AANGELEVERD