


VERKLARING:



IBA KLASSE 2 B-BEHUIZING

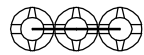

EFFLUENTPOMP



 
ONTSTOPPINGSSTUK + INFLUENTLEIDING ROOD



ELEKTRAKAST



STROOMPUNT



PE-LEIDING ø50mm.



ELEKTRAKABEL





LUCHTLEIDING EN ONTLUCHTING



AFVOERLEIDING ø125 GRIJS

MATEN IN METERS TENZIJ ANDERS AANGEGEVEN

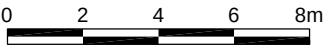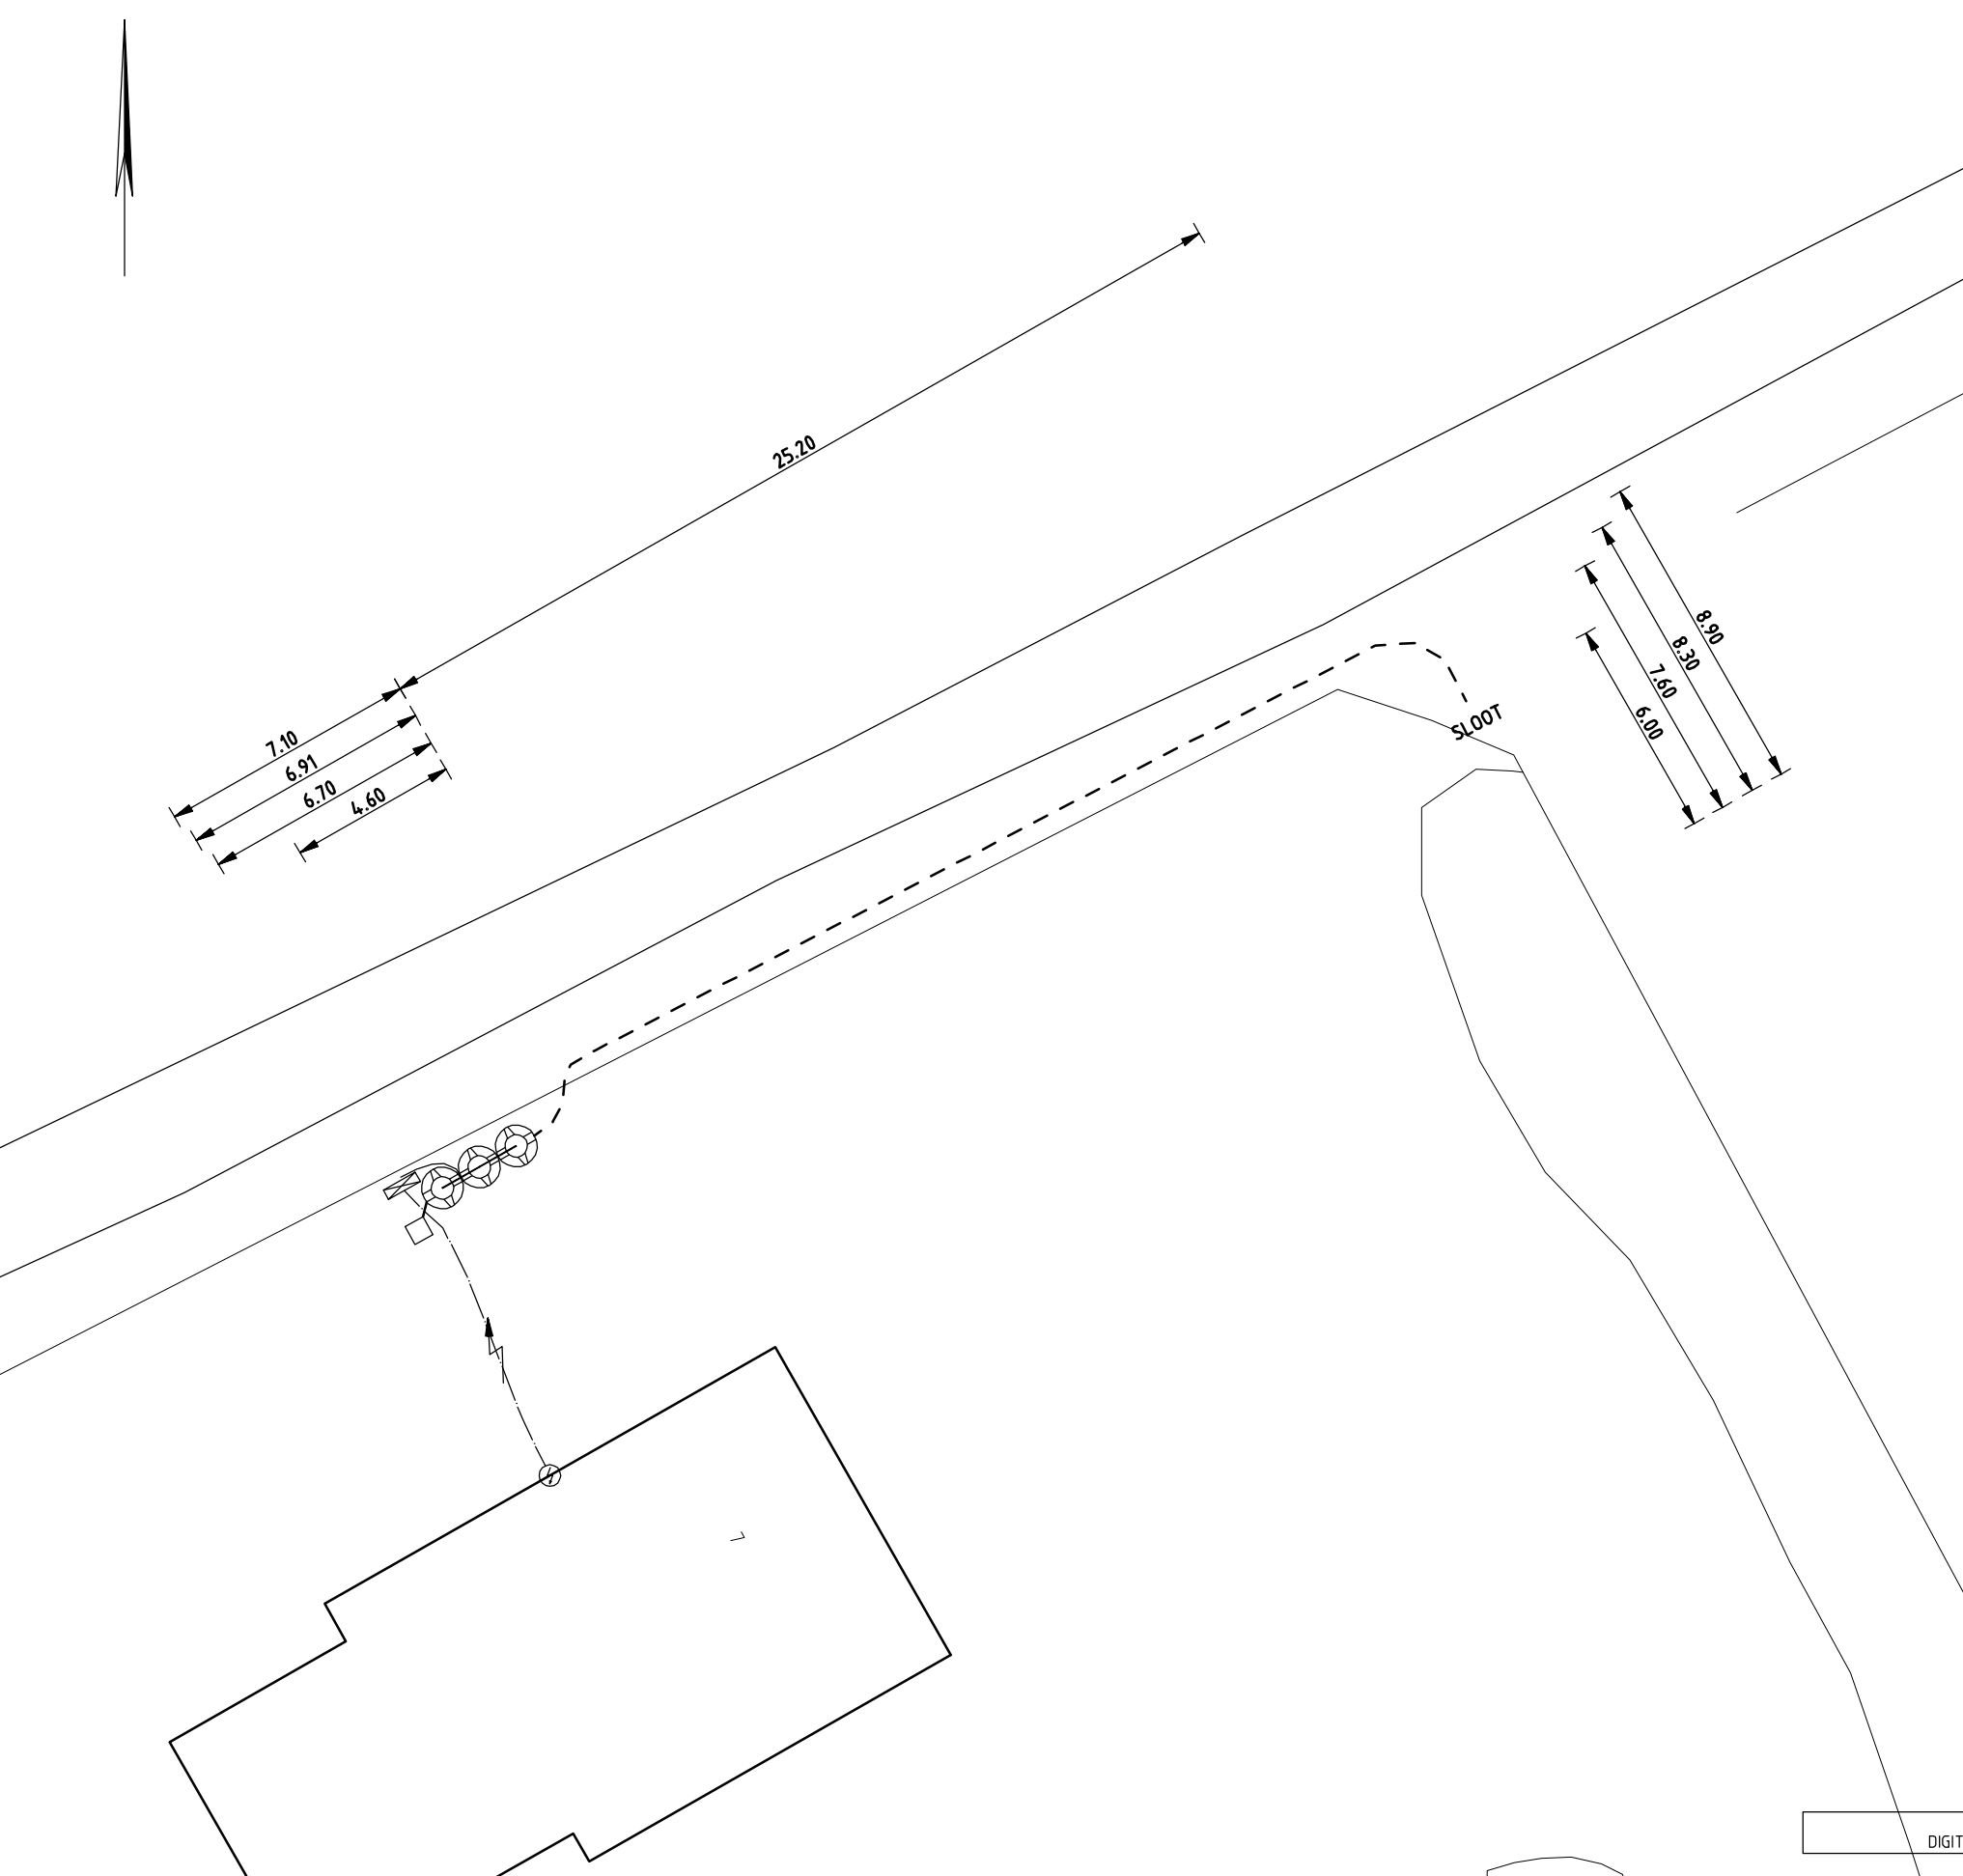

DO	14-07-2008	DEFINITIEF	H.v.B.
NR	DATUM	WIJZIGING	GET.

GEMEENTE WESTSTELLINGWERF

IBA'S WESTSTELLINGWERF

REVISIE

DOLDERSUMSESTRAAT 7

BOIJL

DEFINITIEF

TEKENAAR

H. V. BRUSSEL

PROJECTLEIDER

P. HOORNSTRA

TEKENINGNUMMER

171689-BO22 D0

WIJZ.NR

SCHAAL

1:200

FORMAAT

A3

BLAD IN BLADEN

oranjewoud

ONDERGROND
DIGITAAL AANGELEVERD