




VERKLARING:

- IBA KLASSE 2 B-BEHUIZING
  - EFFLUENTPOMP
  - ONTSTOPPINGSSTUK + INFLUENTLEIDING ROOD
  - ELEKTRAKAST
  - STROOMPUNT
  - PE-LEIDING ø50mm.
  - ELEKTRAKABEL
  - LUCHTLEIDING EN ONTLUCHTING
  - AFVOERLEIDING ø125 GRIJS
- MATEN IN METERS TENZIJ ANDERS AANGEGEVEN

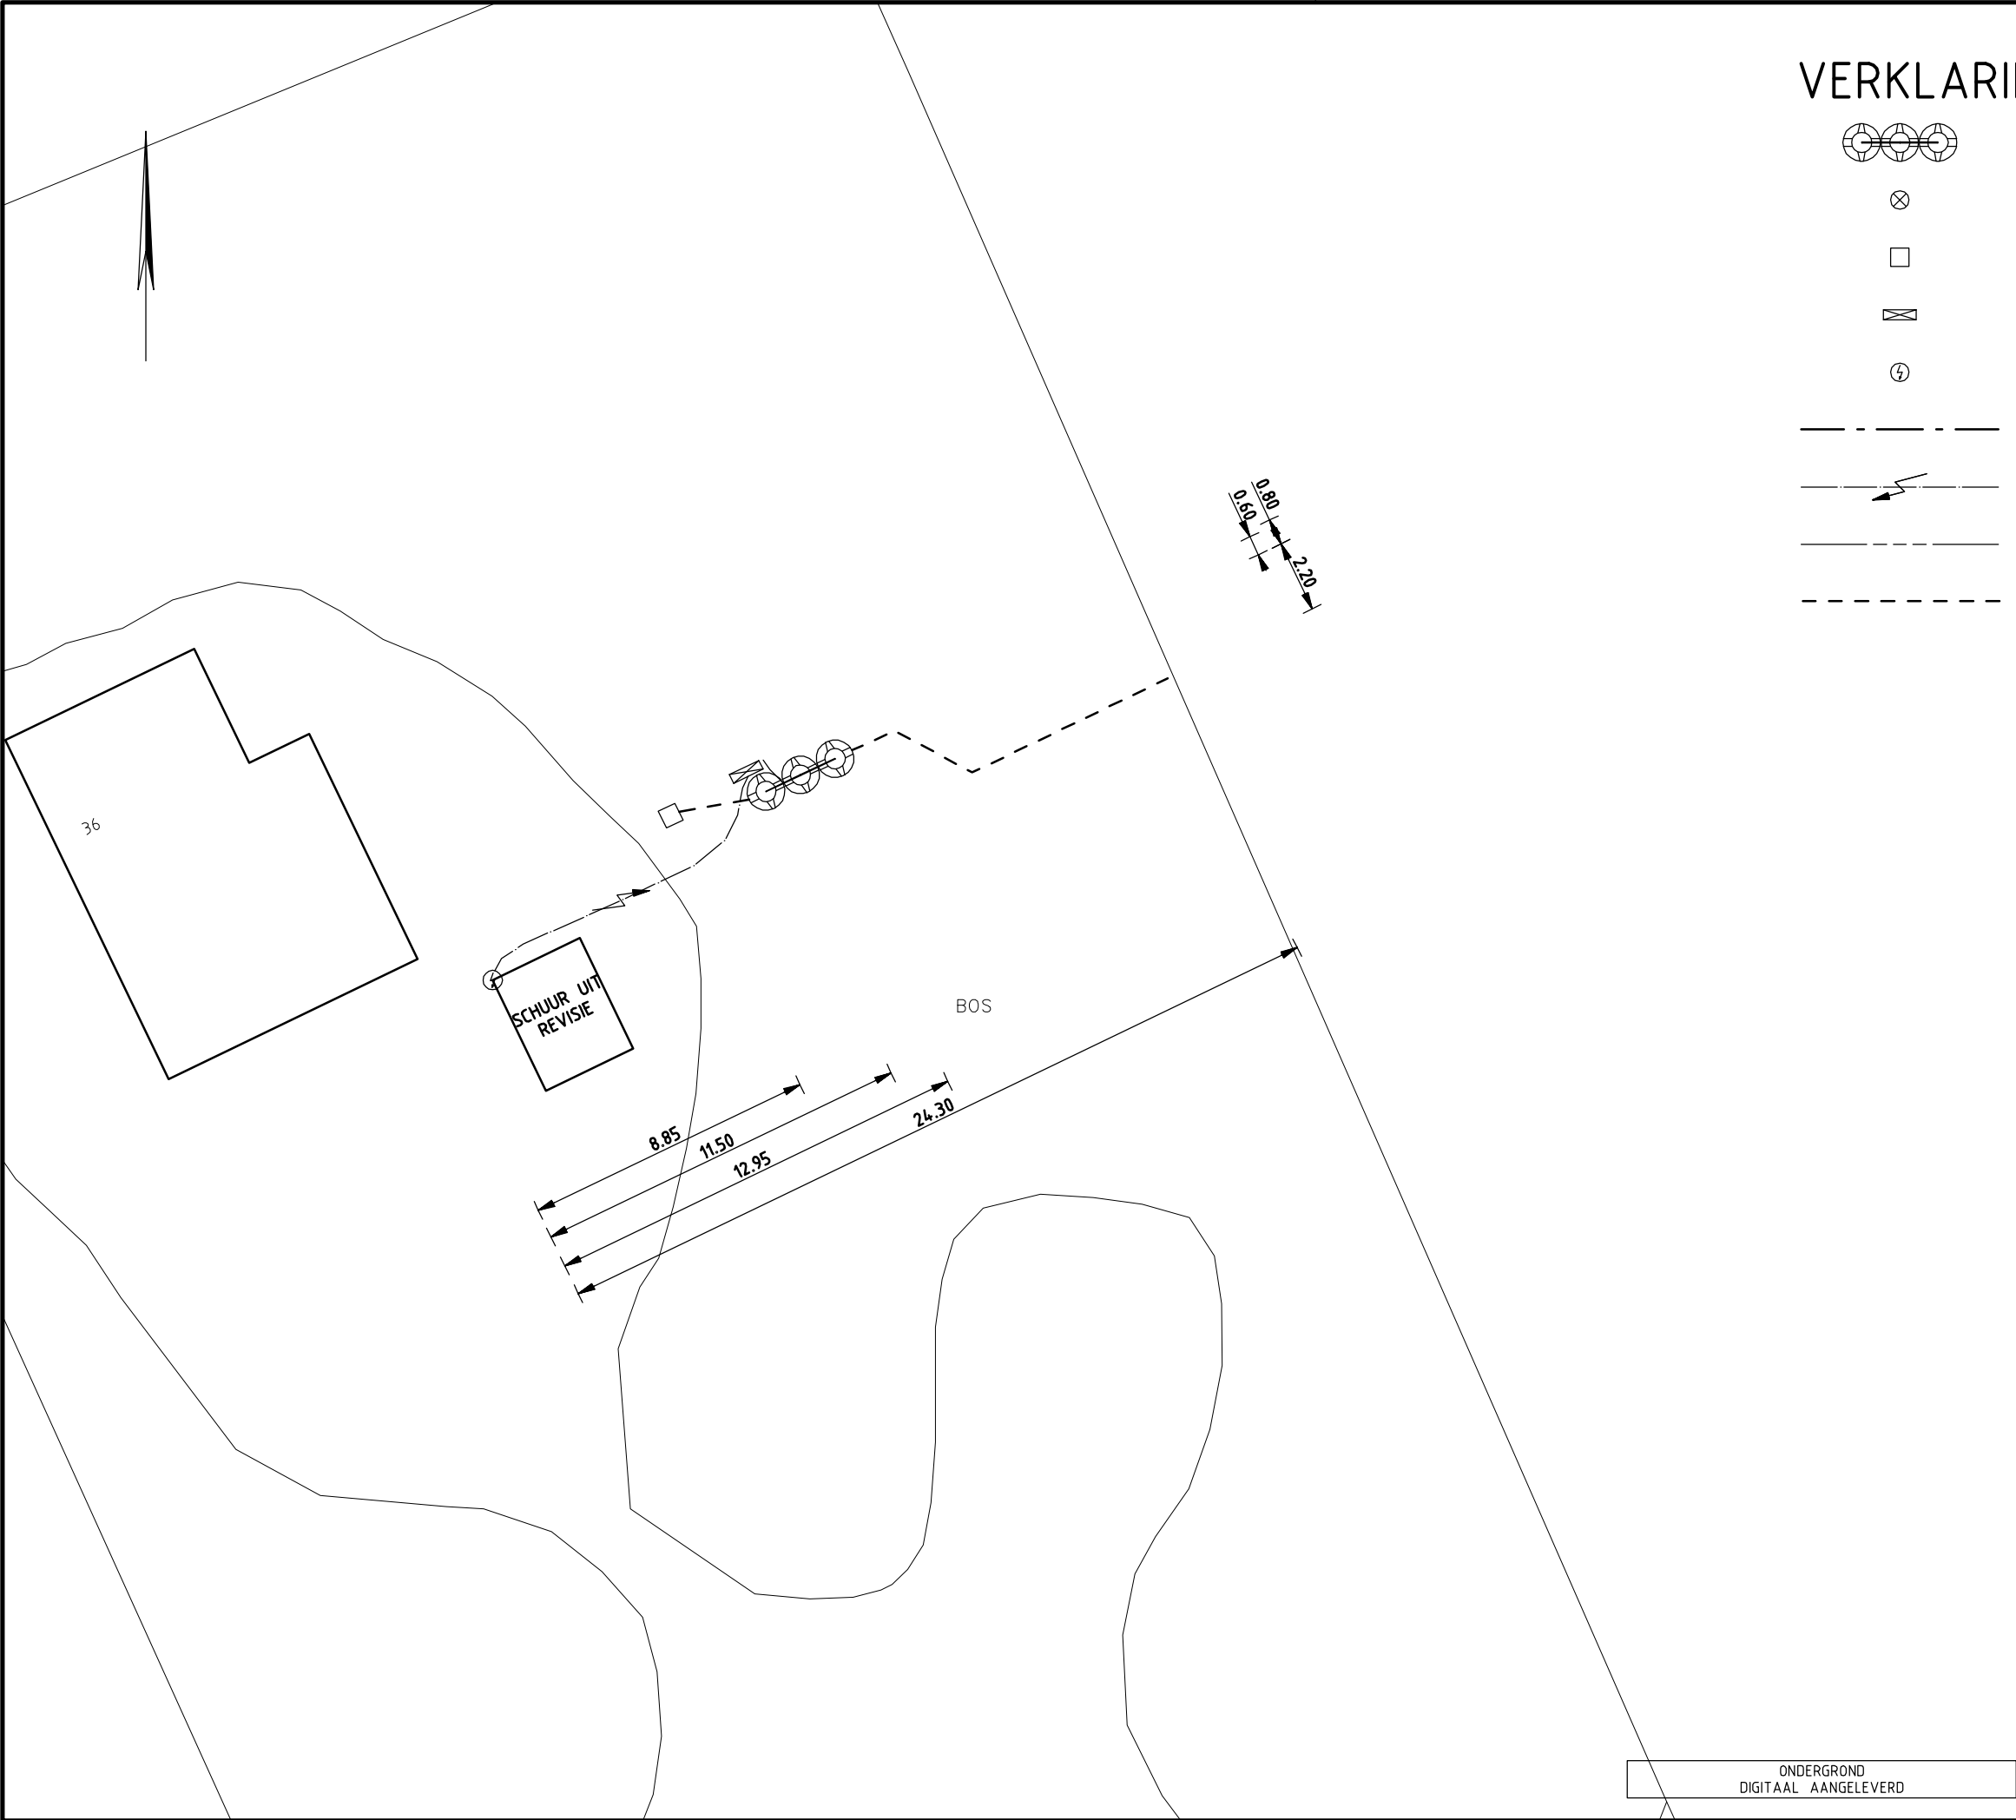

|    |            |            |        |
|----|------------|------------|--------|
| DO | 14-07-2008 | DEFINITIEF | H.v.B. |
| NR | DATUM      | WIJZIGING  | GET.   |

GEMEENTE WESTSTELLINGWERF

IBA'S WESTSTELLINGWERF

REVISIE  
DOLDERSUMSESTRAAT 36  
BOIJL

DEFINITIEF

TEKENAAR  
H. V. BRUSSEL

PROJECTLEIDER  
P. HOORNSTRA

TEKENINGNUMMER  
171689-BO26 D0

WIJZ.NR

SCHAAL  
1:200

FORMAAT  
A3

BLAD IN BLADEN

oranjewoud