
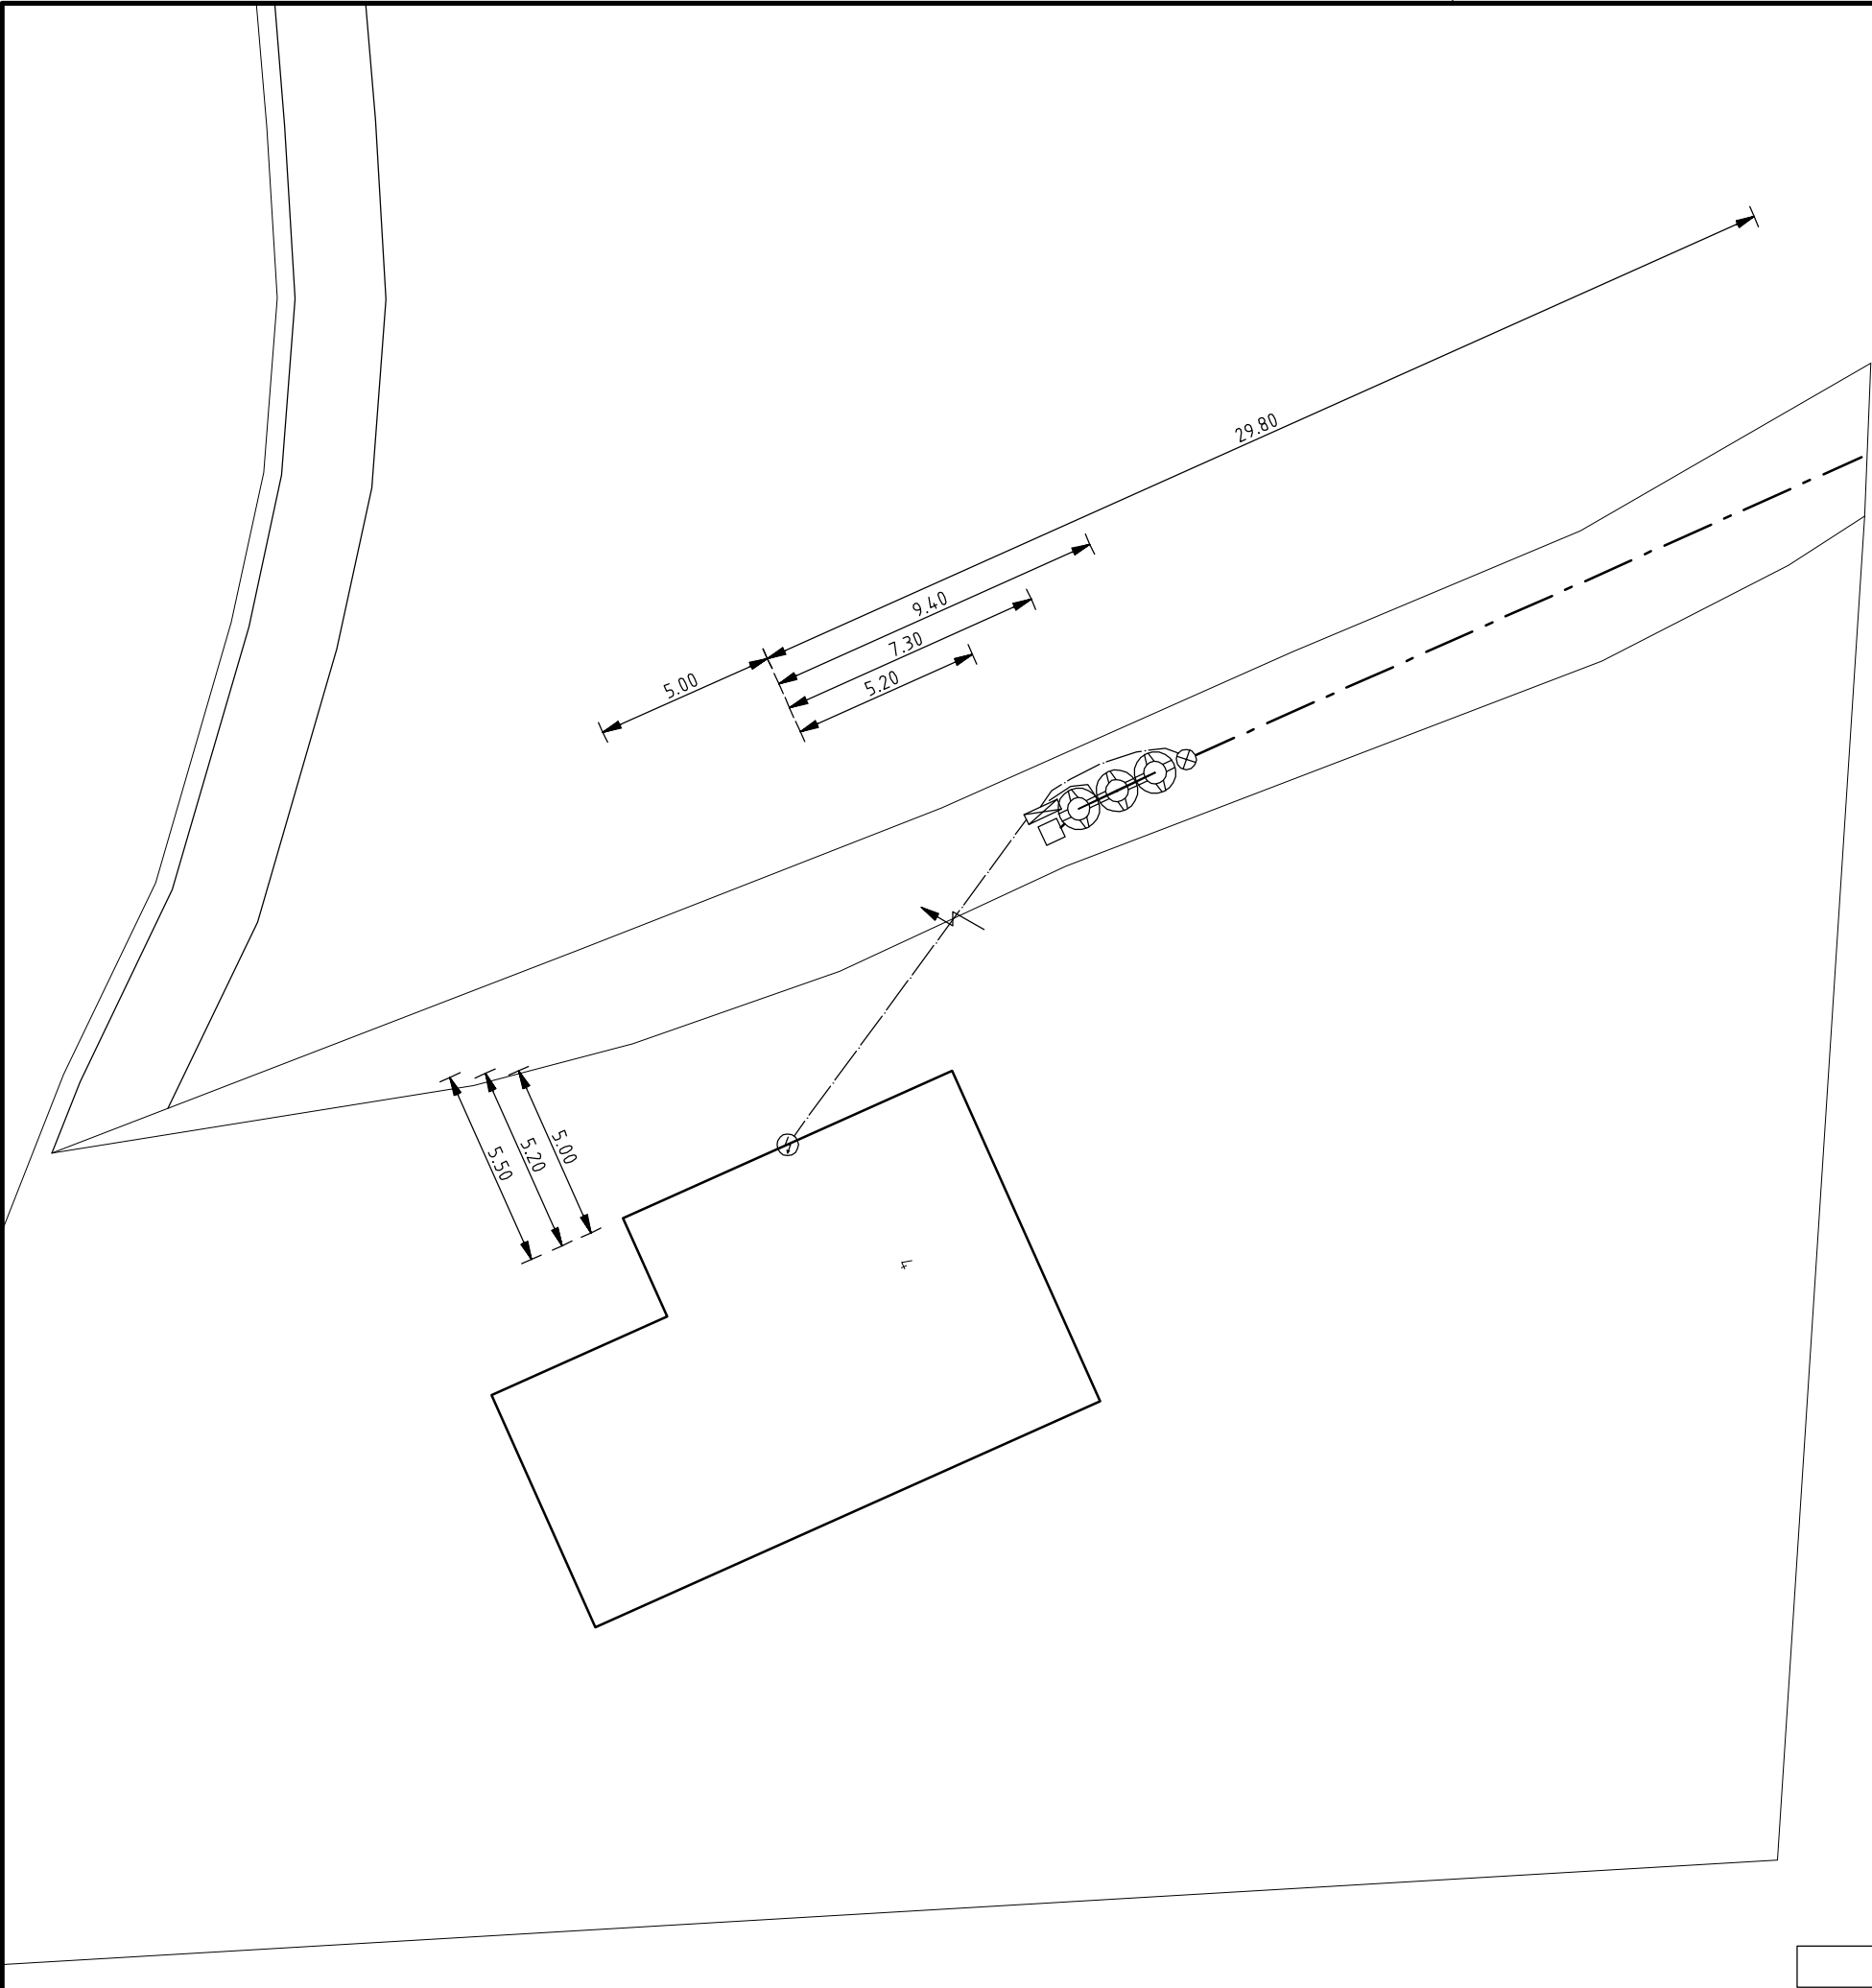
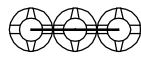
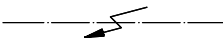 




VERKLARING:

-  IBA KLASSE 2 B-BEHUIZING
-  EFFLUENTPOMP
-  ONTSTOPPINGSSTUK + INFLUENTLEIDING ROOD
-  ELEKTRAKAST
-  STROOMPUNT
-  PE-LEIDING $\varnothing$ 50mm.
-  ELEKTRAKABEL
-  LUCHTLEIDING EN ONTLUCHTING
-  AFVOERLEIDING $\varnothing$ 125 GRIJS
- MATEN IN METERS TENZIJ ANDERS AANGEGEVEN

ONDERGROND
DIGITAAL AANGELEVERD

0 2 4 6 8m

DO	08-07-2008	DEFINITIEF	H.v.B.
NR	DATUM	WIJZIGING	GET.

GEMEENTE WESTSTELLINGWERF

IBA'S WESTSTELLINGWERF

REVISIE
MEULEPOLLE 4
BOIJL

DEFINITIEF

TEKENAAR
H. V. BRUSSEL

PROJECTLEIDER
P. HOORNSTRA

TEKENINGNUMMER
171689-BO28 D0

WIJZ NR
D0

SCHAAL
1:200

FORMAAT
A3

BLAD IN BLADEN

oranjewoud