




VERKLARING:

- IBA KLASSE 2 B-BEHUIZING
 - EFFLUENTPOMP
 - ONTSTOPPINGSSTUK + INFLUENTLEIDING ROOD
 - ELEKTRAKAST
 - STROOMPUNT
 - PE-LEIDING Ø50mm.
 - ELEKTRAKABEL
 - AFVOERLEIDING Ø125 GRIJS
 - LUCHTLEIDING EN ONTLUCHTING
- MATEN IN METERS TENZIJ ANDERS AANGEGEVEN

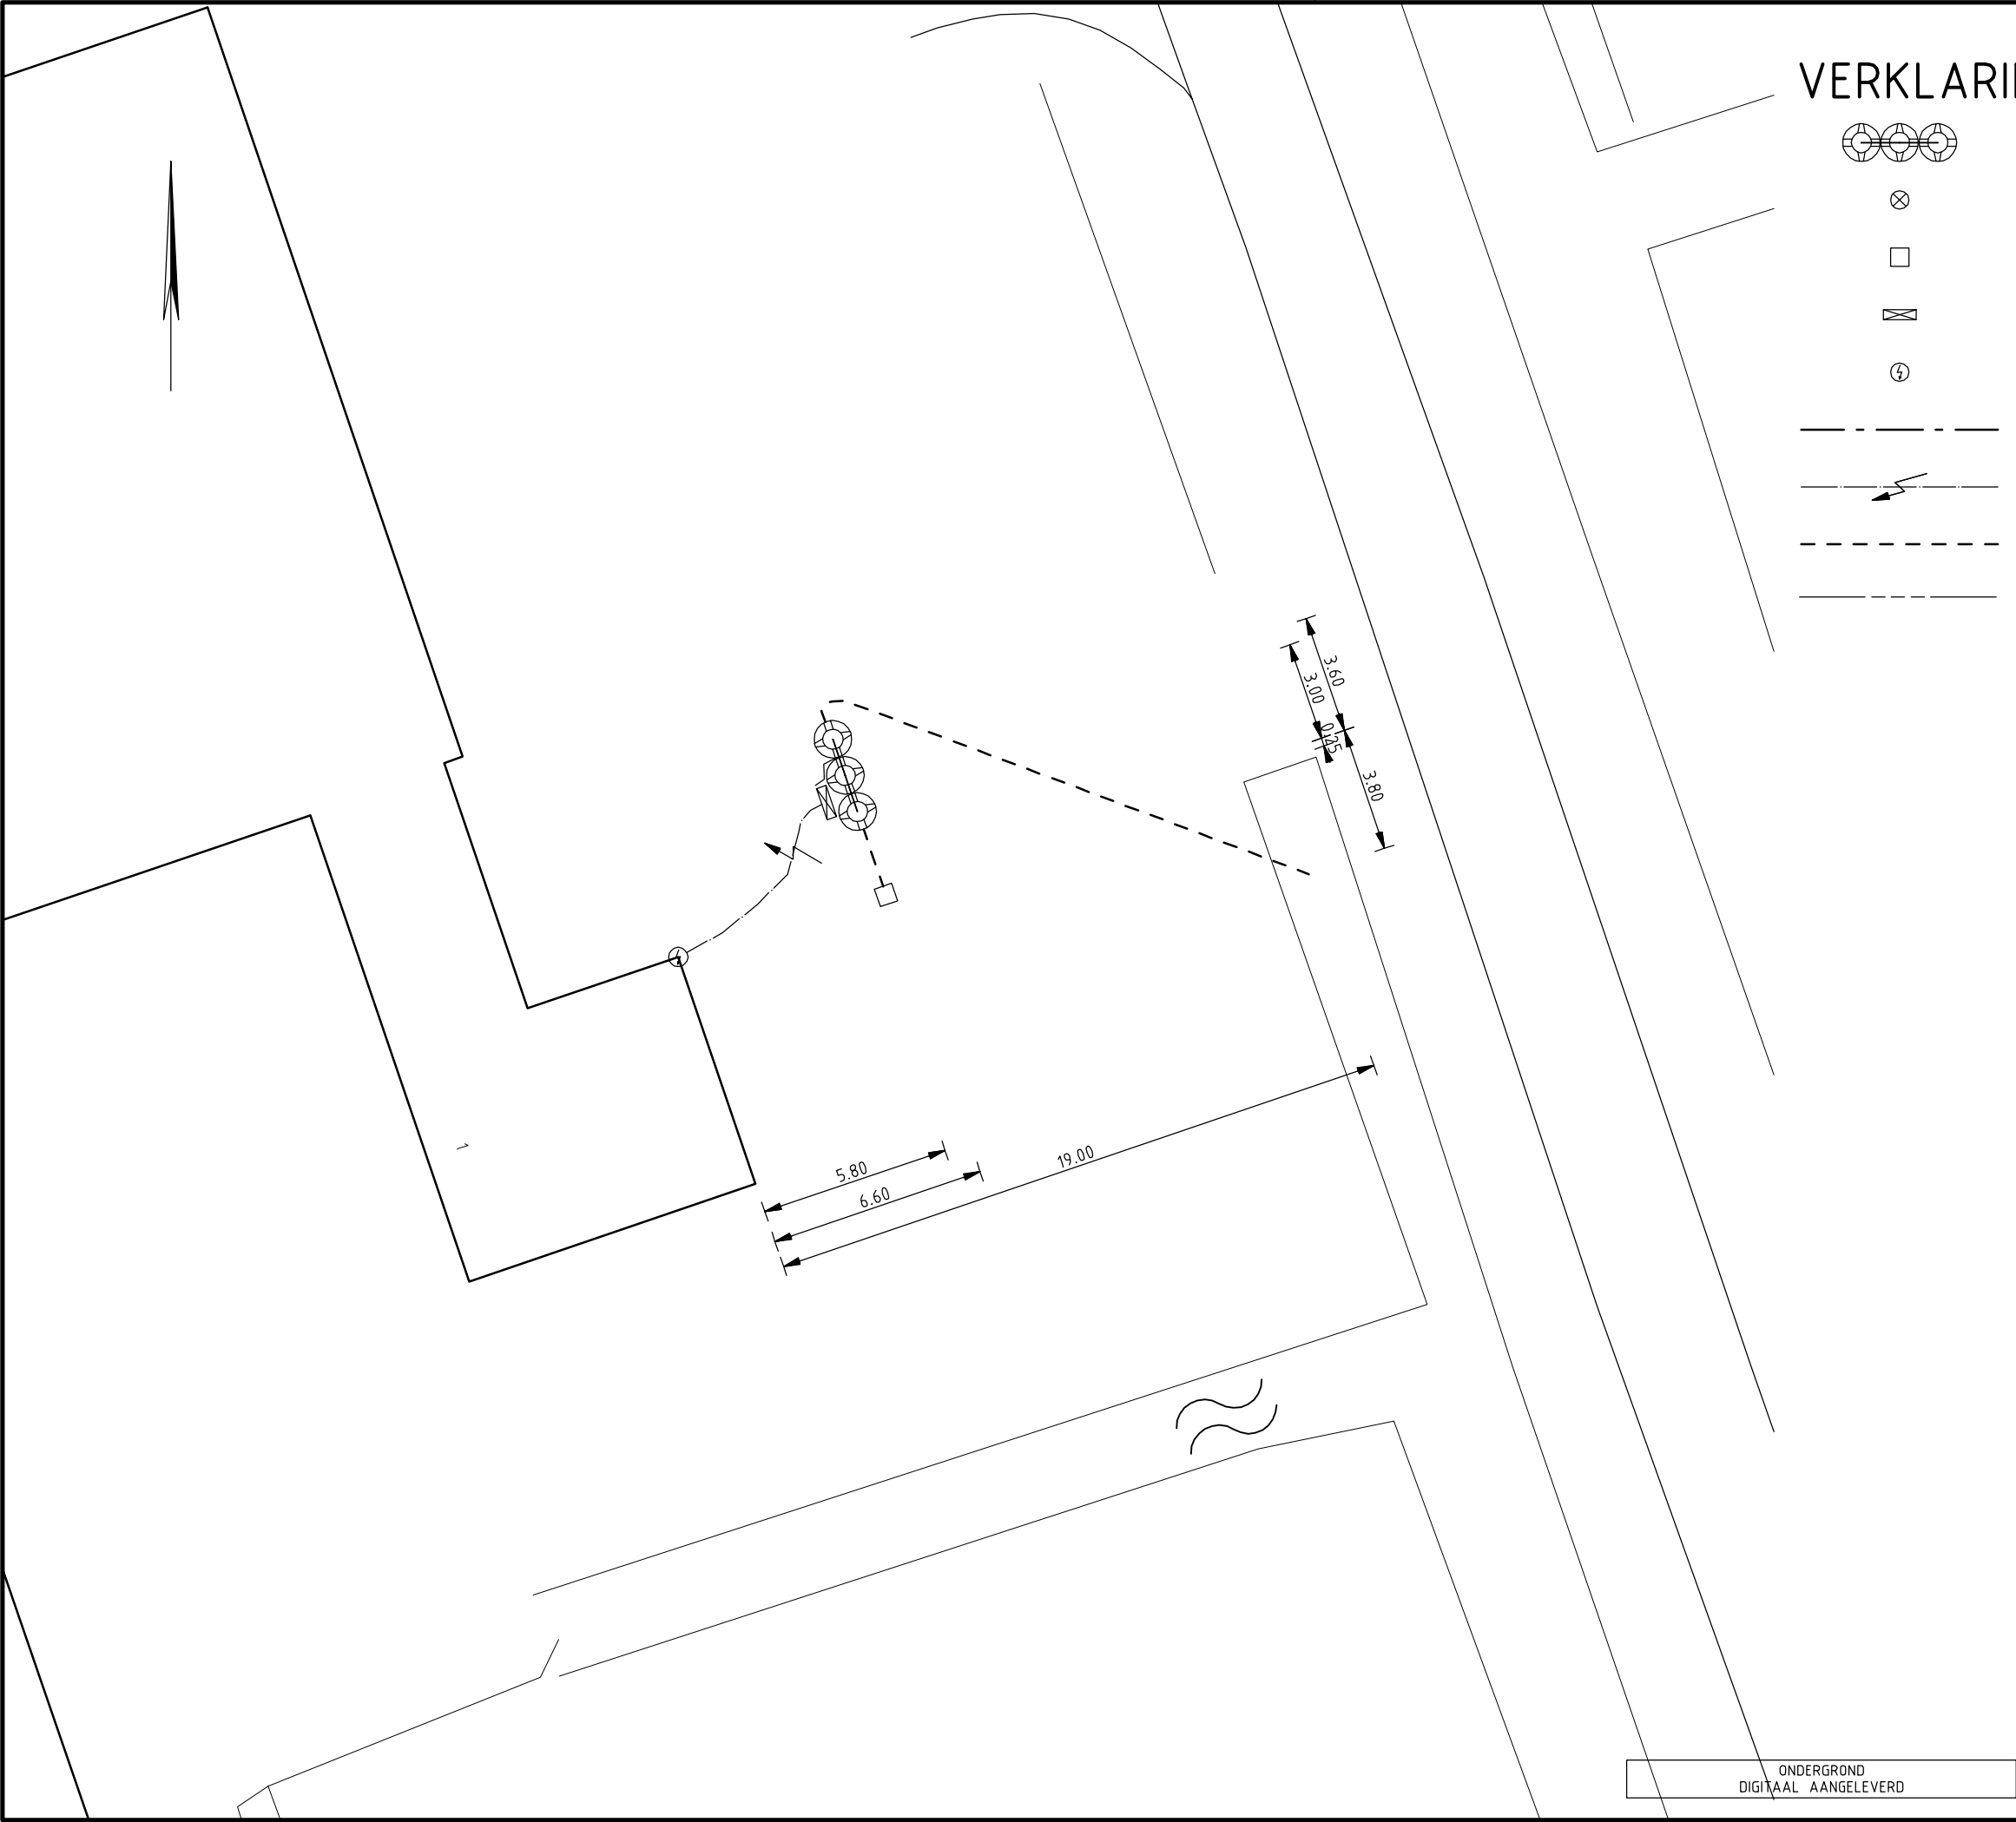

DO	08-07-2008	DEFINITIEF	H.v.B.
NR	DATUM	WIJZIGING	GET.

GEMEENTE WESTSTELLINGWERF

IBA'S WESTSTELLINGWERF

REVISIE
BEKHOFWEG 1
NOORDWOLDE

DEFINITIEF

TEKENAAR
H.B.VAN BRUSSEL:200

PROJECTLEIDER
P. HOORNSTRA

TEKENINGNUMMER
171689-BO5

WIJZ.NR
D0

SCHAAL
A3

BLAD IN BLADEN

oranjewoud