


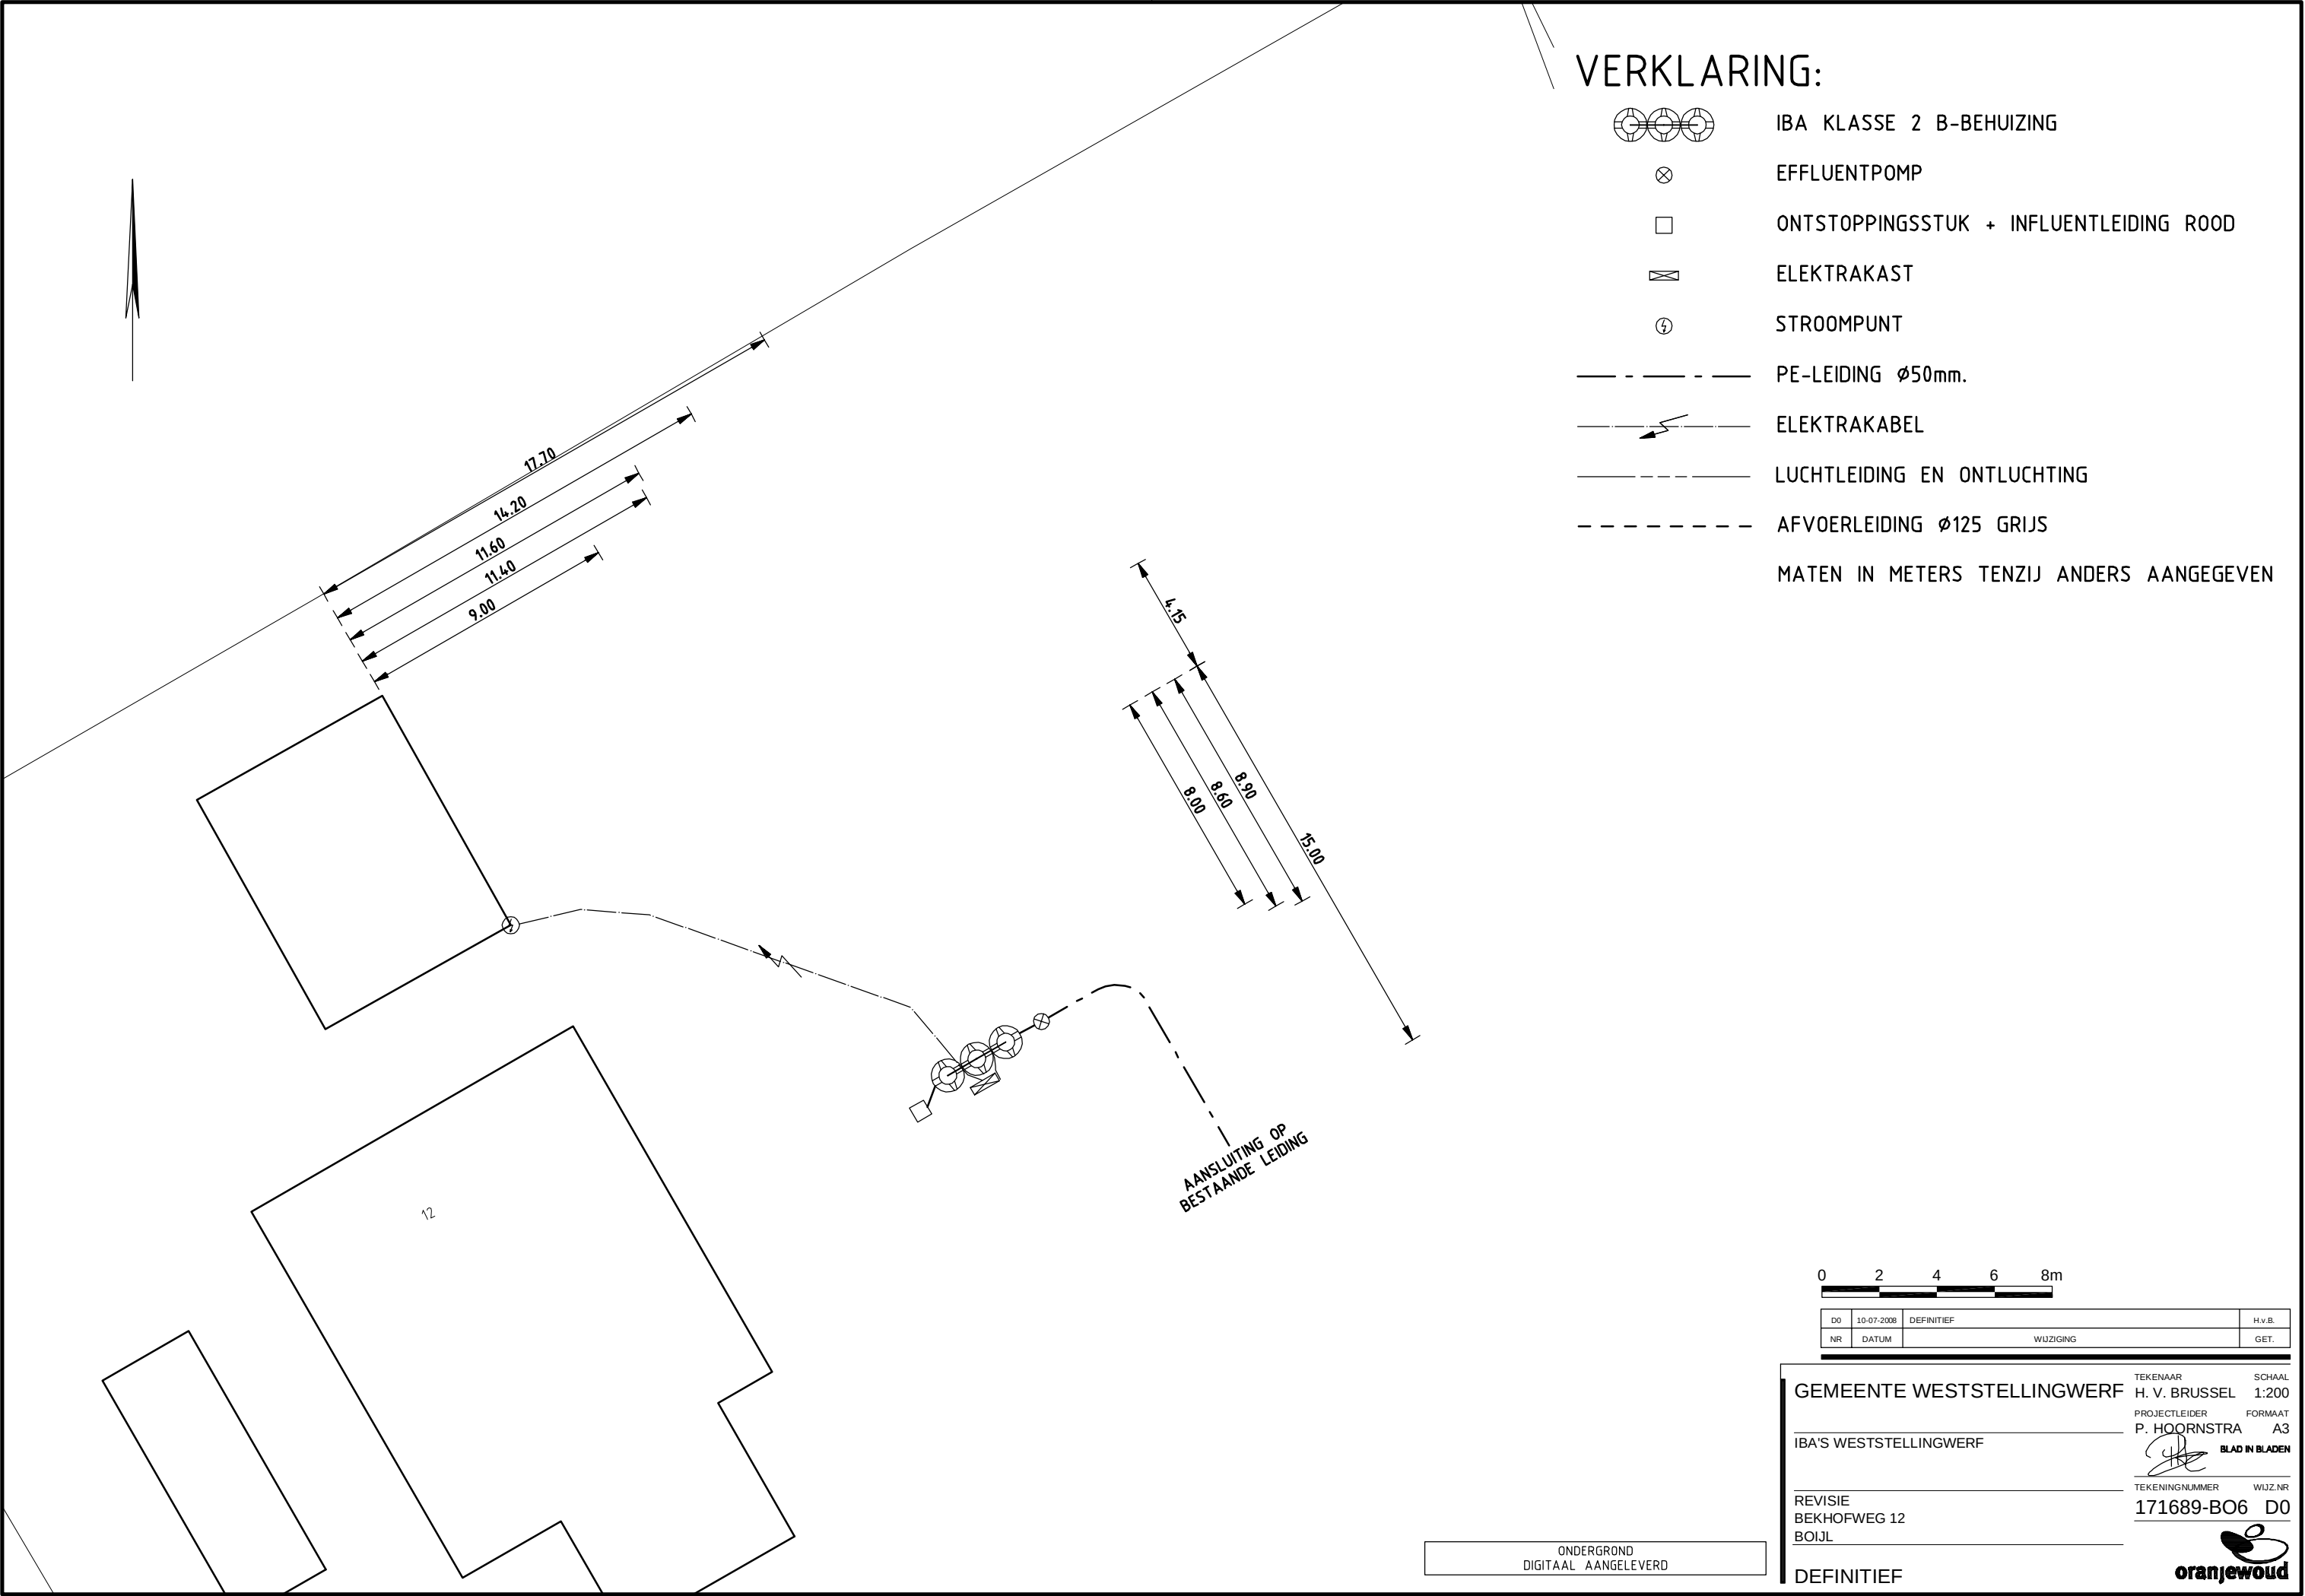

VERKLARING:

- IBA KLASSE 2 B-BEHUIZING
- EFFLUENTPOMP
- ONTSTOPPINGSSTUK + INFLUENTLEIDING ROOD
- ELEKTRAKAST
- STROOMPUNT
- PE-LEIDING $\varnothing 50\text{mm}$.
- ELEKTRAKABEL
- LUCHTLEIDING EN ONTLUCHTING
- AFVOERLEIDING $\varnothing 125$ GRIJS
- MATEN IN METERS TENZIJ ANDERS AANGEGEVEN

0 2 4 6 8m

DO	10-07-2008	DEFINITIEF	H.v.B.
NR	DATUM	WIJZIGING	GET.

GEMEENTE WESTSTELLINGWERF	TEKENAAR	SCHAAL
IBA'S WESTSTELLINGWERF	H. V. BRUSSEL	1:200
	PROJECTLEIDER	FORMAAT
	P. HOORNSTRA	A3
		BLAD IN BLADEN
REVISIE	TEKENINGNUMMER	WIJZ.NR
BEKHOFWEG 12	171689-BO6	D0
BOIJL		
DEFINITIEF		

ONDERGROND
DIGITAAL AANGELEVERD