

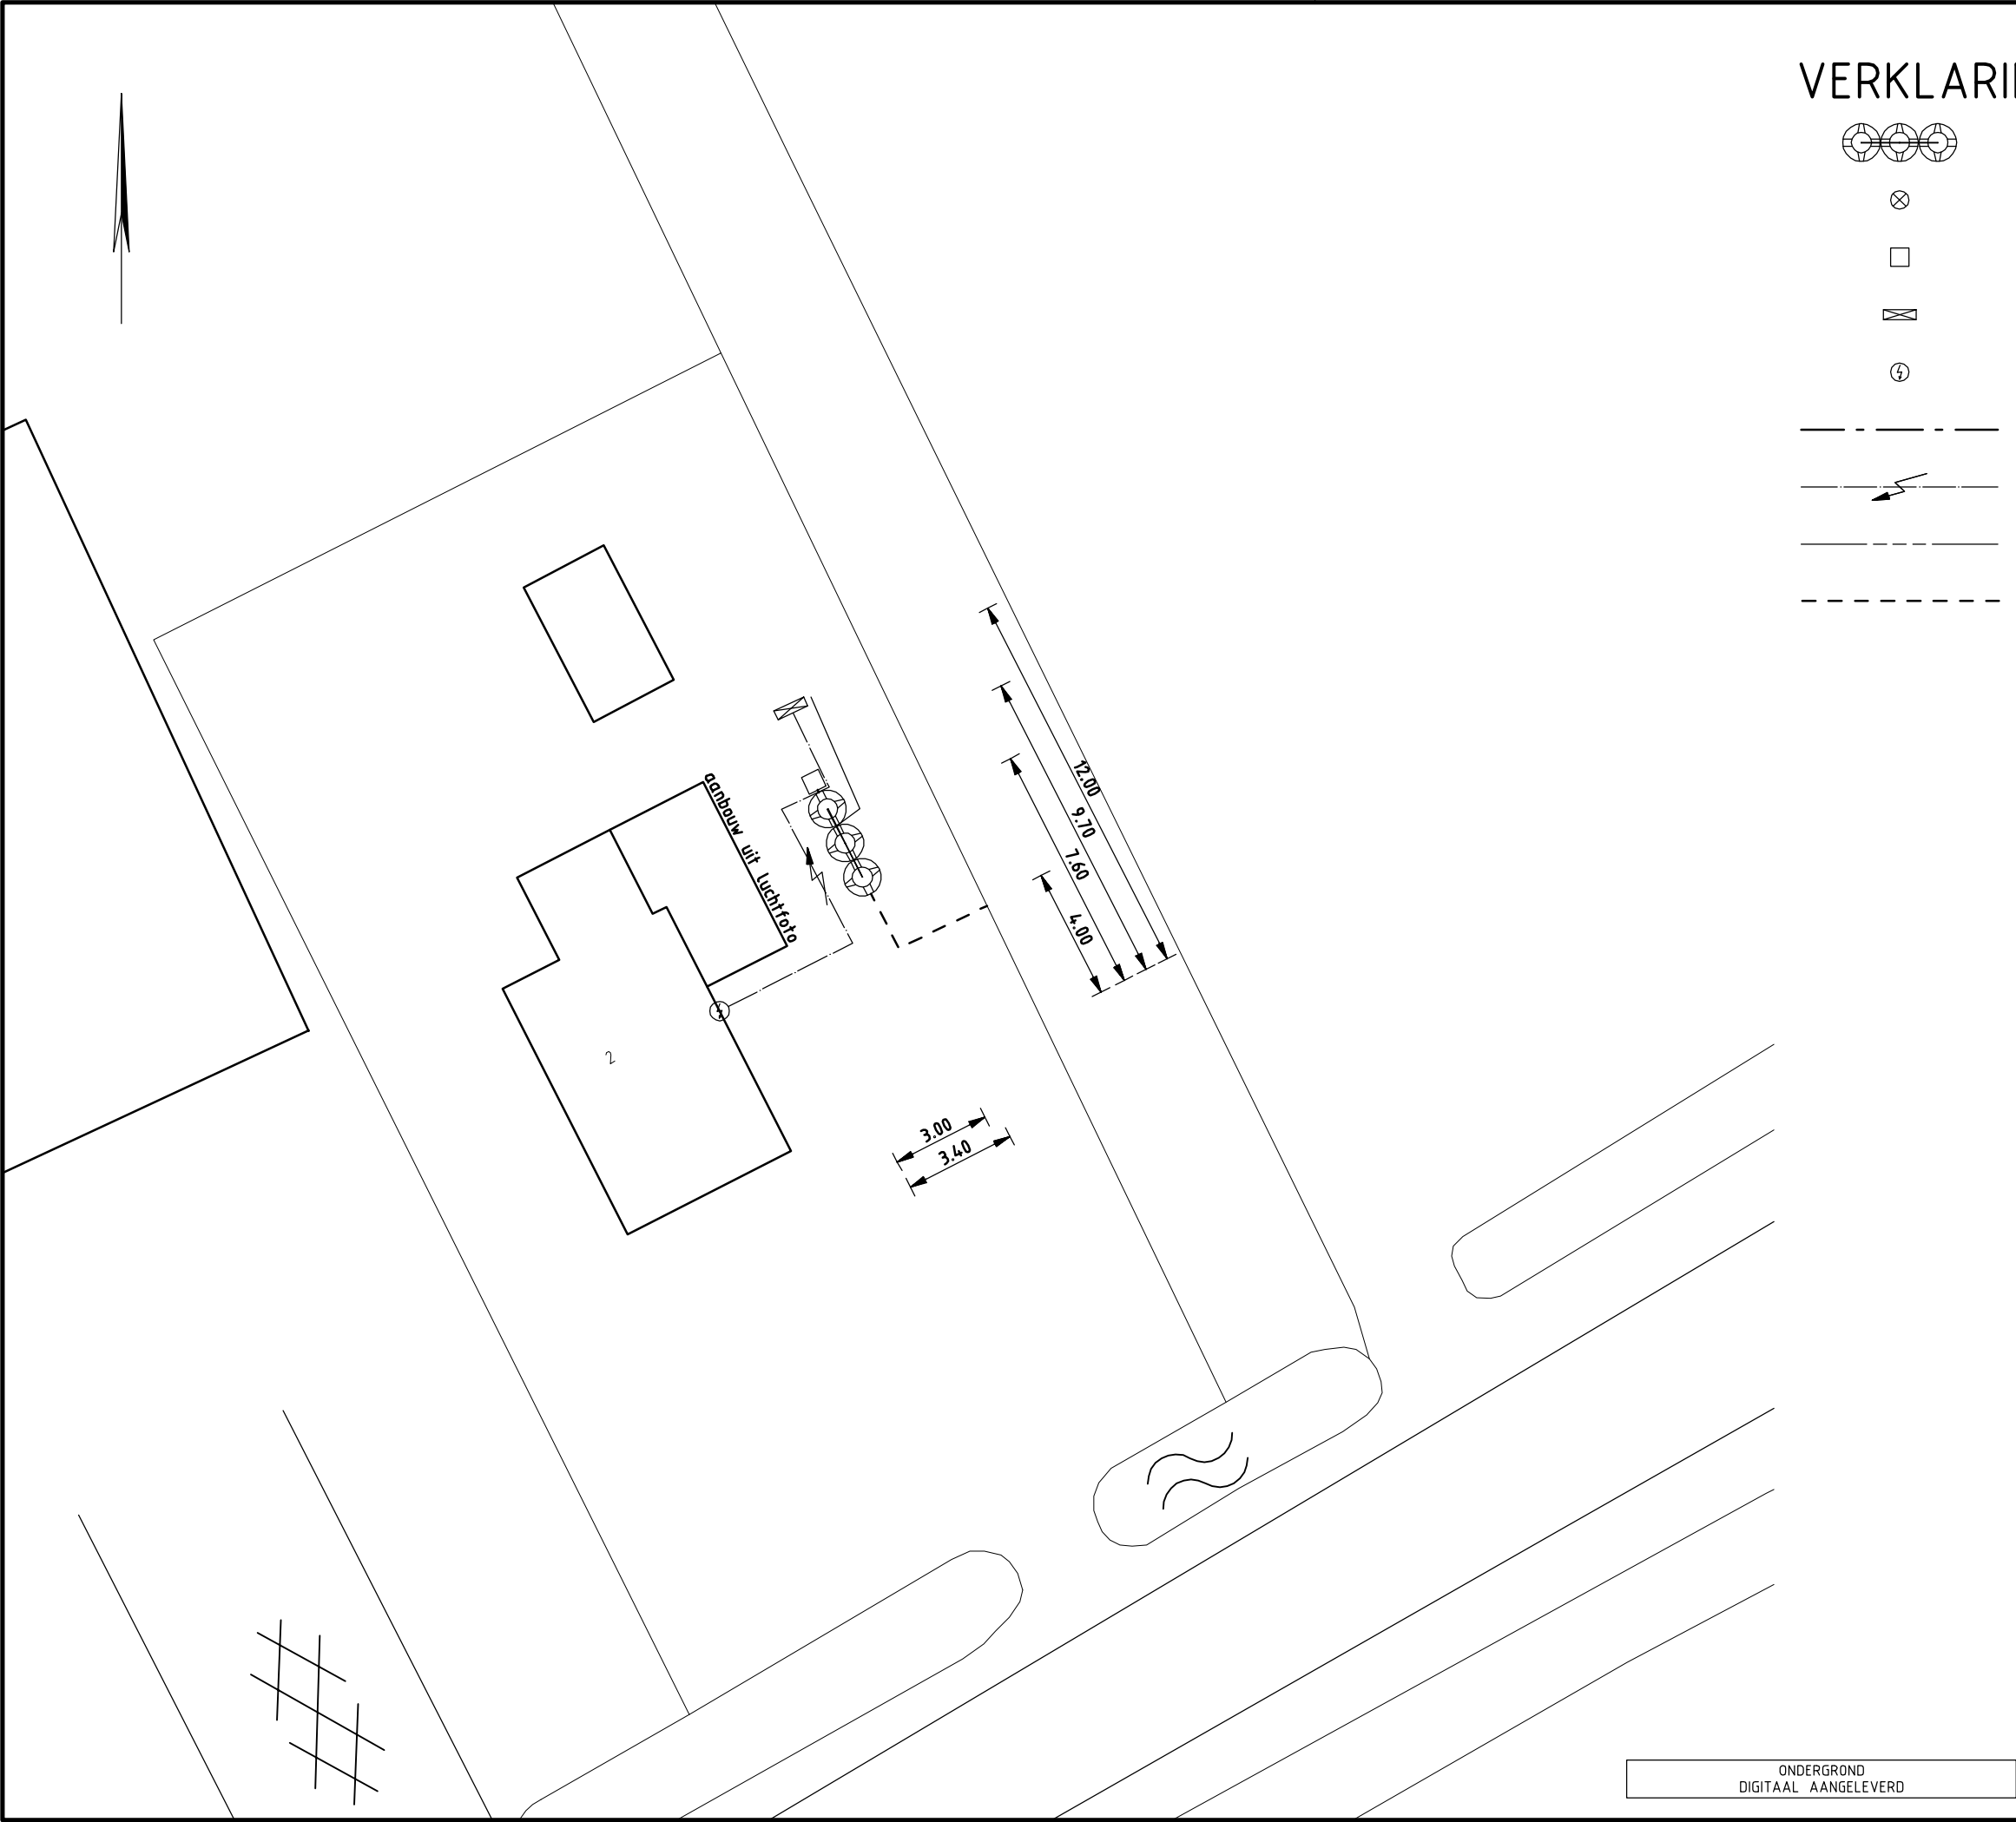
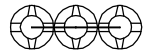 
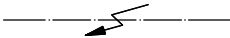 




VERKLARING:

-  IBA KLASSE 2 B-BEHUIZING
 -  EFFLUENTPOMP
 -  ONTSTOPPINGSSTUK + INFLUENTLEIDING ROOD
 -  ELEKTRAKAST
 -  STROOMPUNT
 -  PE-LEIDING ø50mm.
 -  ELEKTRAKABEL
 -  LUCHTLEIDING EN ONTLUCHTING
 -  AFVOERLEIDING ø125 GRIJS
- MATEN IN METERS TENZIJ ANDERS AANGEGEVEN



DO	08-07-2008	DEFINITIEF	H.v.B.
NR	DATUM	WIJZIGING	GET.

GEMEENTE WESTSTELLINGWERF

IBA'S WESTSTELLINGWERF

REVISIE
BOEKELTERWEG 2
NOORDWOLDE

DEFINITIEF

TEKENAAR
H.B.VAN BRUSSEL:200

PROJECTLEIDER
P. HOORNSTRA

TEKENINGNUMMER
171689-BO8

WIJZ.NR
D0

SCHAAL
A3

BLAD IN BLADEN

oranjewoud