




VERKLARING:

- IBA KLASSE 2 B-BEHUIZING
 - ONTSTOPPINGSSTUK + INFLUENTLEIDING ROOD
 - ELEKTRAKAST
 - STROOMPUNT
 - ELEKTRAKABEL
 - LUCHTLEIDING EN ONTLUCHTING
 - AFVOERLEIDING ø125 GRIJS
- MATEN IN METERS TENZIJ ANDERS AANGEGEVEN

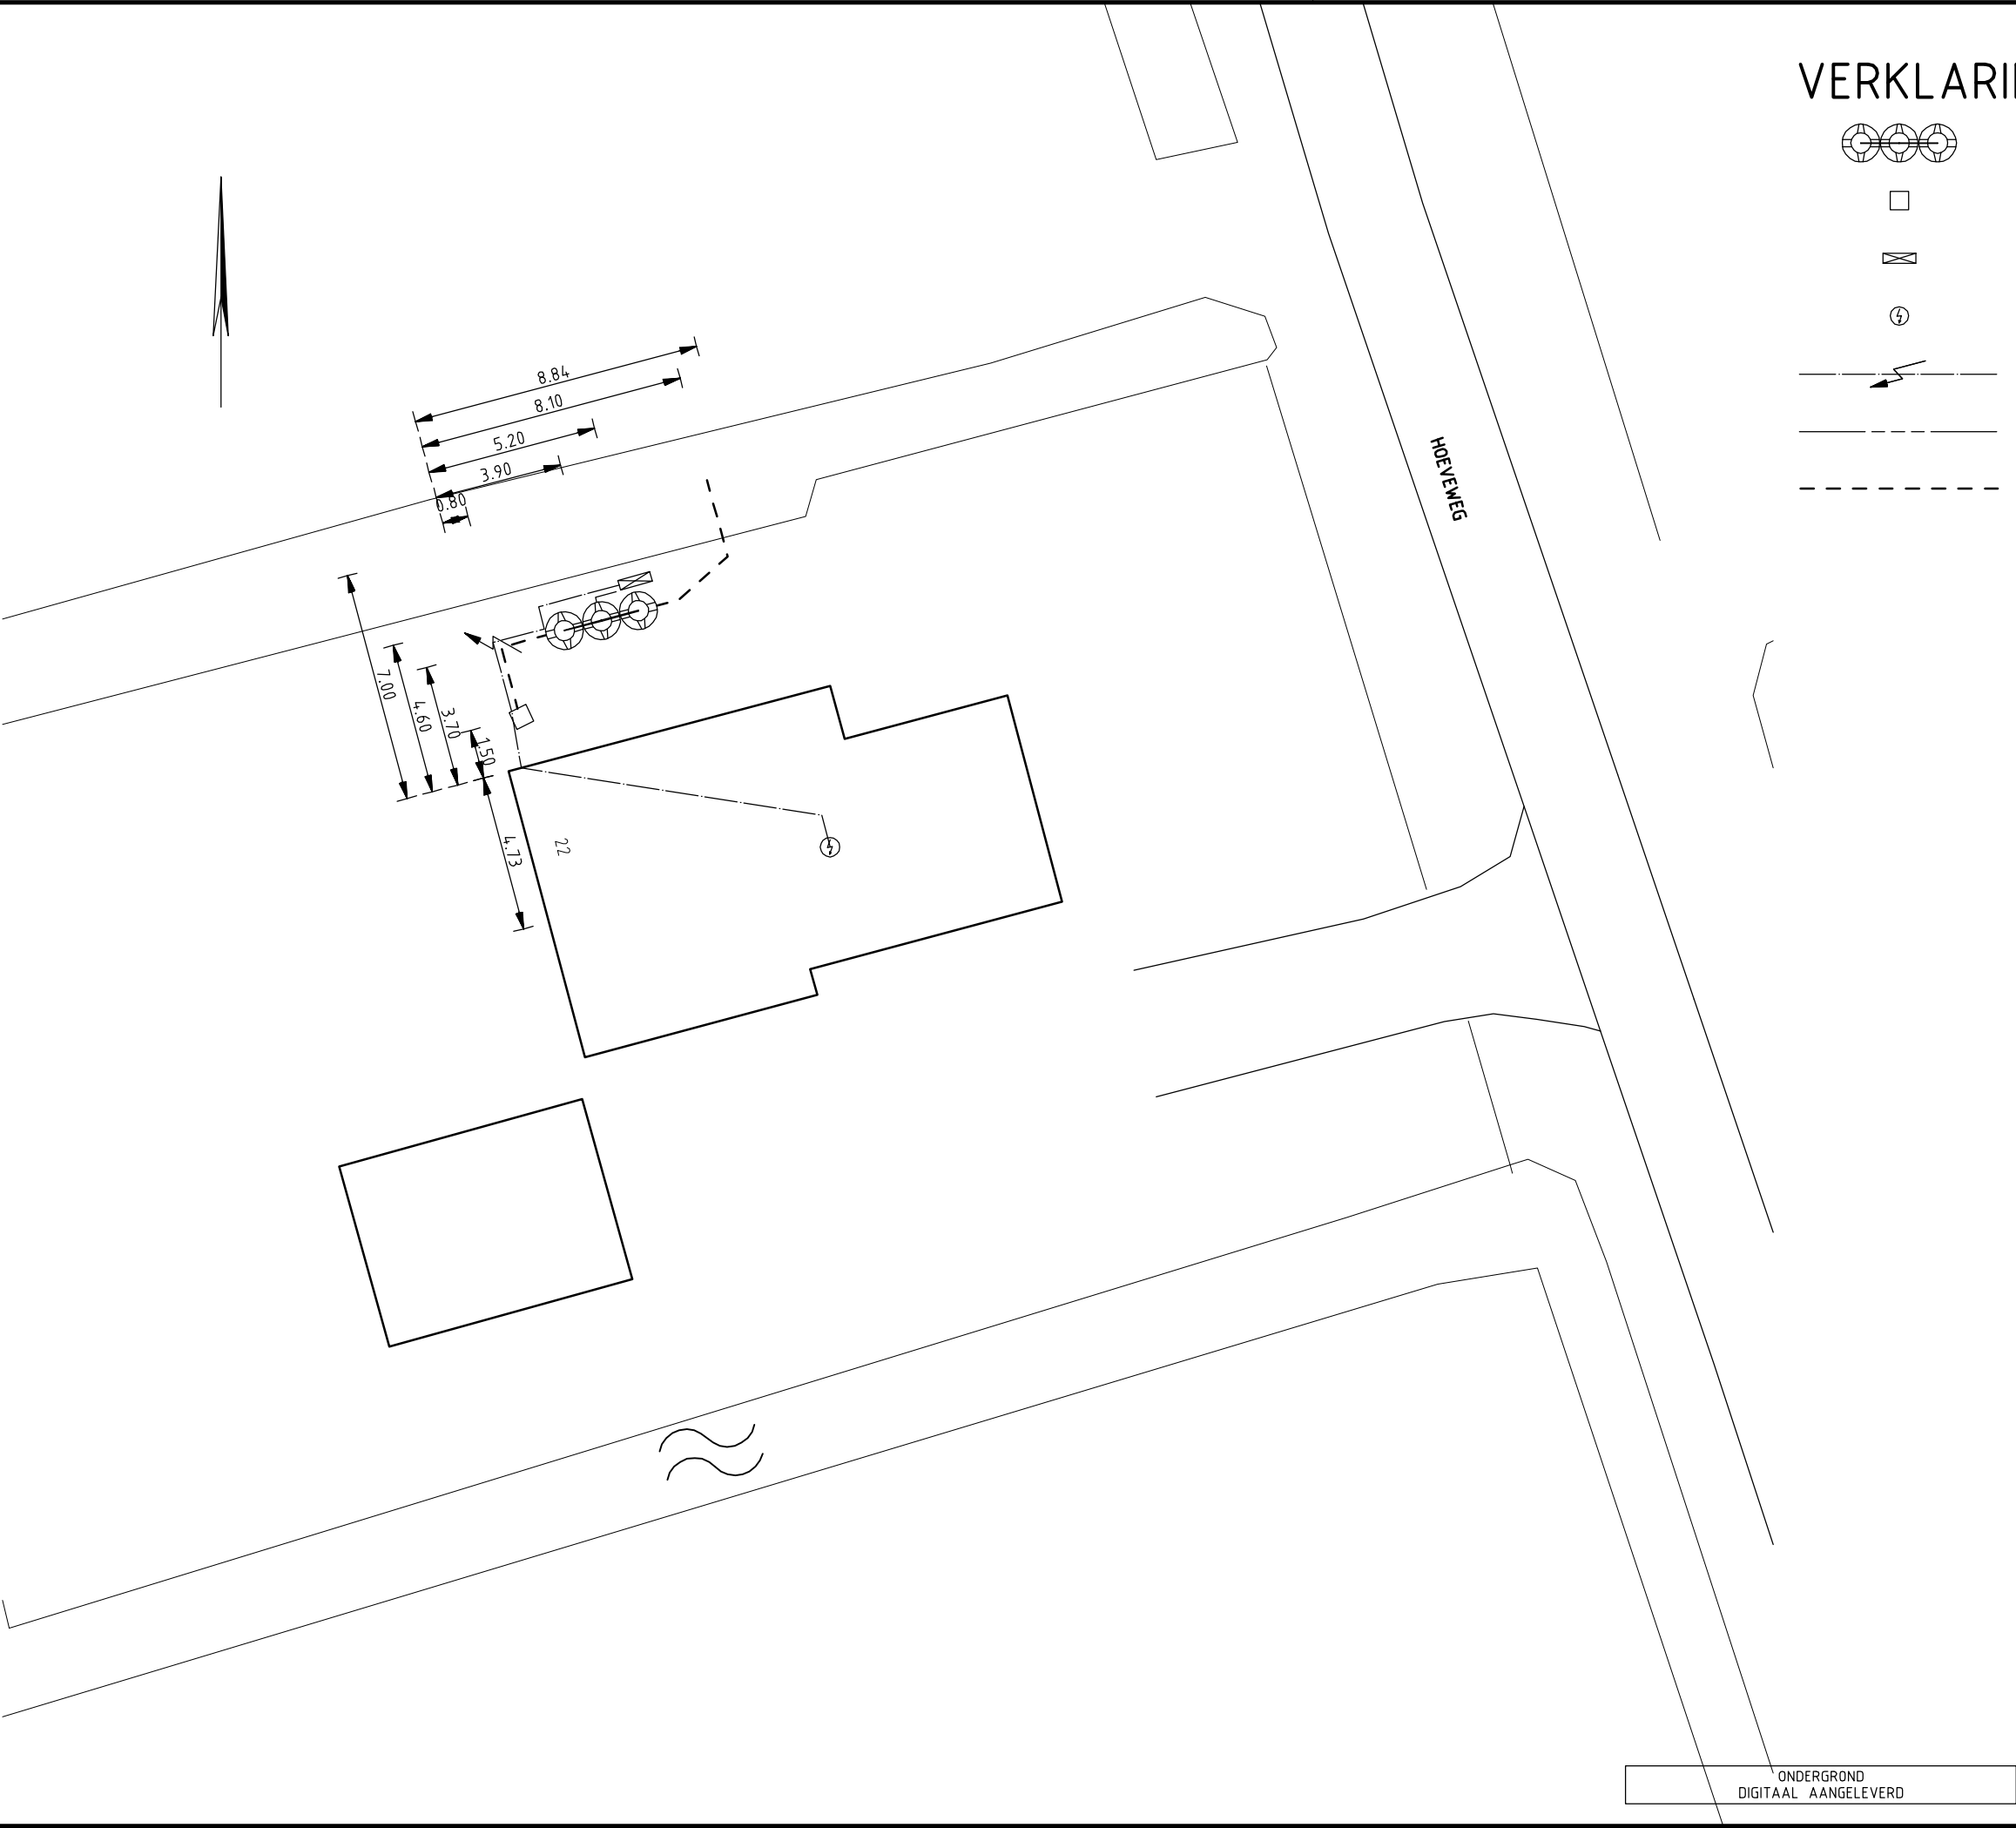

DO	08-09-2008	CONCEPT	N.S.
NR	DATUM	WIJZIGING	GET.

GEMEENTE WESTSTELLINGWERF

IBA'S WESTSTELLINGWERF

REVISIE
HOEVEWEG 22
DE HOEVE

DEFINITIEF

TEKENAAR
N. SCHOLTEN

PROJECTLEIDER
P. HOORNSTRA

TEKENINGNUMMER
171689-DH1

WIJZ.NR
D0

SCHAAL
1:200

FORMAAT
A3

BLAD IN BLADEN

oranjewoud