
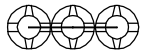 

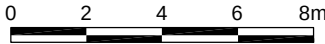


VERKLARING:

-  IBA KLASSE 2 B-BEHUIZING
-  EFFLUENTPOMP
-  ONTSTOPPINGSSTUK + INFLUENTLEIDING ROOD
-  ELEKTRAKAST
-  STROOMPUNT
-  INFILTRATIEPUT
-  PE-LEIDING ø50mm.
-  ELEKTRAKABEL
-  LUCHTLEIDING EN ONTLUCHTING
-  AFVOERLEIDING ø125 GRIJS
- MATEN IN METERS TENZIJ ANDERS AANGEGEVEN

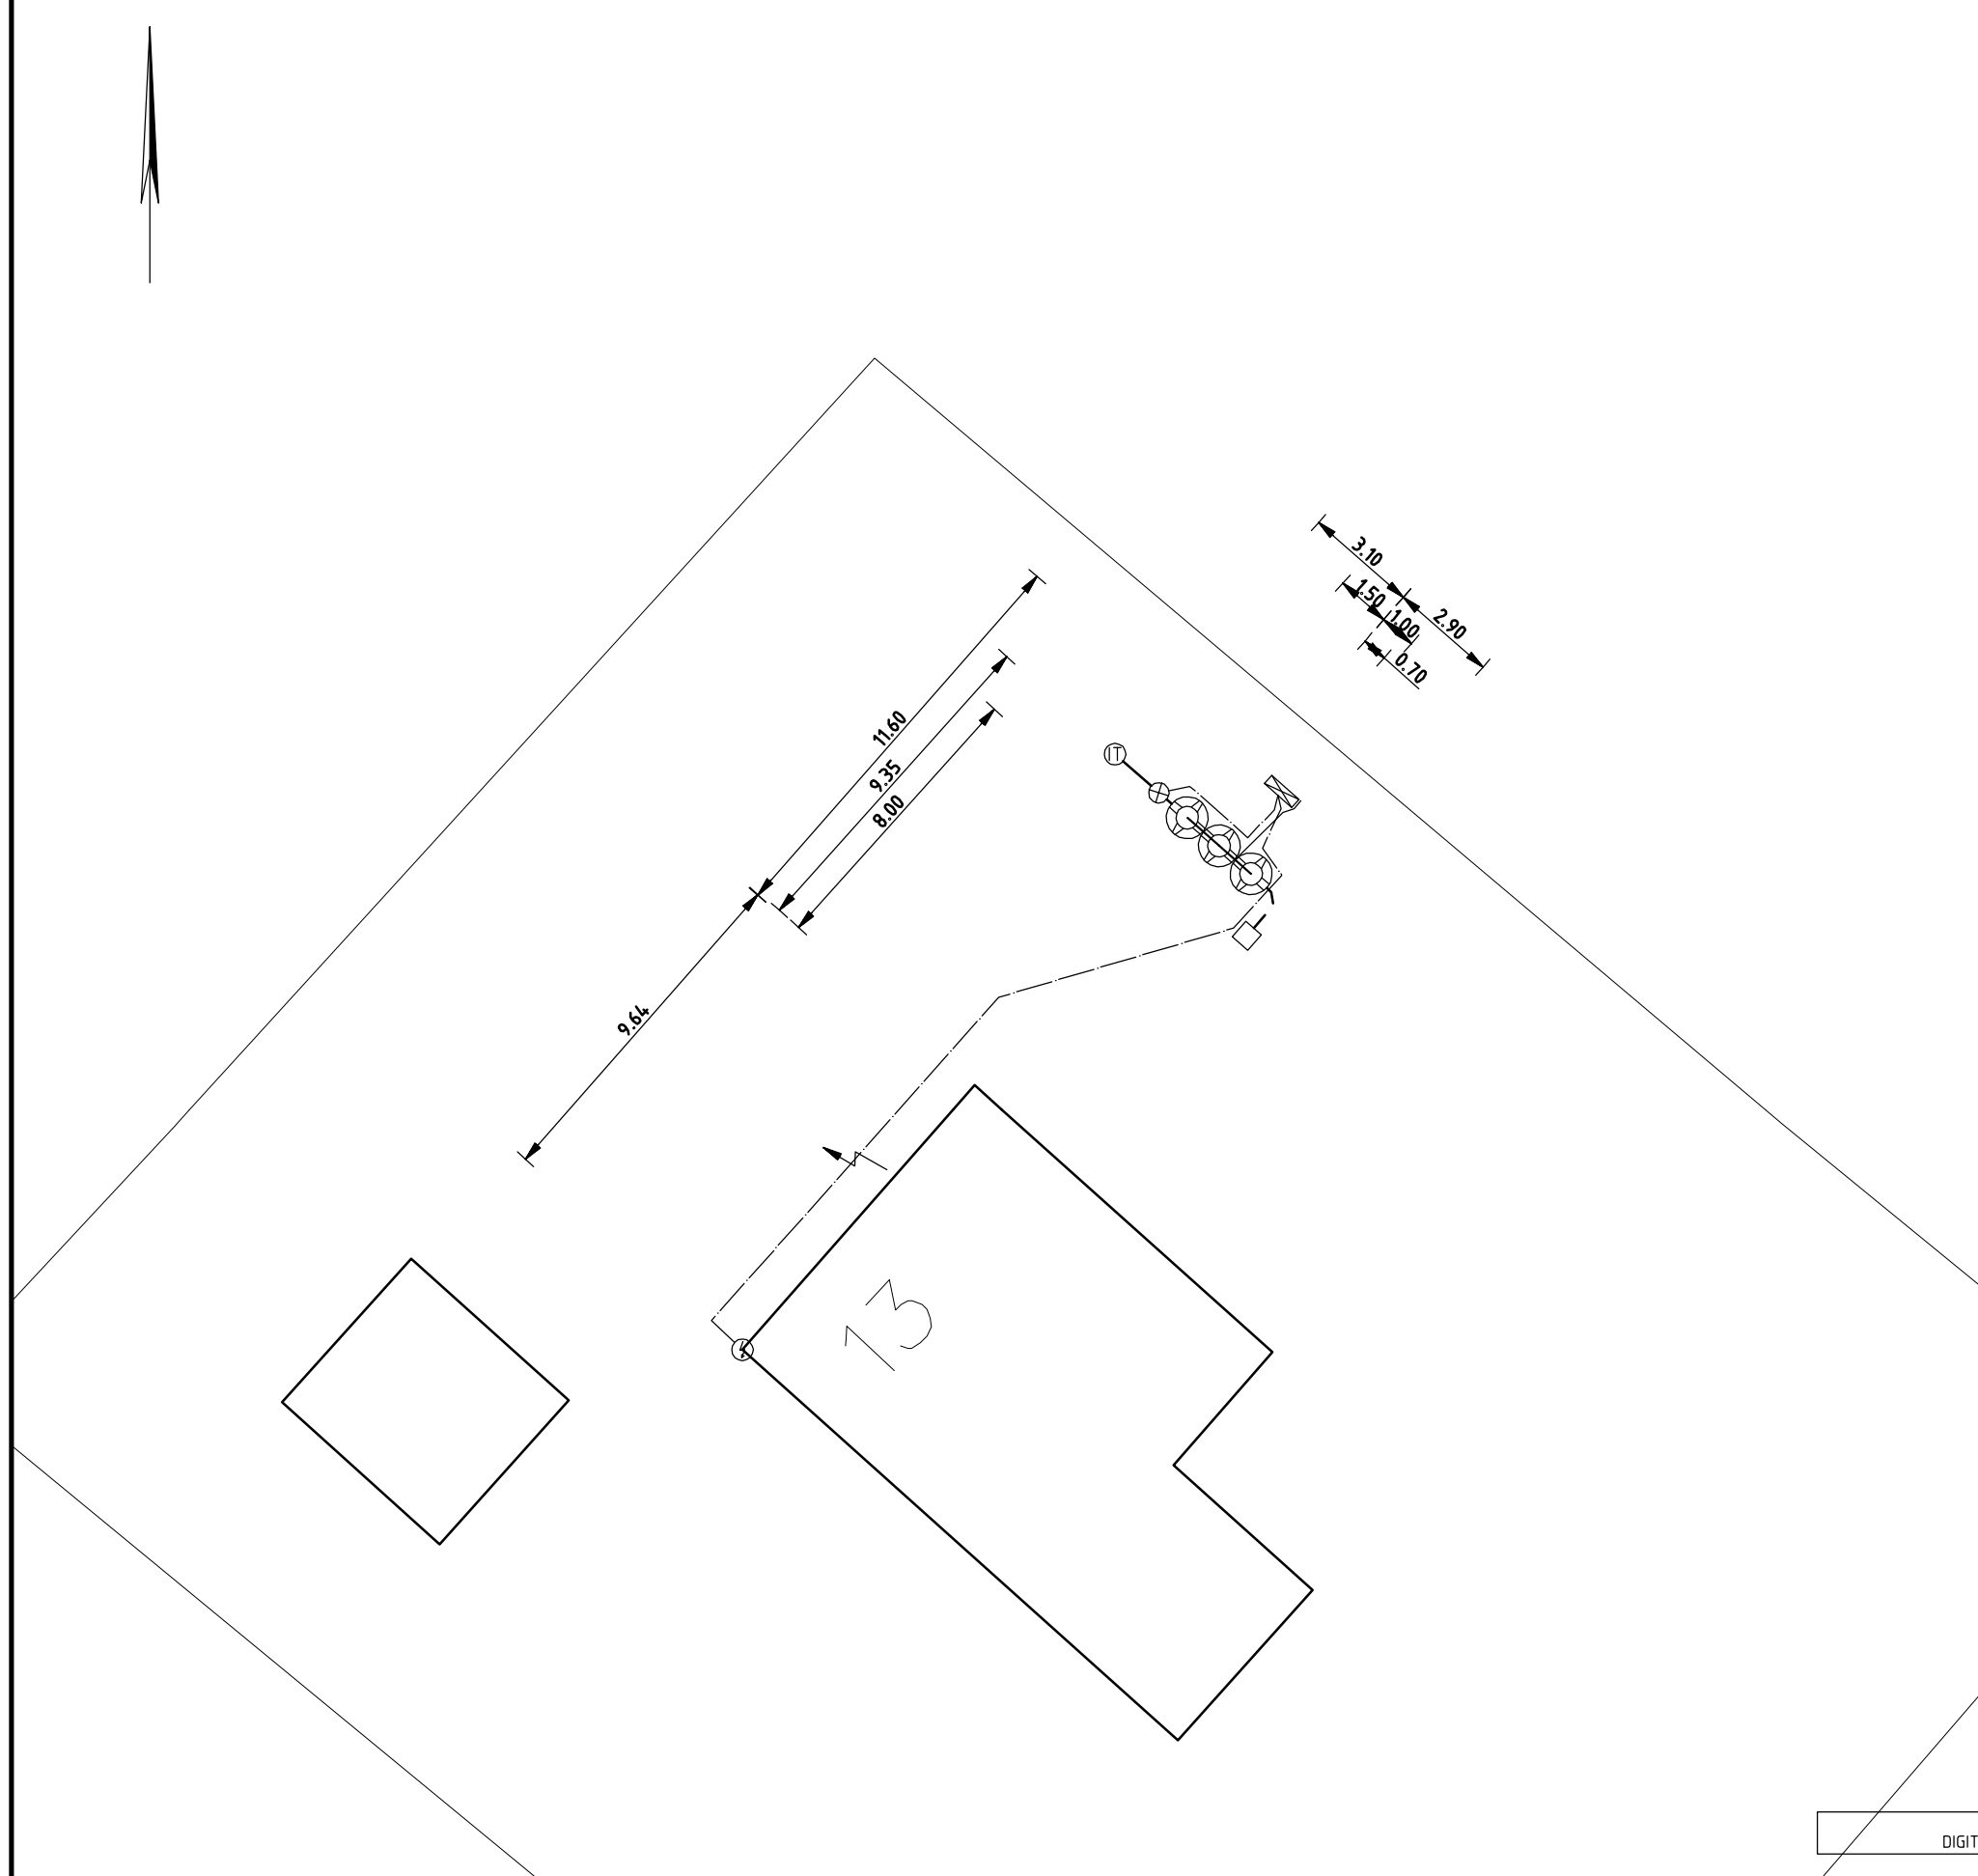

DO	26-08-2008	DEFINITIEF	H.v.B.
NR	DATUM	WIJZIGING	GET.

GEMEENTE WESTSTELLINGWERF

IBA'S WESTSTELLINGWERF

REVISIE
IJKENWEG 13
DE HOEVE

DEFINITIEF

TEKENAAR
H. V. BRUSSEL

PROJECTLEIDER
P. HOORNSTRA

TEKENINGNUMMER
171689-DH17 D0

TEKENAAR
H. V. BRUSSEL

PROJECTLEIDER
P. HOORNSTRA

TEKENINGNUMMER
171689-DH17 D0

SCHAAL
1:200

FORMAAT
A3

BLAD IN BLADEN

WIJZ.NR



ONDERGROND
DIGITAAL AANGELEVERD