


VERKLARING:



IBA KLASSE 2 B-BEHUIZING

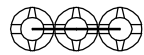

ONTSTOPPINGSSTUK + INFLUENTLEIDING ROOD



 
ELEKTRAKAST



STROOMPUNT



ELEKTRAKABEL





LUCHTLEIDING EN ONTLUCHTING



AFVOERLEIDING ø125 GRIJS

MATEN IN METERS TENZIJ ANDERS AANGEGEVEN

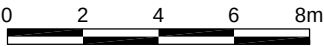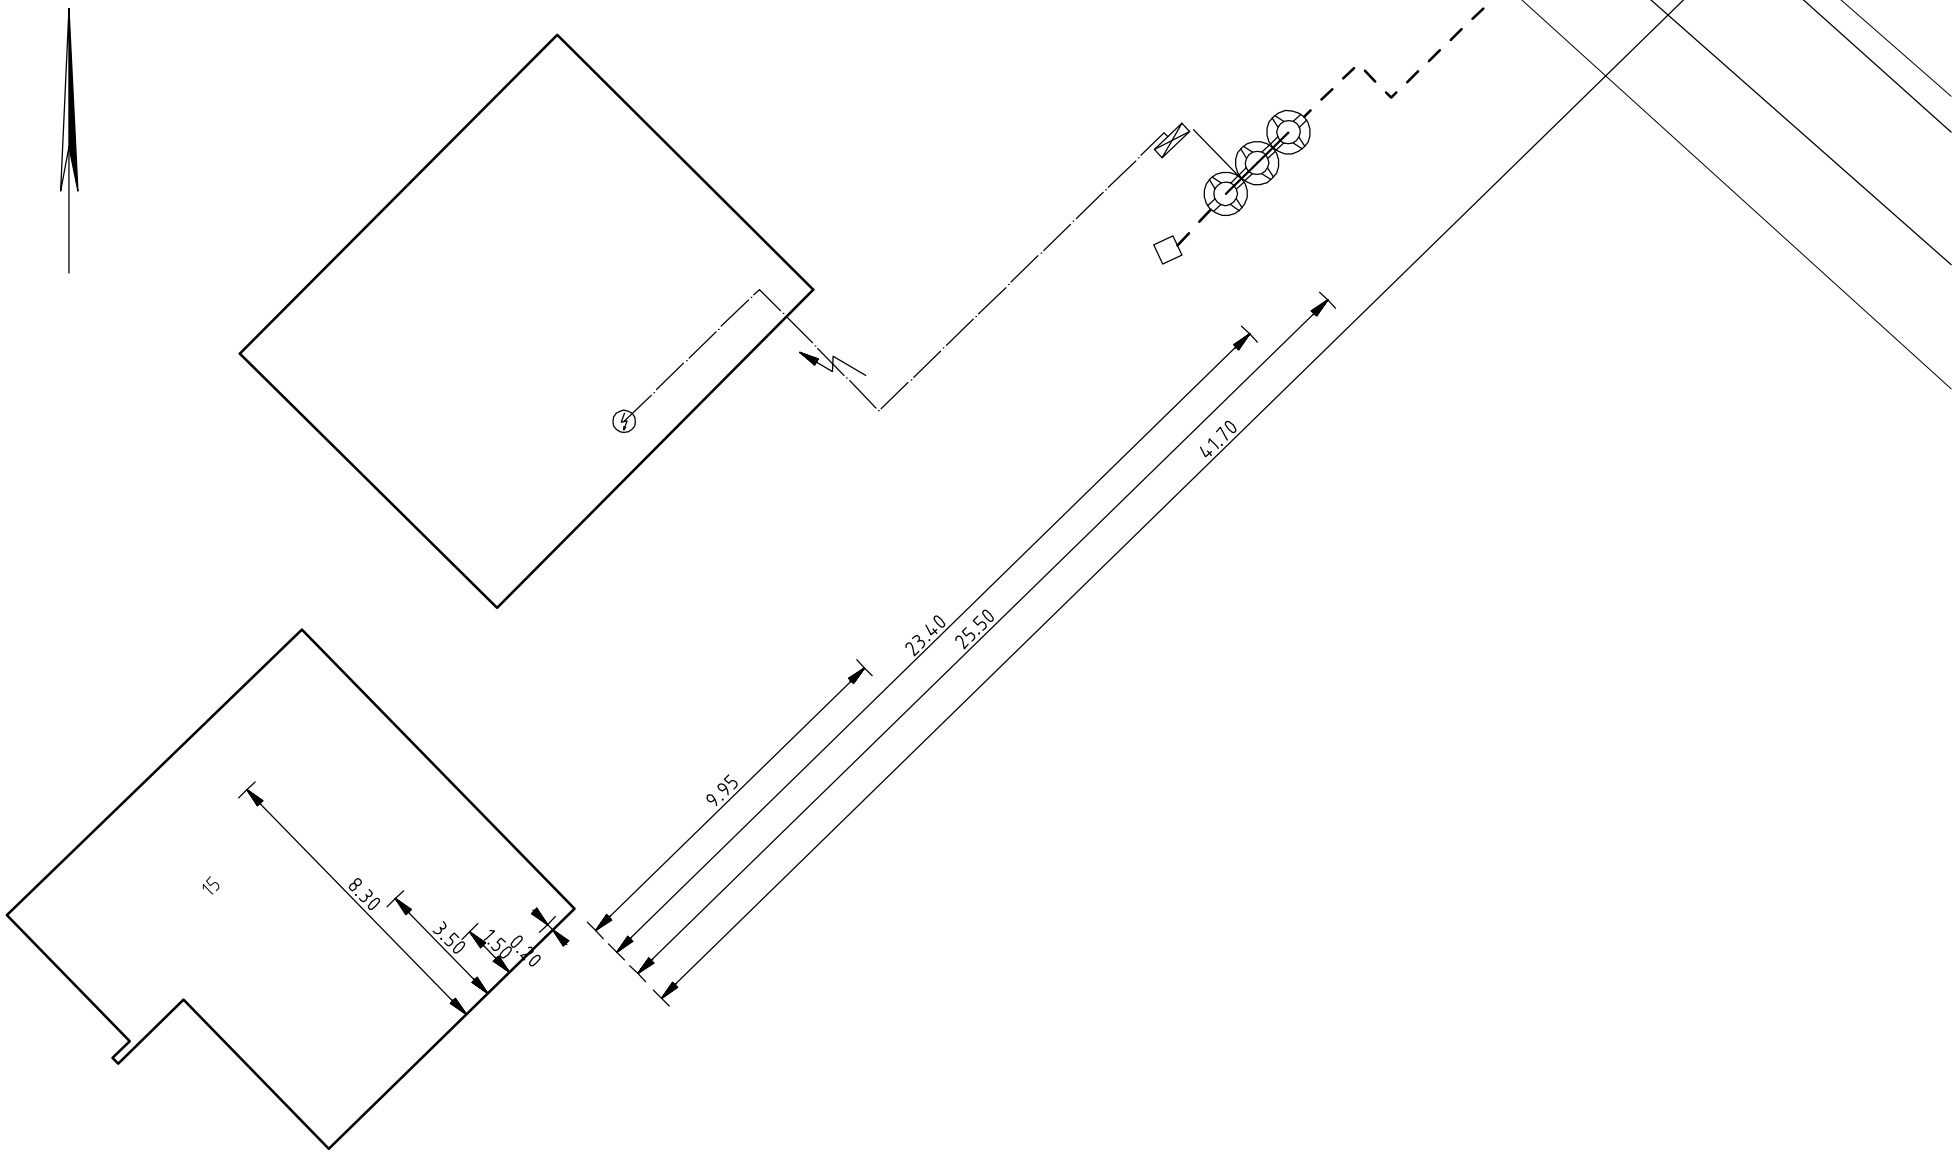

DO	08-09-2008	CONCEPT	N.S.
NR	DATUM	WIJZIGING	GET.

GEMEENTE WESTSTELLINGWERF

IBA'S WESTSTELLINGWERF

REVISIE
IJKENWEG 15
DE HOEVE

DEFINITIEF

TEKENAAR
N. SCHOLTEN

PROJECTLEIDER
P. HOORNSTRA

TEKENINGNUMMER
171689-DH18

WIJZ.NR
D0

SCHAAL
1:200

FORMAAT
A3

BLAD IN BLADEN

oranjewoud