




VERKLARING:

- IBA KLASSE 2 B-BEHUIZING
- EFFLUENTPOMP
- ONTSTOPPINGSSTUK + INFLUENTLEIDING ROOD
- ELEKTRAKAST
- STROOMPUNT
- PE-LEIDING $\varnothing 50\text{mm}$.
- ELEKTRAKABEL
- LUCHTLEIDING EN ONTLUCHTING
- AFVOERLEIDING $\varnothing 125$ GRIJS
- MATEN IN METERS TENZIJ ANDERS AANGEGEVEN

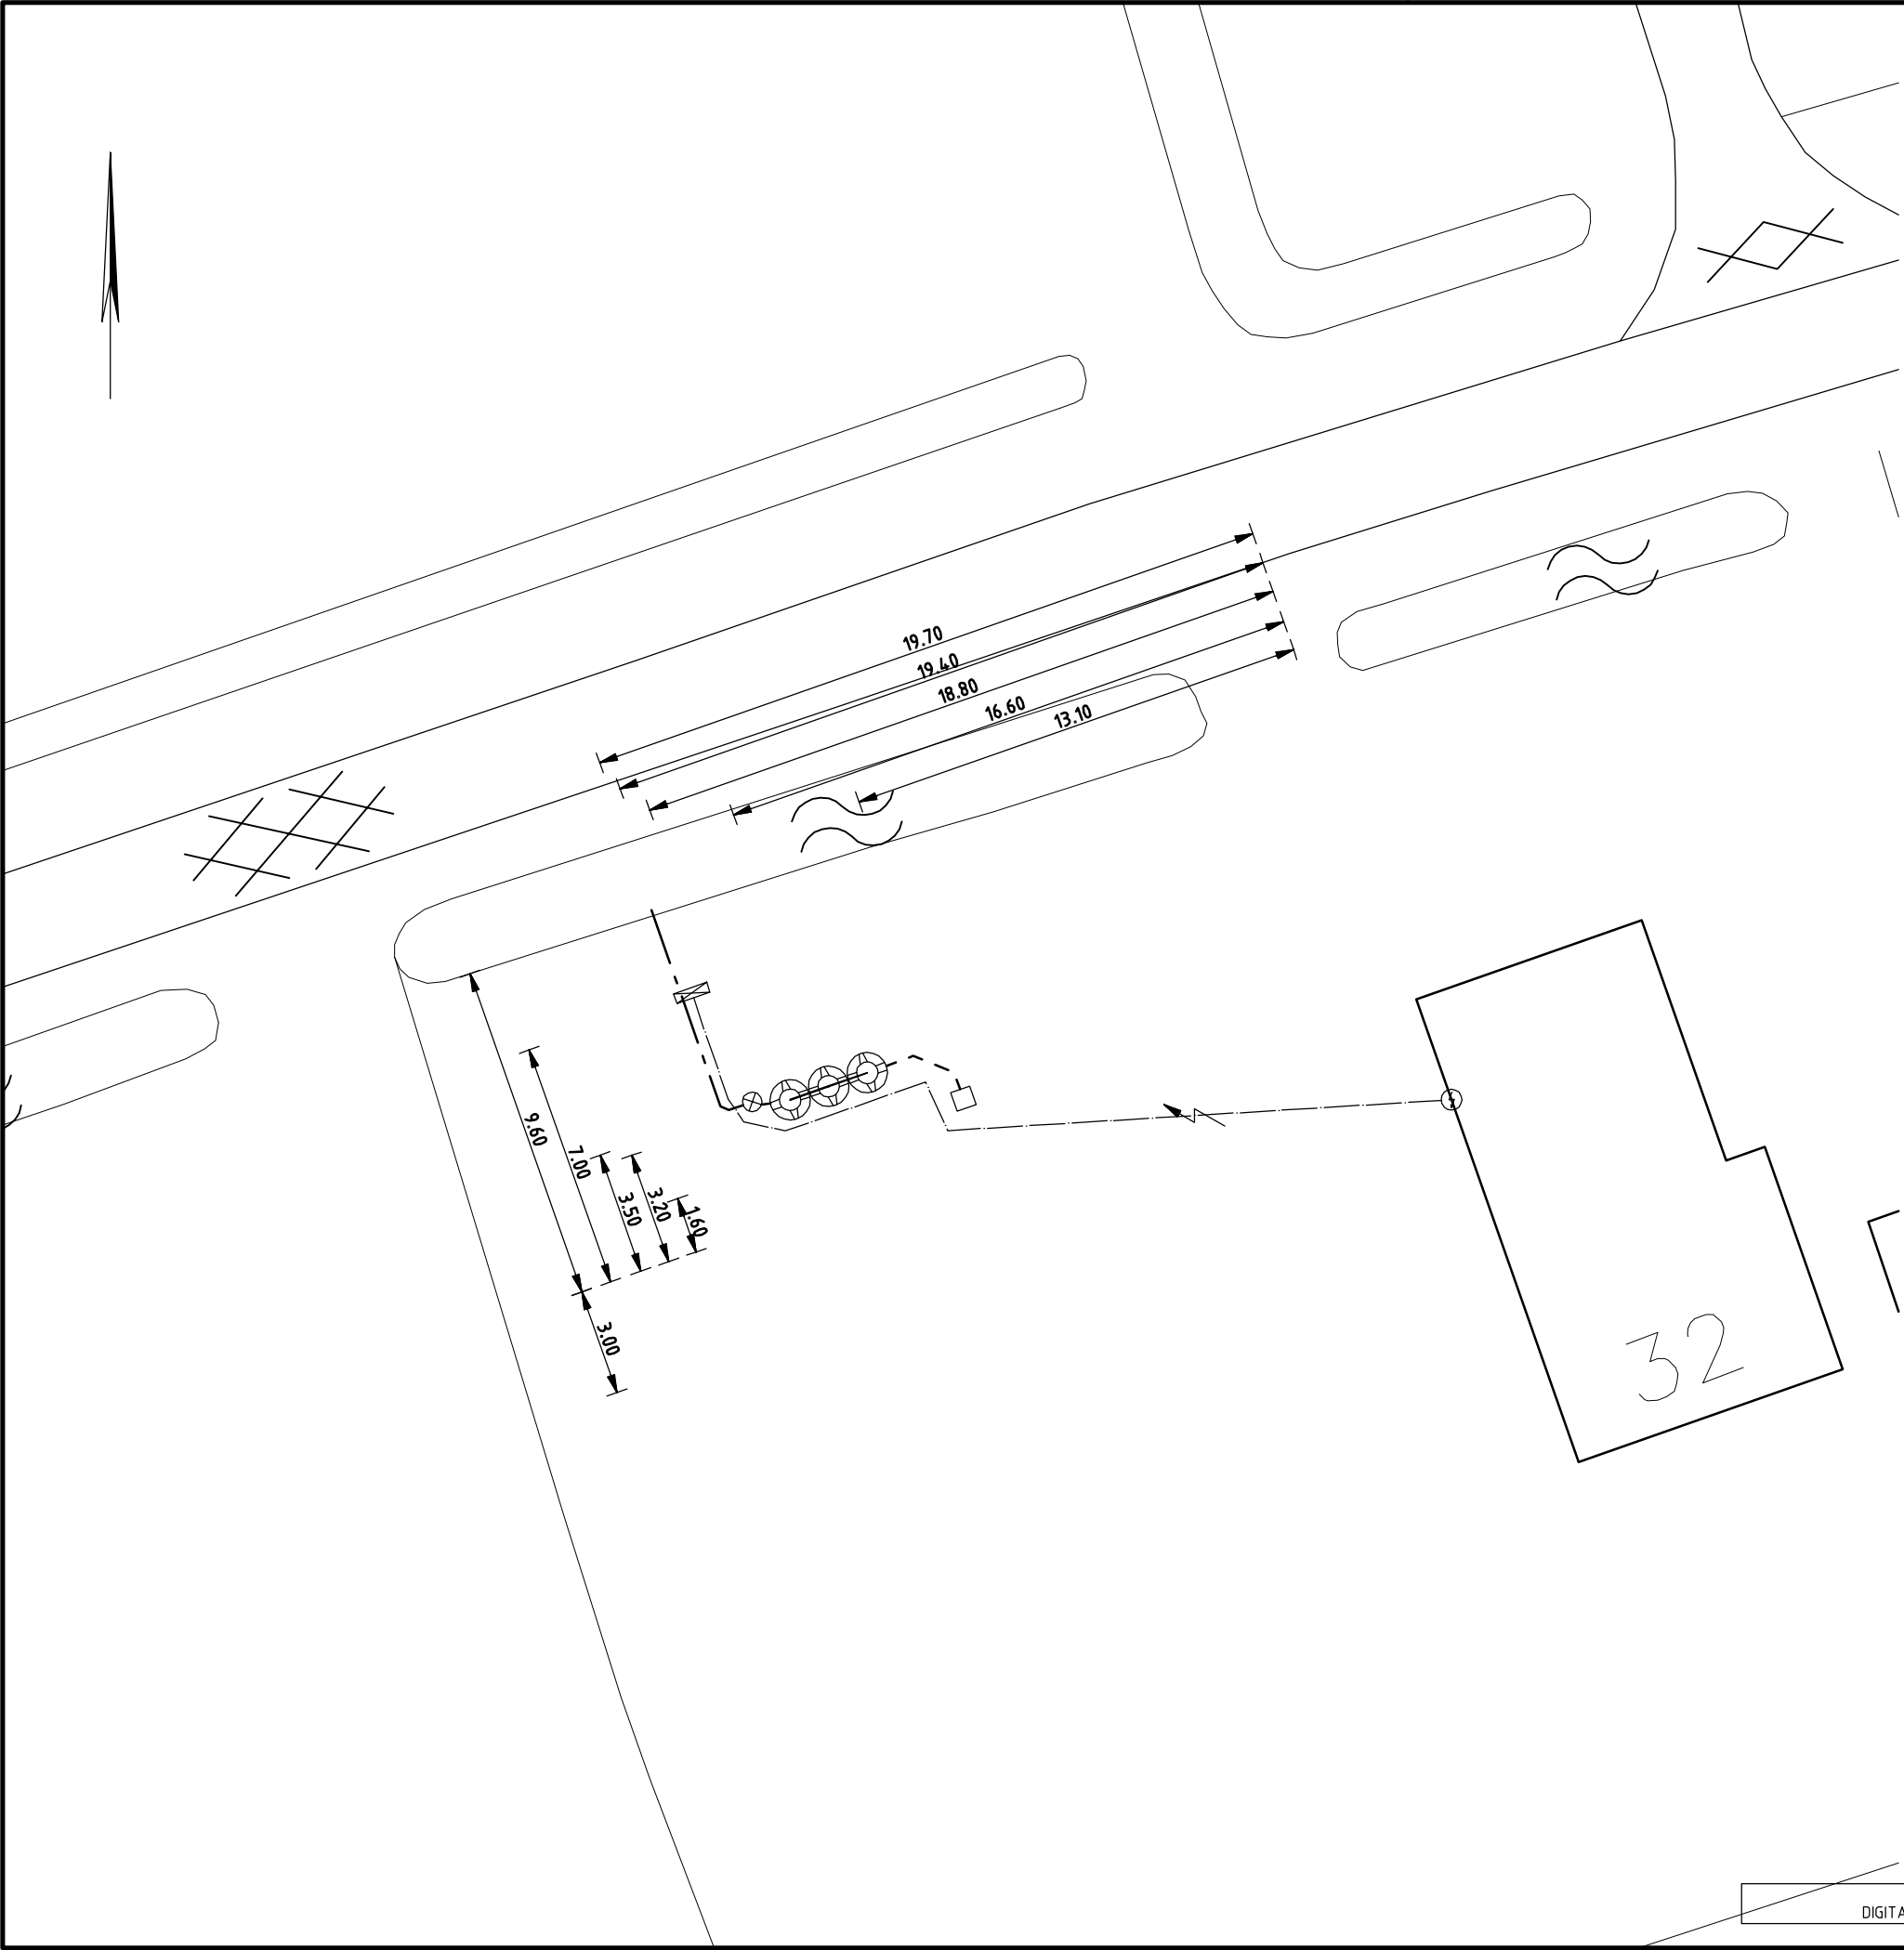

DO	02-09-2008	DEFINITIEF	H.v.B.
NR	DATUM	WIJZIGING	GET.

GEMEENTE WESTSTELLINGWERF

IBA'S WESTSTELLINGWERF

REVISIE
IJKENWEG 32
DE HOEVE

DEFINITIEF

TEKENAAR
H. V. BRUSSEL

PROJECTLEIDER
P. HOORNSTRA

TEKENINGNUMMER
171689-DH24 D0

WIJZ.NR

SCHAAL
1:200

FORMAAT
A3

BLAD IN BLADEN

oranjewoud

ONDERGROND
DIGITAAL AANGELEVERD