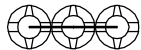


VERKLARING:

- 

IBA KLASSE 2 B-BEHUIZING
- 

 
EFFLUENTPOMP
- 

 
ONTSTOPPINGSSTUK + INFLUENTLEIDING ROOD
- 

ELEKTRAKAST
- 



STROOMPUNT
- 

PE-LEIDING ø50mm.
- 

ELEKTRAKABEL
- 

LUCHTLEIDING EN ONTLUCHTING
- 

AFVOERLEIDING ø125 GRIJS
- MATEN IN METERS TENZIJ ANDERS AANGEGEVEN

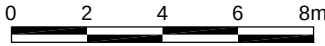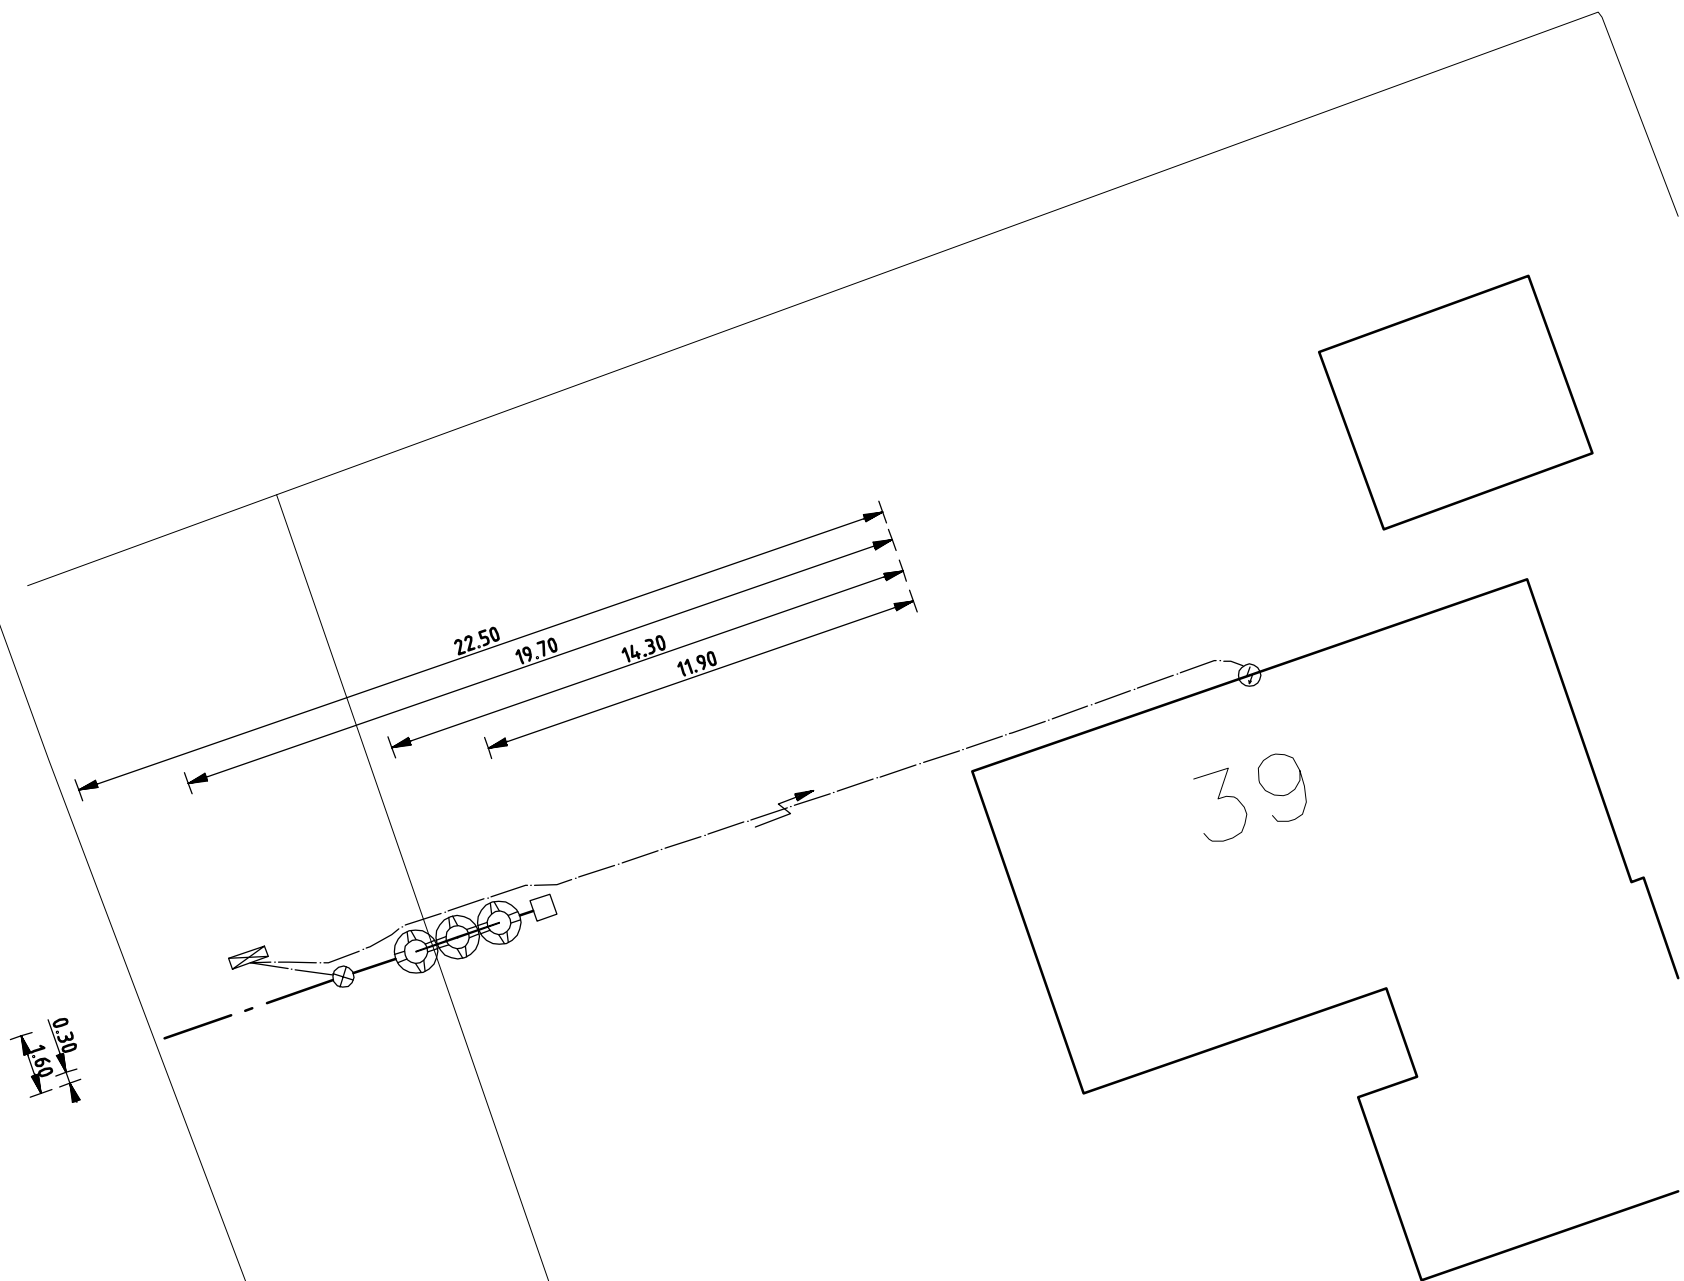

DO	26-08-2008	DEFINITIEF	H.v.B.
NR	DATUM	WIJZIGING	GET.

GEMEENTE WESTSTELLINGWERF

IBA'S WESTSTELLINGWERF

REVISIE
IJKENWEG 39
DE HOEVE

DEFINITIEF

TEKENAAR
H. V. BRUSSEL

PROJECTLEIDER
P. HOORNSTRA

TEKENINGNUMMER
171689-DH25 D0

WIJZ.NR

SCHAAL
1:200

FORMAAT
A3

BLAD IN BLADEN

oranjewoud

ONDERGROND
DIGITAAL AANGELEVERD