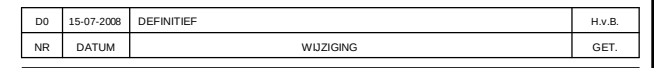

MATEN IN METERS TENZIJ ANDERS AANGEGEVEN



Oranjewoud

ONDERGROND
DIGITAAL AANGELEVERD