




VERKLARING:

- IBA KLASSE 2 B-BEHUIZING
 - EFFLUENTPOMP
 - ONTSTOPPINGSSTUK + INFLUENTLEIDING ROOD
 - ELEKTRAKAST
 - STROOMPUNT
 - PE-LEIDING ø50mm.
 - ELEKTRAKABEL
 - LUCHTLEIDING EN ONTLUCHTING
 - AFVOERLEIDING ø125 GRIJS
- MATEN IN METERS TENZIJ ANDERS AANGEGEVEN

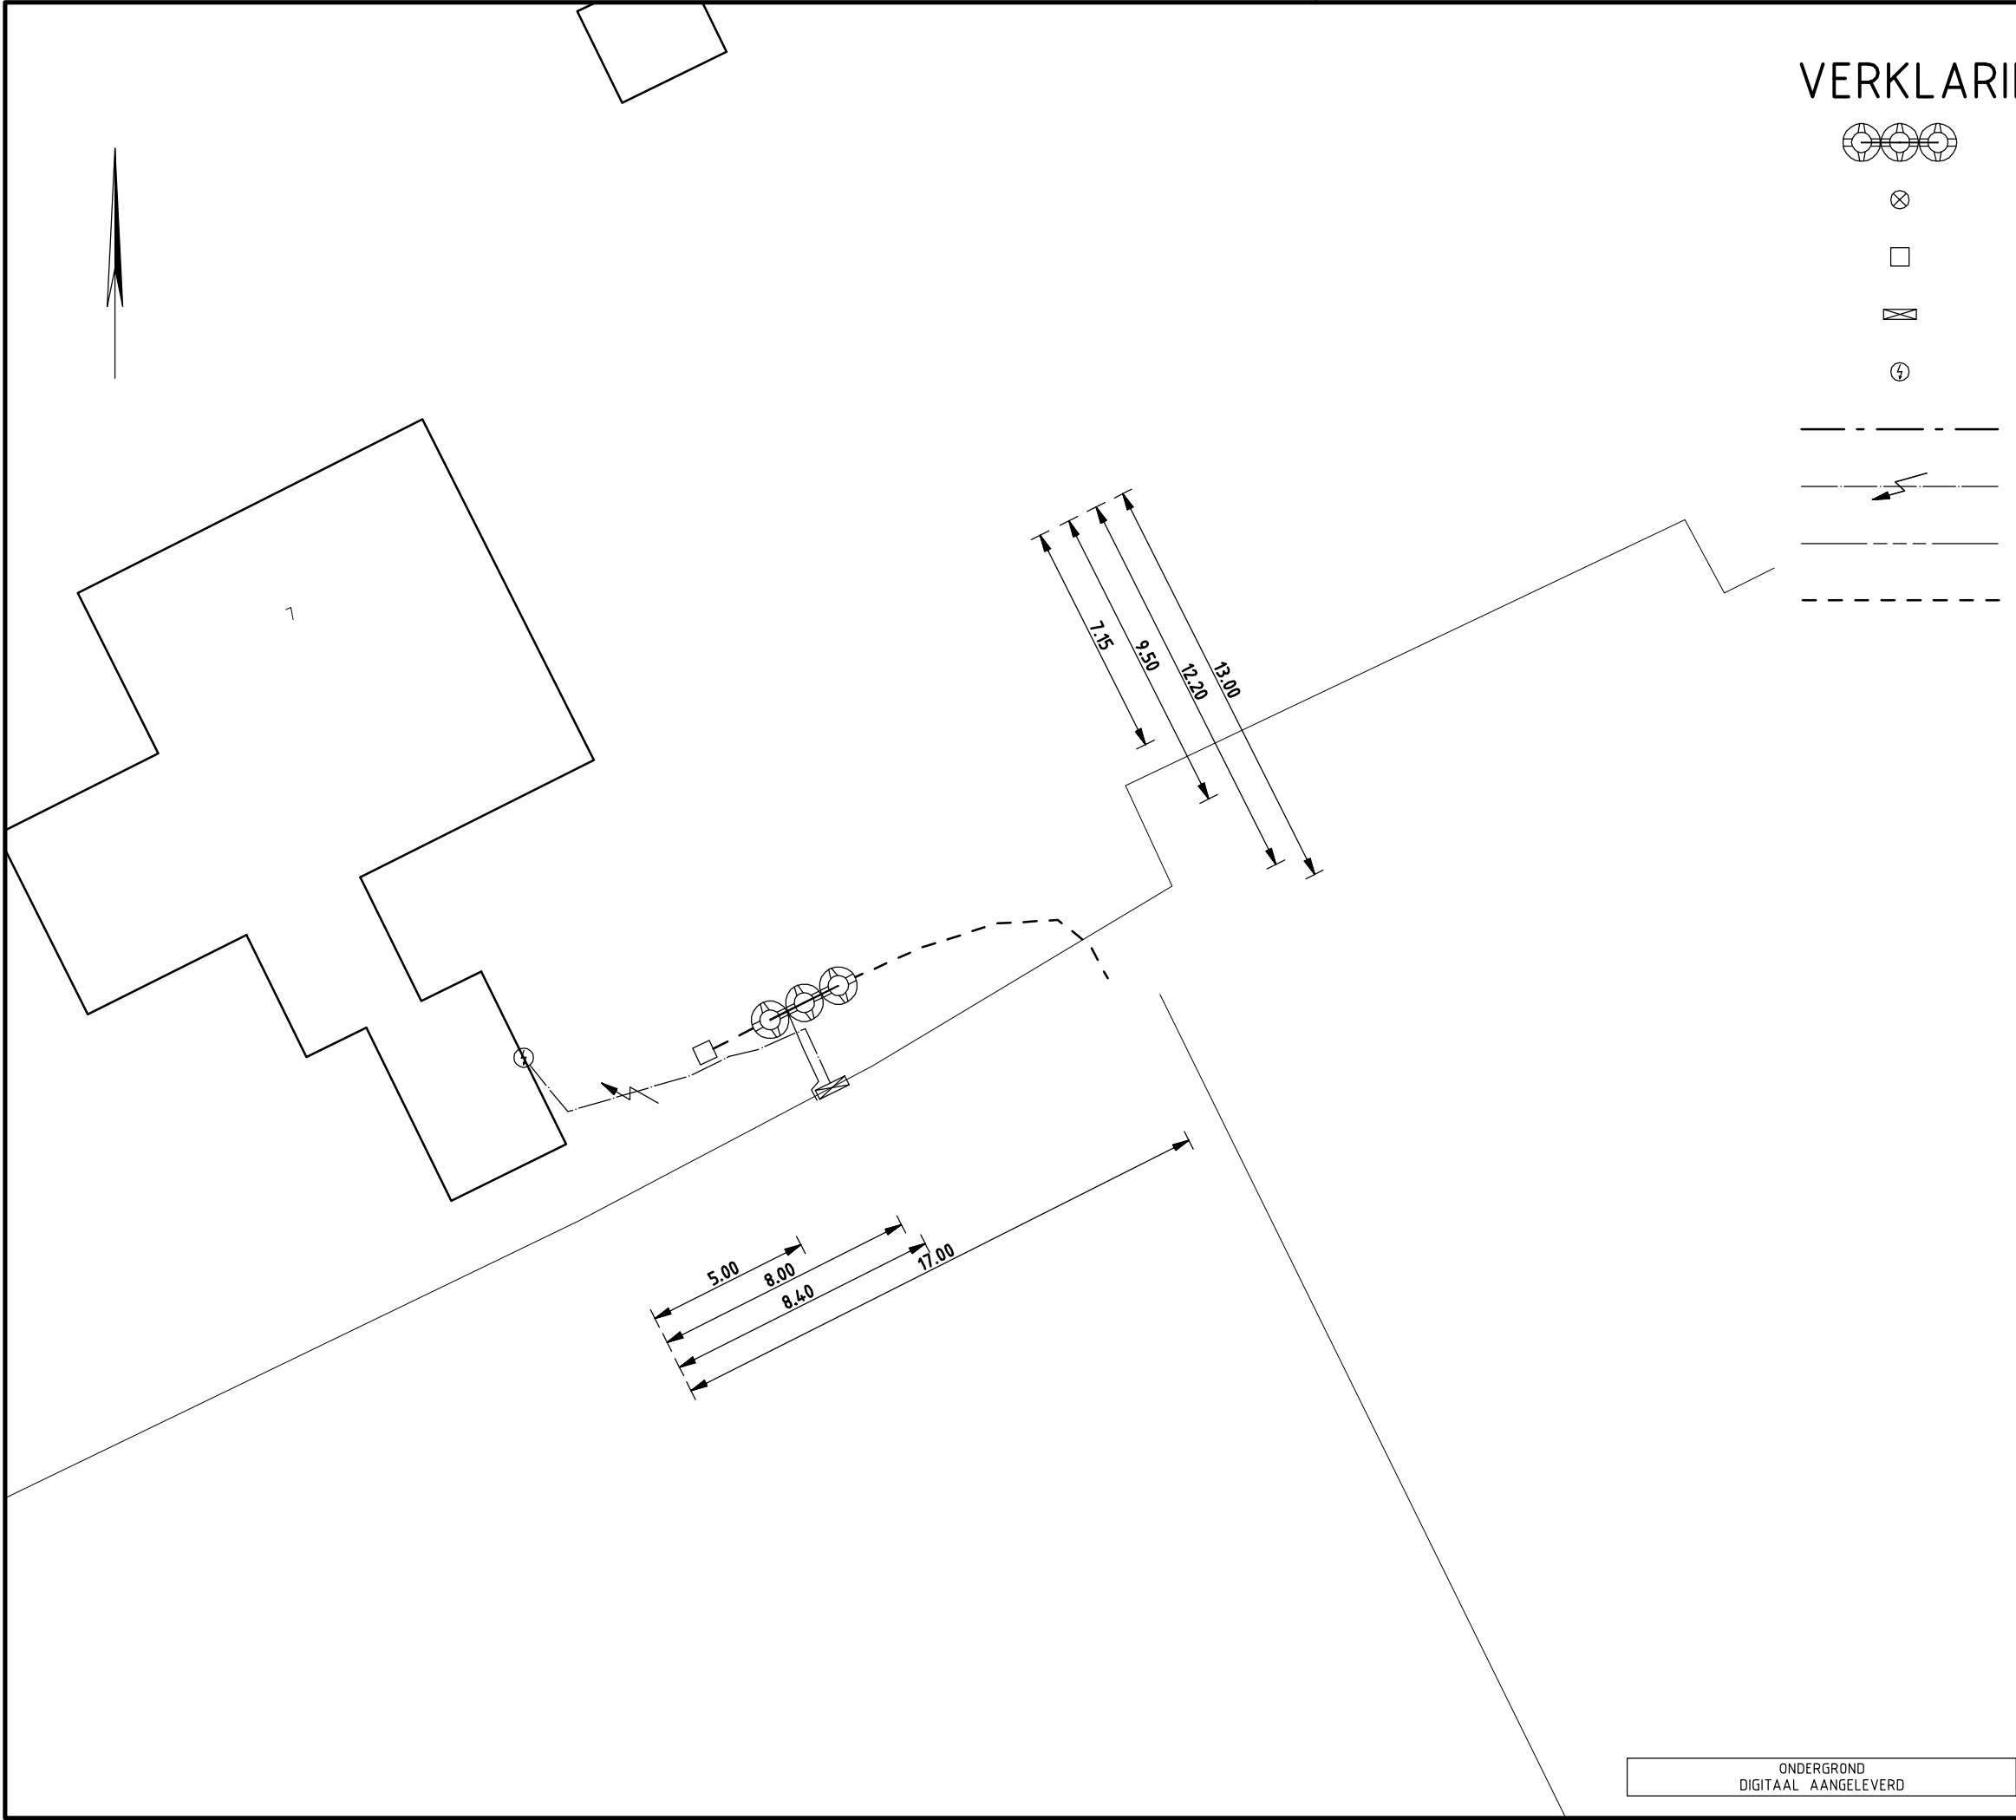

DO	15-07-2008	DEFINITIEF	H.v.B.
NR	DATUM	WIJZIGING	GET.

GEMEENTE WESTSTELLINGWERF

IBA'S WESTSTELLINGWERF

REVISIE
RATELLAAN 7
DE HOEVE

DEFINITIEF

TEKENAAR
H. V. BRUSSEL

PROJECTLEIDER
P. HOORNSTRA

TEKENINGNUMMER
171689-DH5

WIJZ.NR
D0

SCHAAL
1:200

FORMAAT
A3

BLAD IN BLADEN

ONDERGROND
DIGITAAL AANGELEVERD