




VERKLARING:

- IBA KLASSE 2 B-BEHUIZING
- EFFLUENTPOMP
- ONTSTOPPINGSSTUK + INFLUENTLEIDING ROOD
- ELEKTRAKAST
- STROOMPUNT
- PE-LEIDING Ø50mm.
- ELEKTRAKABEL
- LUCHTLEIDING EN ONTLUCHTING
- AFVOERLEIDING Ø125 GRIJS
- MATEN IN METERS TENZIJ ANDERS AANGEGEVEN

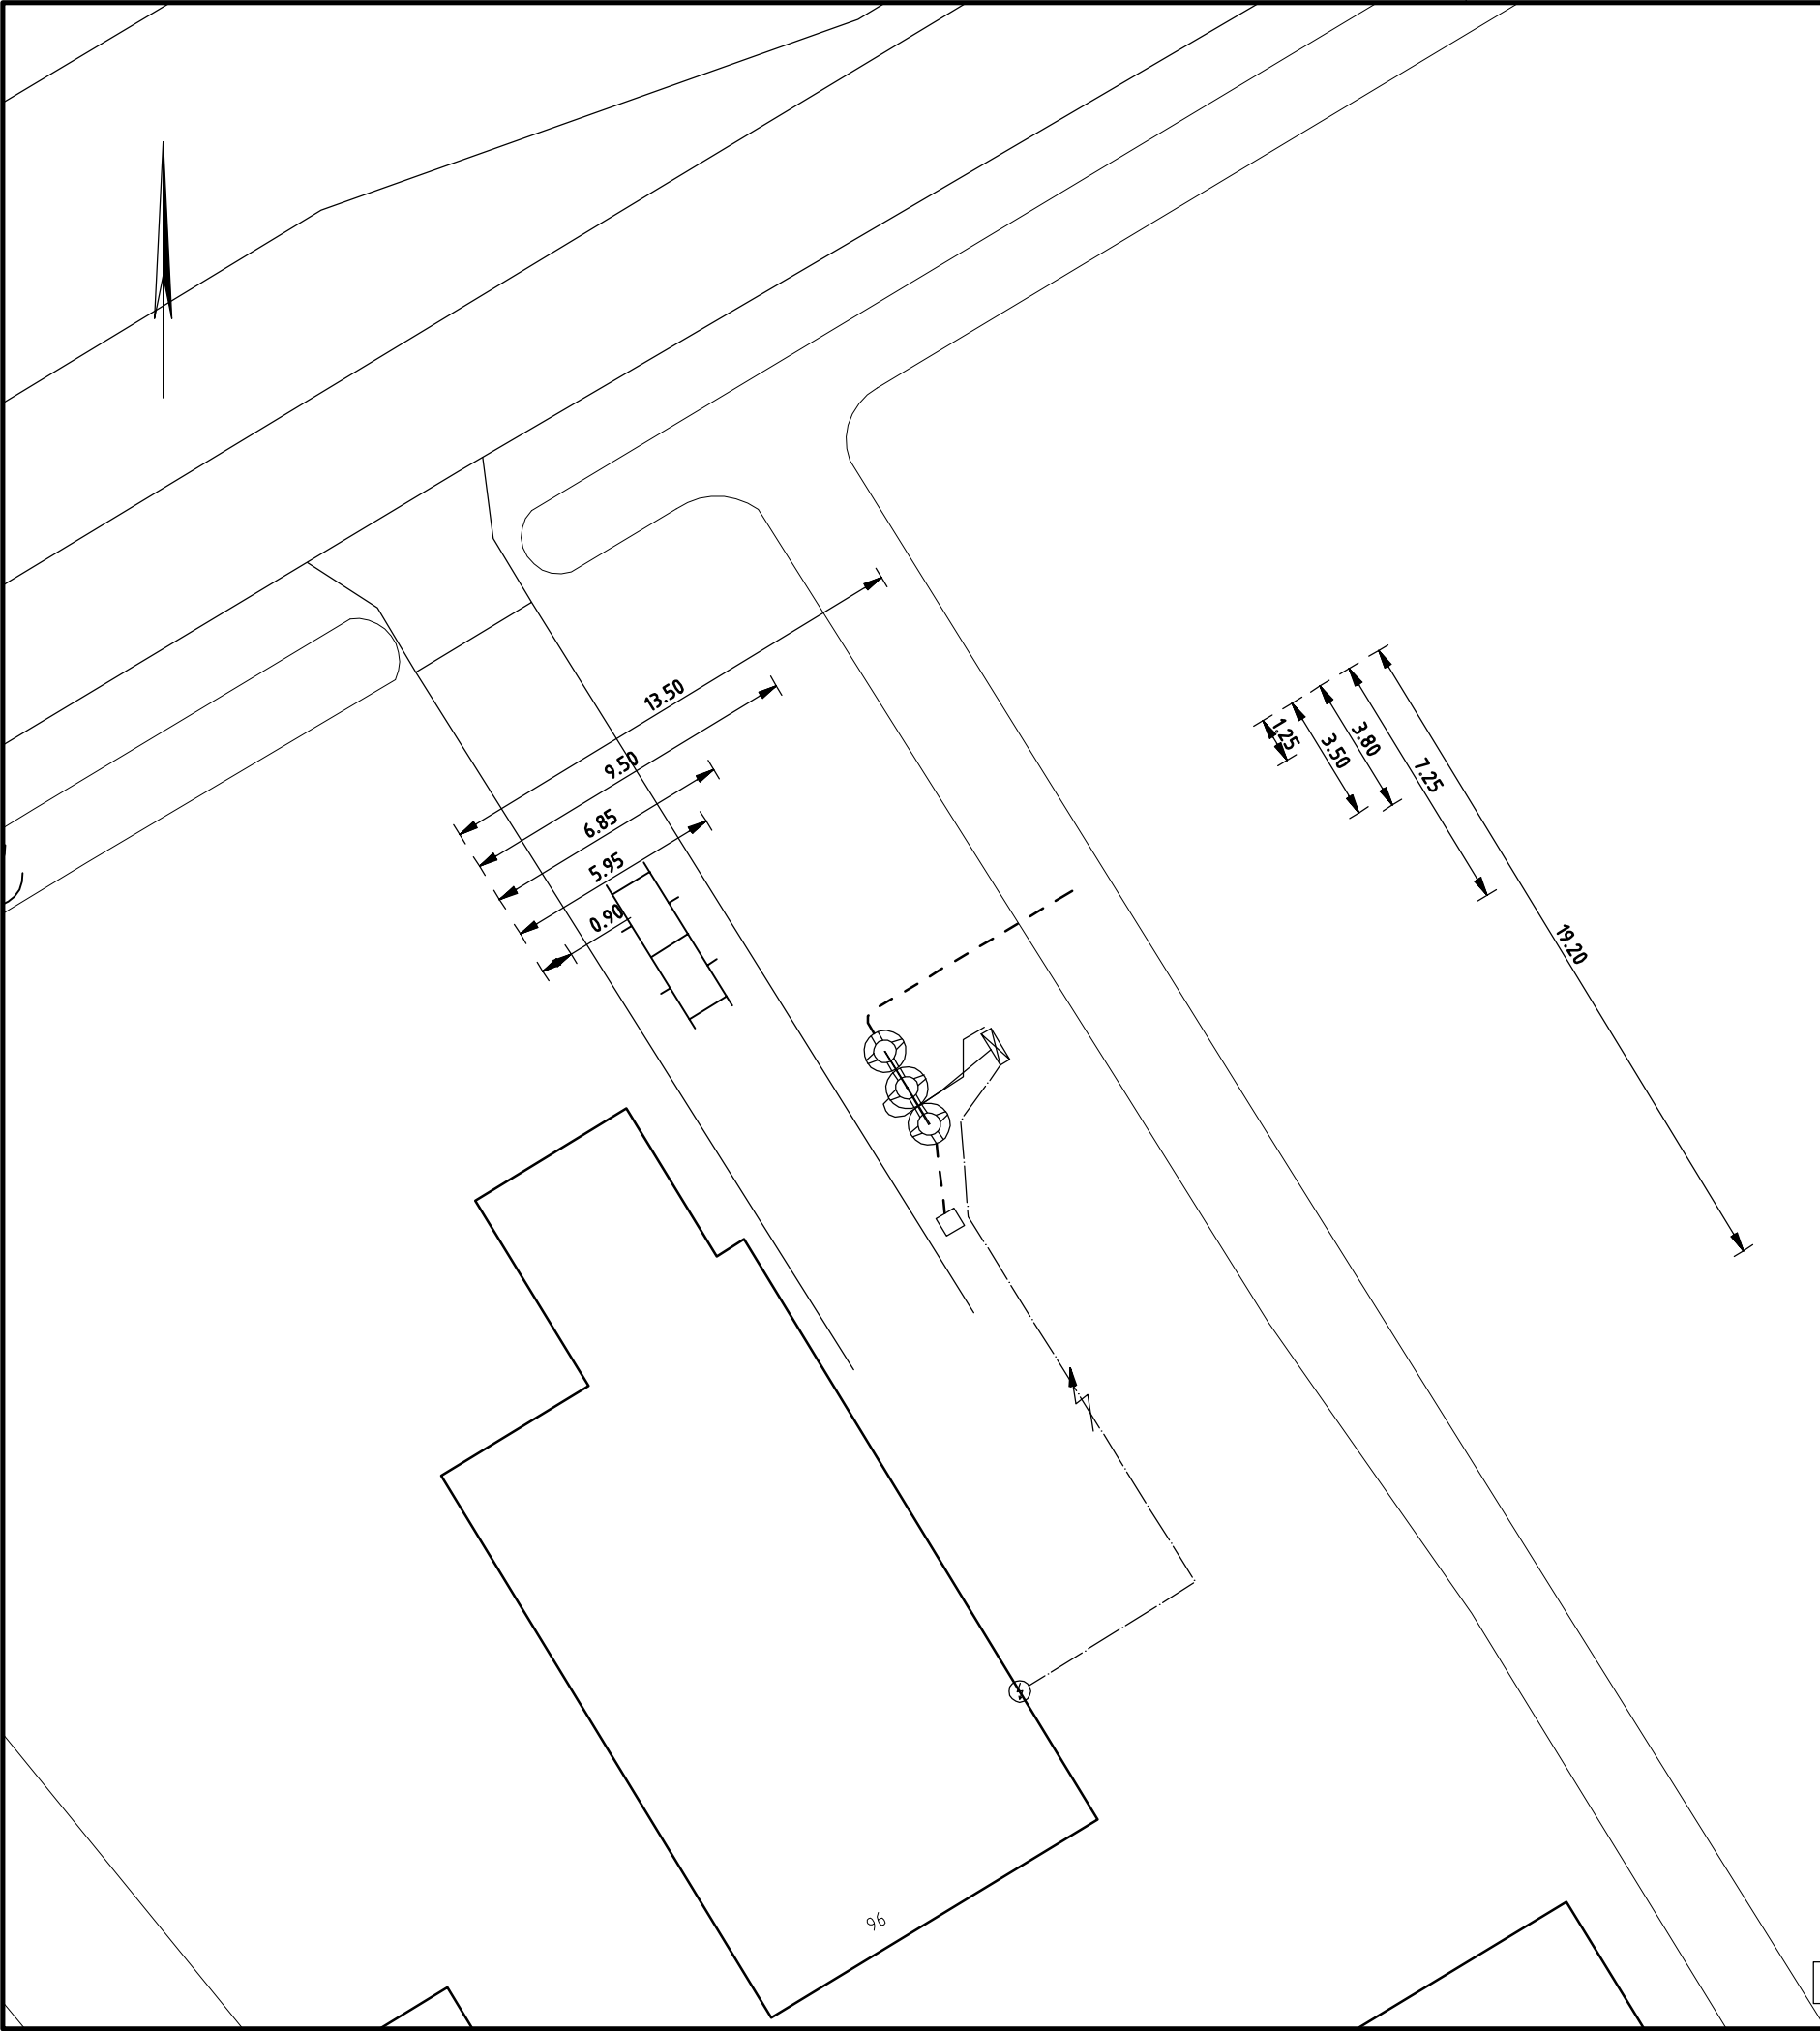

DO	09-07-2008	DEFINITIEF	H.v.B.
NR	DATUM	WIJZIGING	GET.

GEMEENTE WESTSTELLINGWERF

IBA'S WESTSTELLINGWERF

REVISIE

STELLINGENWEG 96

NIJENHOLTPADE

DEFINITIEF

TEKENAAR

H. V. BRUSSEL

PROJECTLEIDER

P. HOORNSTRA

TEKENINGNUMMER

171689-NP5

WIJZ.NR

D0

SCHAAL

1:200

FORMAAT

A3

BLAD IN BLADEN

oranjewoud