



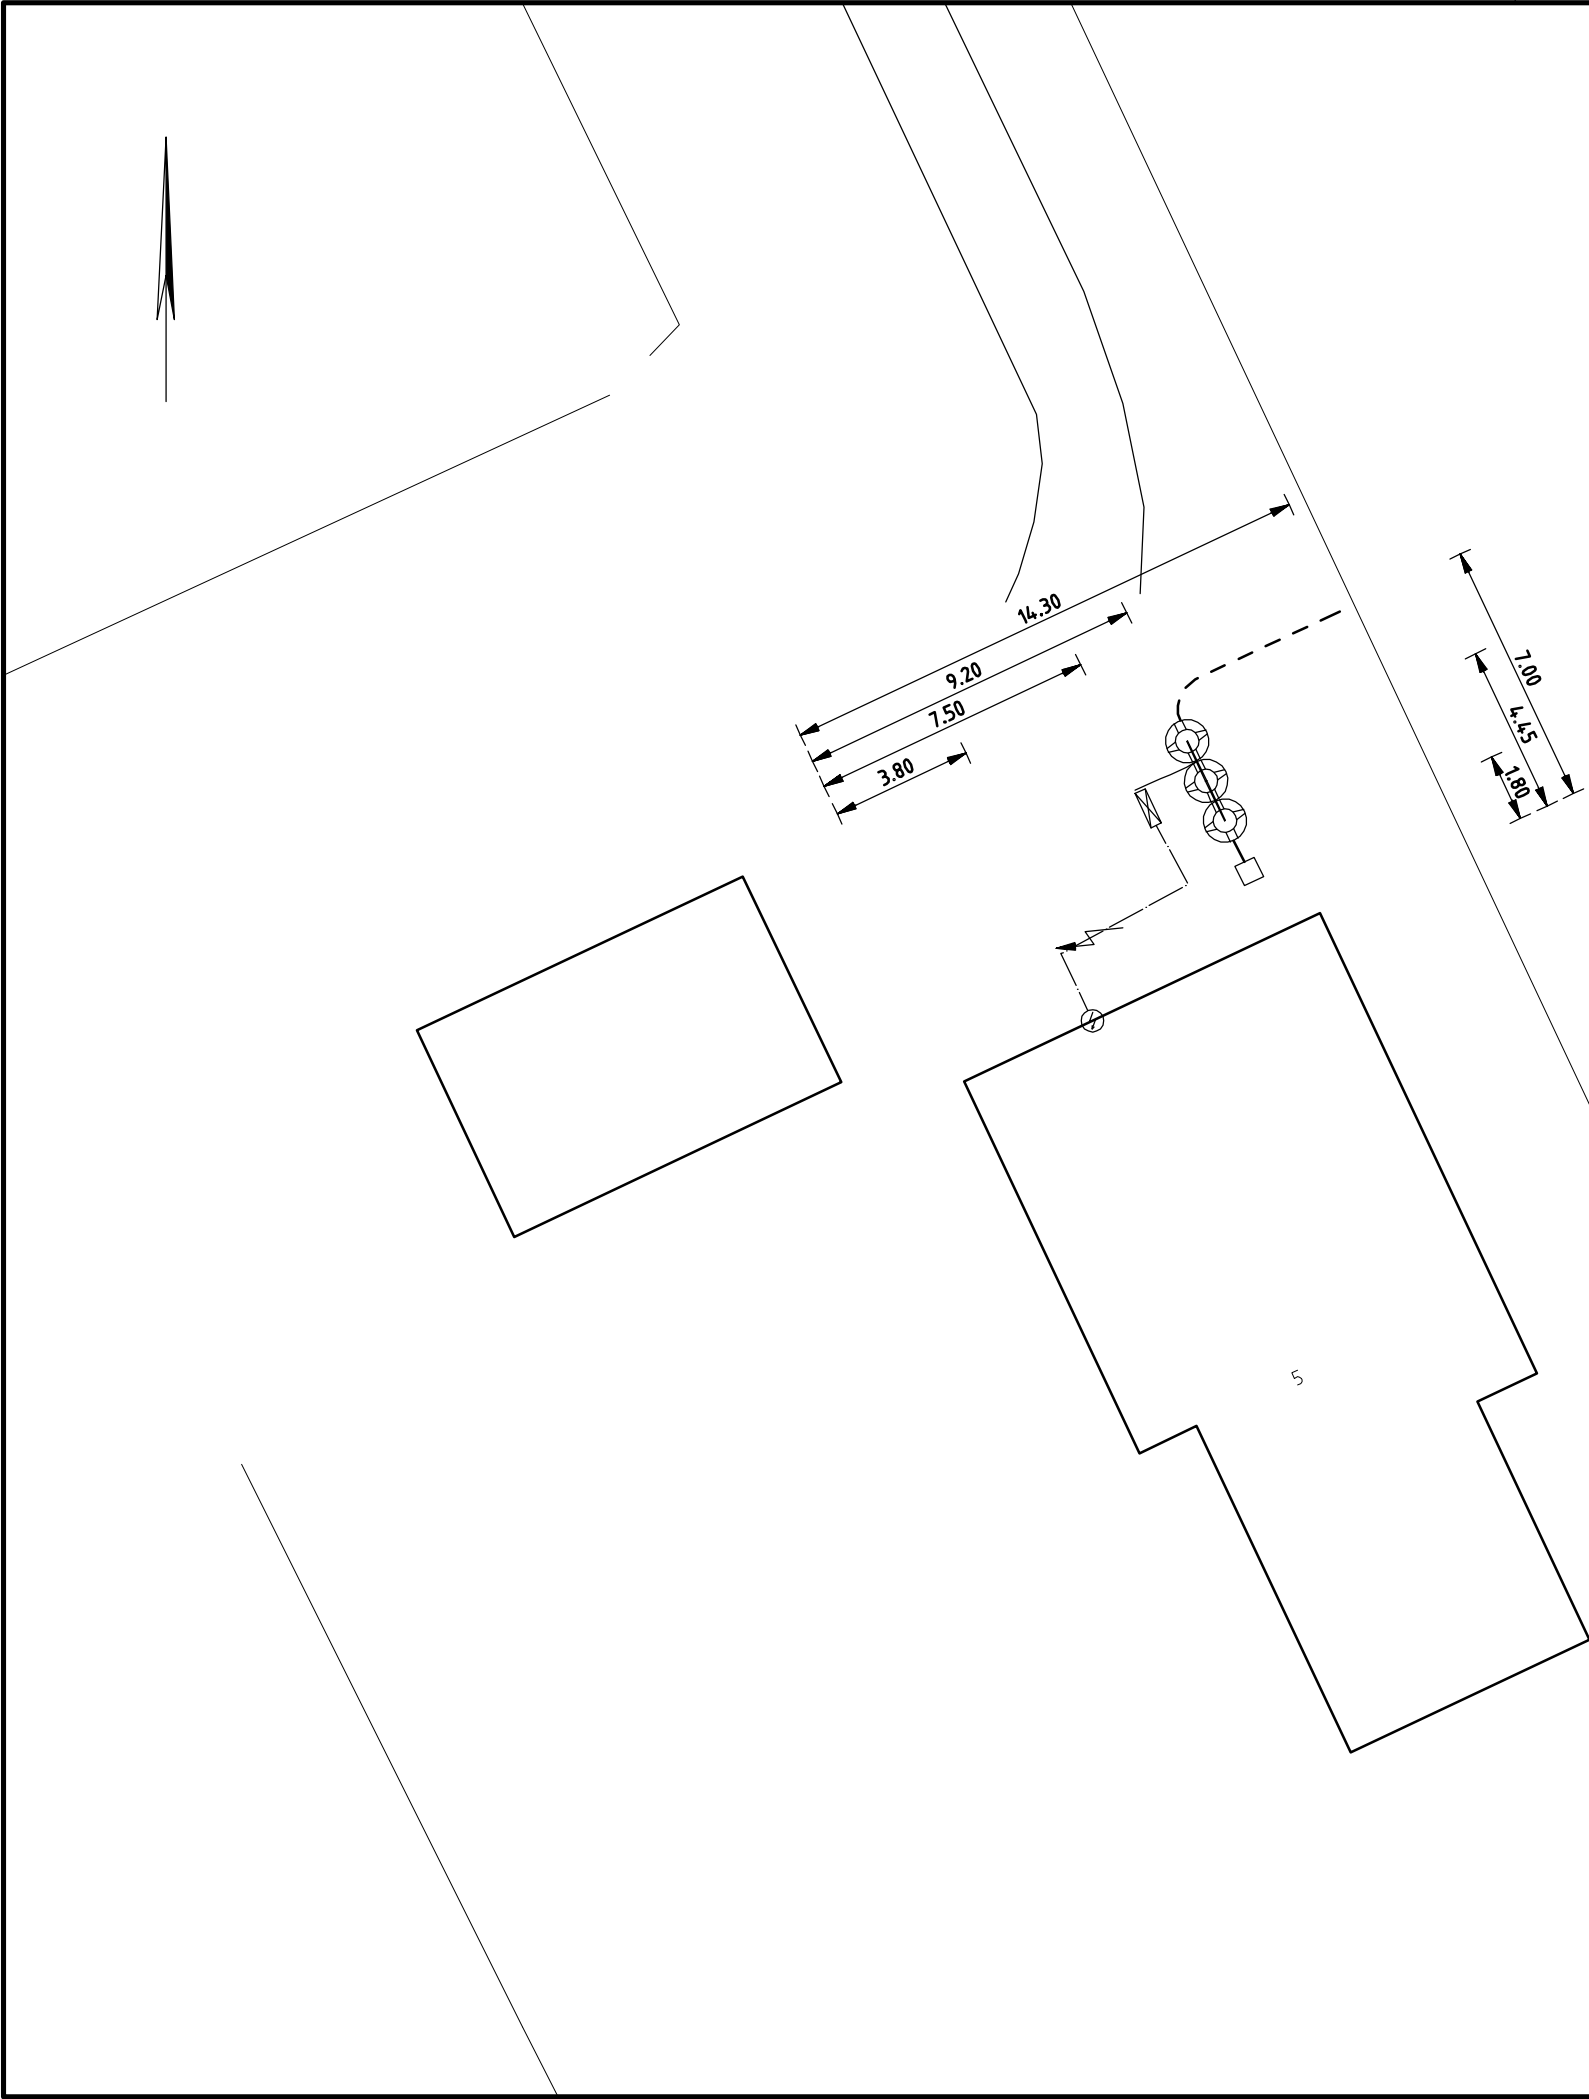

VERKLARING:

- IBA KLASSE 2 B-BEHUIZING
 - EFFLUENTPOMP
 - ONTSTOPPINGSSTUK + INFLUENTLEIDING ROOD
 - ELEKTRAKAST
 - STROOMPUNT
 - PE-LEIDING ø50mm.
 - ELEKTRAKABEL
 - LUCHTLEIDING EN ONTLUCHTING
 - AFVOERLEIDING ø125 GRIJS
- MATEN IN METERS TENZIJ ANDERS AANGEGEVEN

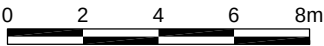

DO	08-07-2008	DEFINITIEF	H.v.B.
NR	DATUM	WIJZIGING	GET.

GEMEENTE WESTSTELLINGWERF

IBA'S WESTSTELLINGWERF

REVISIE
SCHAPENDRIFT 5
NOORDWOLDE

DEFINITIEF

TEKENAAR
H.B.VAN BRUSSEL

PROJECTLEIDER
P. HOORNSTRA

TEKENINGNUMMER
171689-NW27D0

TEKENAAR
H.B.VAN BRUSSEL

PROJECTLEIDER
P. HOORNSTRA

TEKENINGNUMMER
171689-NW27D0

SCHAAL
1:200

FORMAAT
A3

WIJZ.NR

BLAD IN BLADEN

oranjewoud

ONDERGROND
DIGITAAL AANGELEVERD