



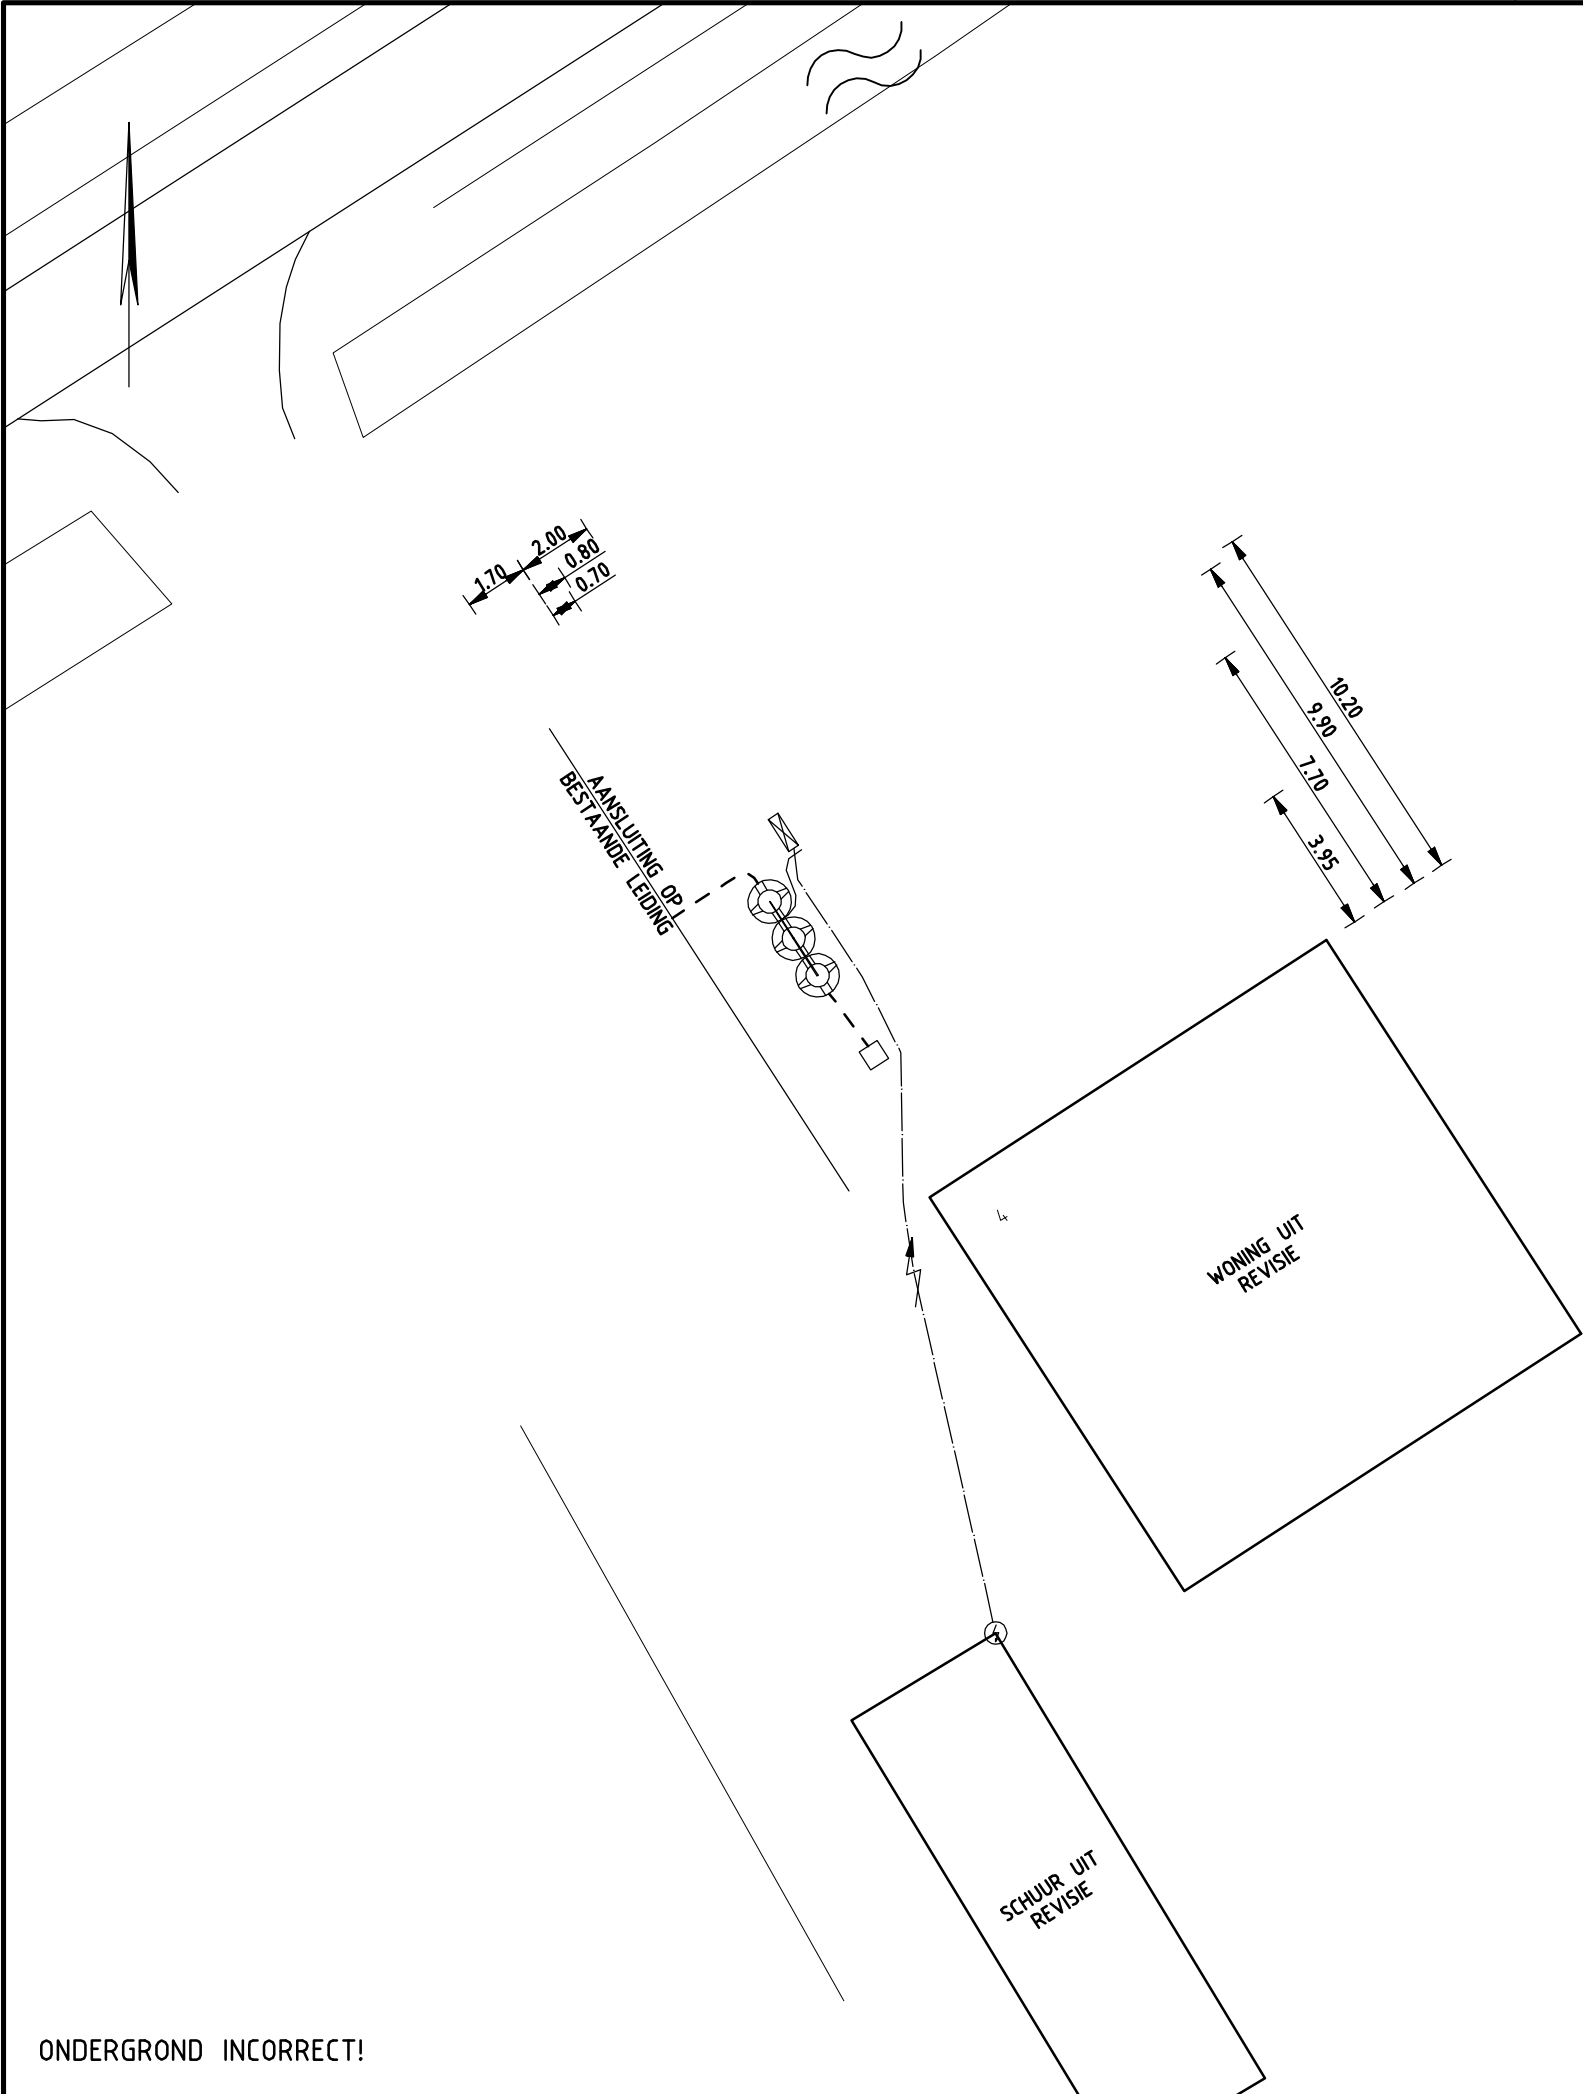

VERKLARING:

- IBA KLASSE 2 B-BEHUIZING
- EFFLUENTPOMP
- ONTSTOPPINGSSTUK + INFLUENTLEIDING ROOD
- ELEKTRAKAST
- STROOMPUNT
- PE-LEIDING Ø50mm.
- ELEKTRAKABEL
- LUCHTLEIDING EN ONTLUCHTING
- AFVOERLEIDING Ø125 GRIJS
- MATEN IN METERS TENZIJ ANDERS AANGEGEVEN

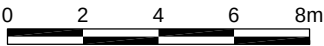

DO	10-07-2008	DEFINITIEF	H.v.B.
NR	DATUM	WIJZIGING	GET.

GEMEENTE WESTSTELLINGWERF

IBA'S WESTSTELLINGWERF

REVISIE
WESTVIERDEPARTEN 4
NOORDWOLDE

DEFINITIEF

TEKENAAR
H. V. BRUSSEL

PROJECTLEIDER
P. HOORNSTRA

TEKENINGNUMMER
171689-NW33D0

TEKENAAR
H. V. BRUSSEL

PROJECTLEIDER
P. HOORNSTRA

TEKENINGNUMMER
171689-NW33D0

SCHAAL
1:200

FORMAAT
A3

BLAD IN BLADEN

WIJZ.NR

oranjewoud

ONDERGROND INCORRECT!

ONDERGROND
DIGITAAL AANGELEVERD