





VERKLARING:

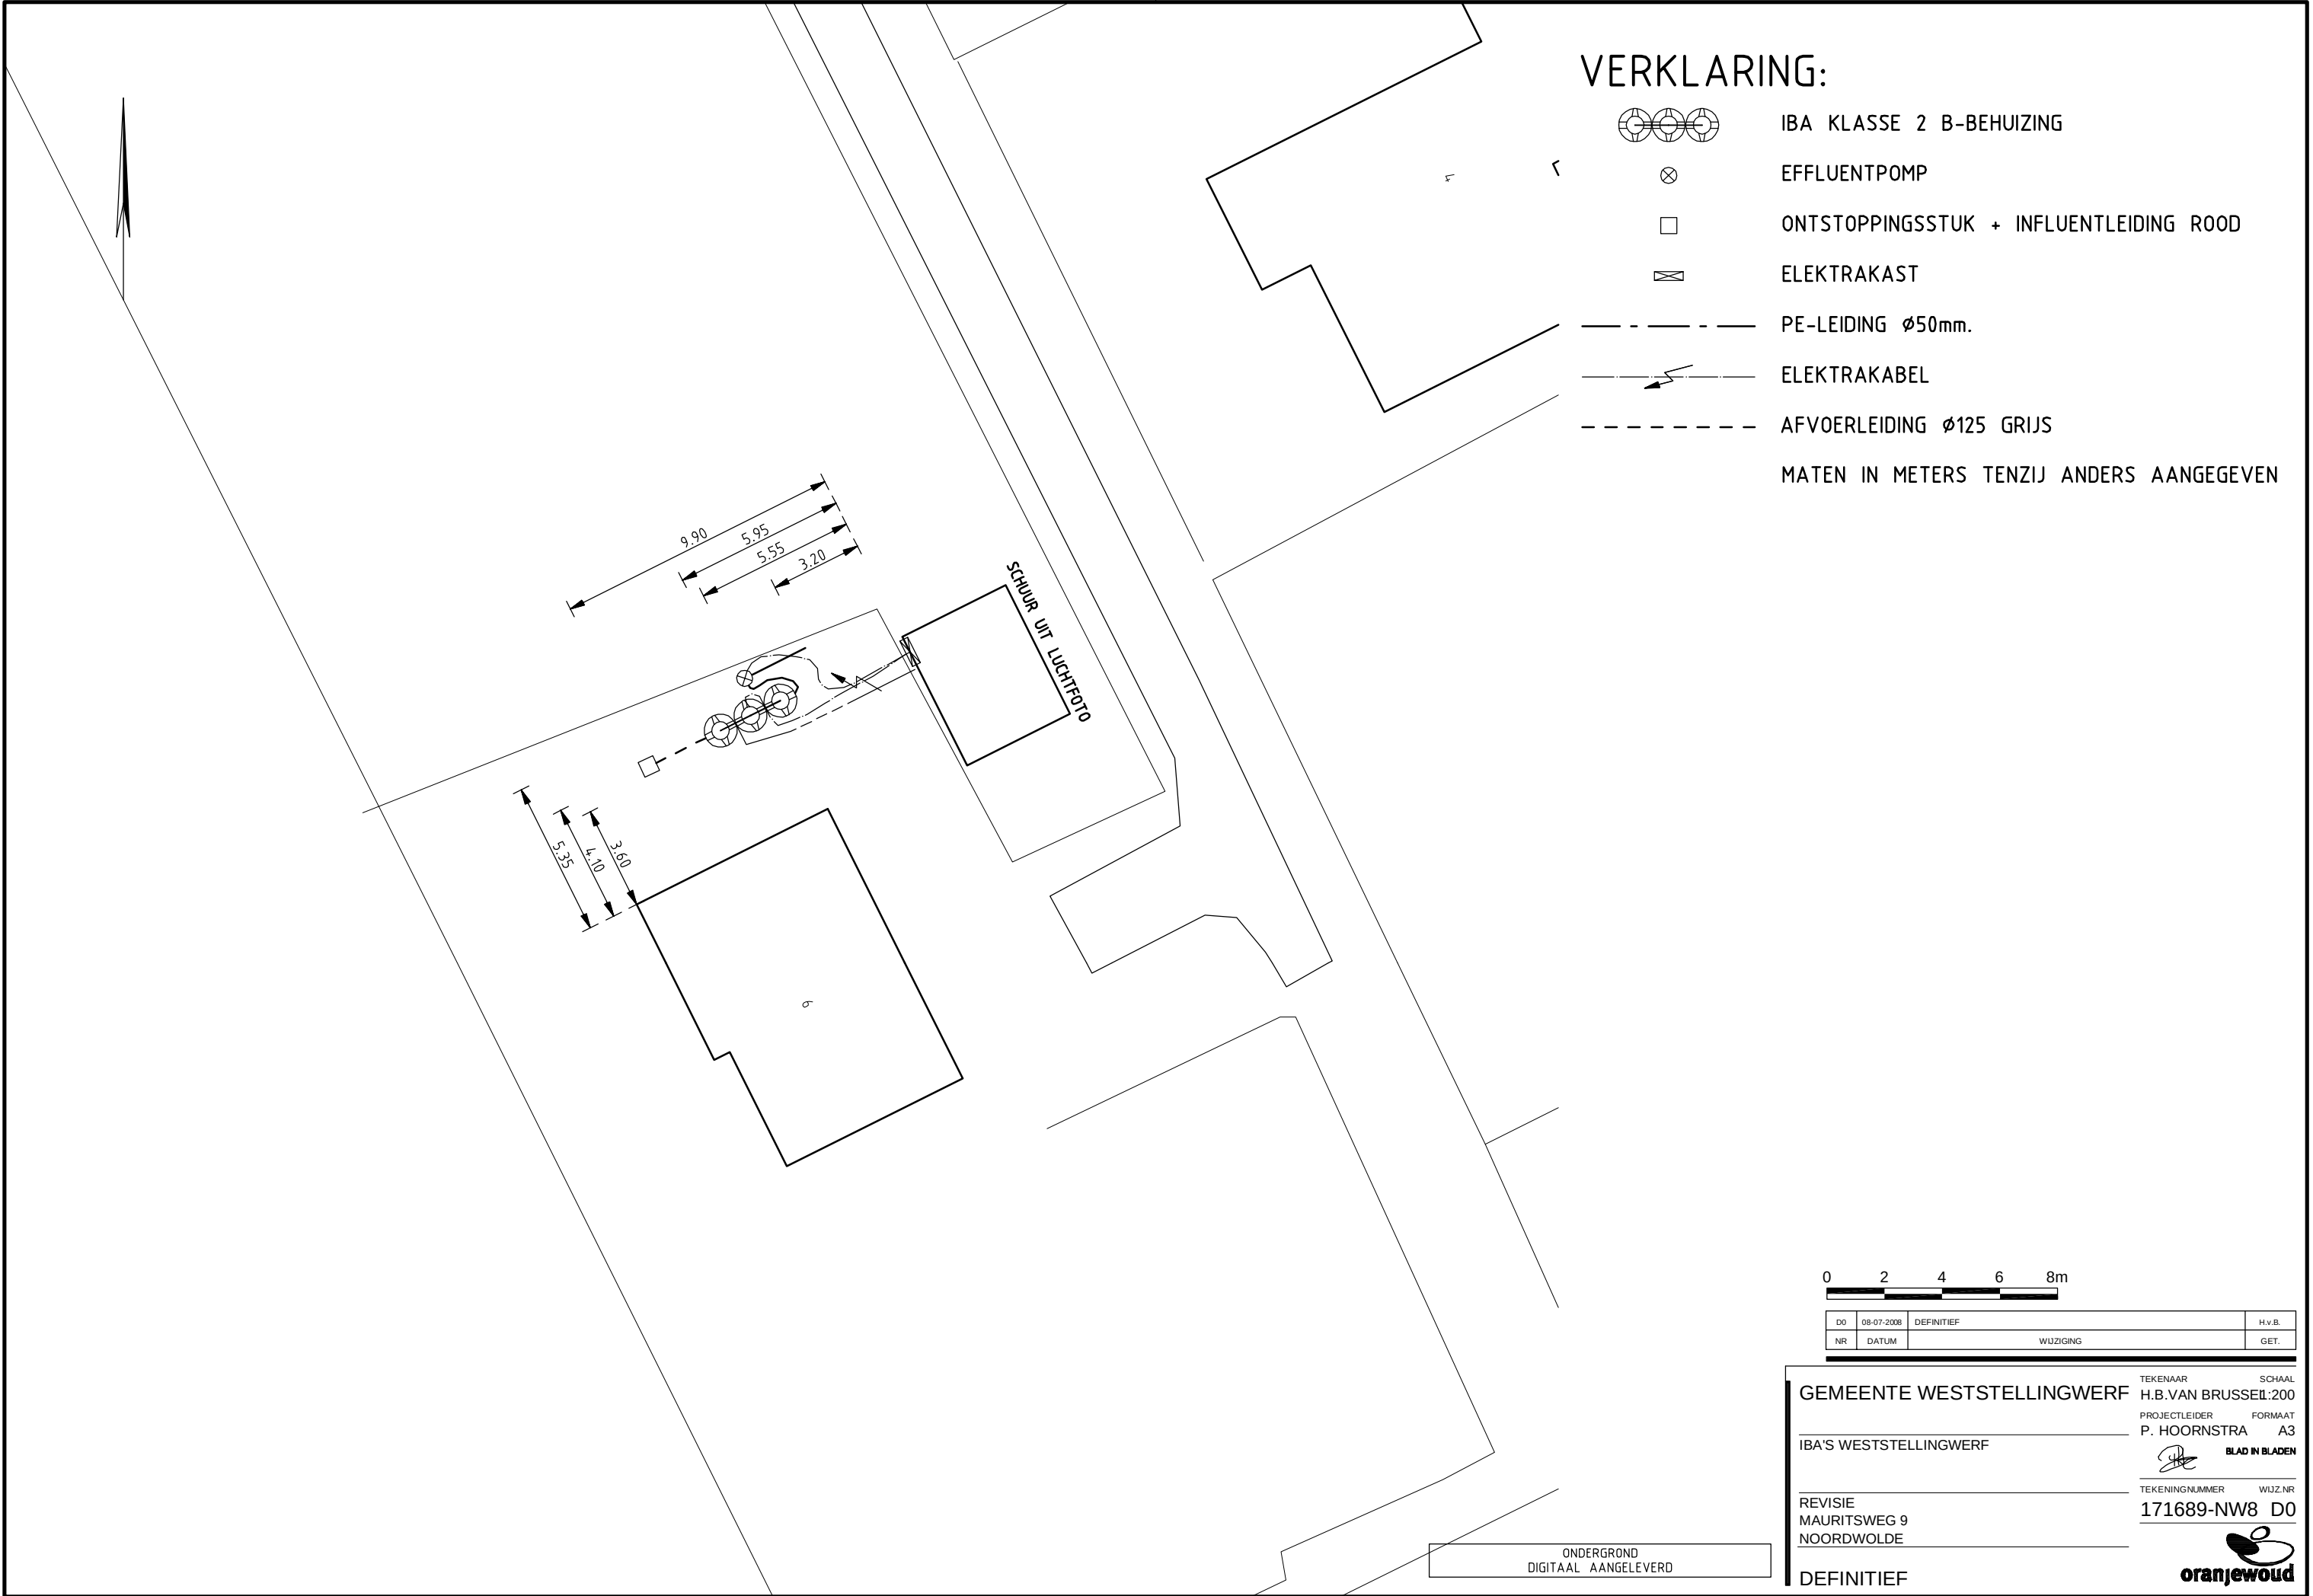

IBA KLASSE 2 B-BEHUIZING

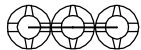

EFFLUENTPOMP



ONTSTOPPINGSSTUK + INFLUENTLEIDING ROOD



 
ELEKTRAKAST



PE-LEIDING ø50mm.



ELEKTRAKABEL



AFVOERLEIDING ø125 GRIJS

MATEN IN METERS TENZIJ ANDERS AANGEGEVEN



DO	08-07-2008	DEFINITIEF	H.v.B.
NR	DATUM	WIJZIGING	GET.

GEMEENTE WESTSTELLINGWERF

TEKENAAR

H.B.VAN BRUSSEL:200

PROJECTLEIDER

P. HOORNSTRA A3

IBA'S WESTSTELLINGWERF



BLAD IN BLADEN

REVISIE
MAURITSWEG 9
NOORDWOLDE

TEKENINGNUMMER

171689-NW8 D0

DEFINITIEF



ONDERGROND
DIGITAAL AANGELEVERD