




VERKLARING:

- IBA KLASSE 2 B-BEHUIZING
 - EFFLUENTPOMP
 - ONTSTOPPINGSSTUK + INFLUENTLEIDING ROOD
 - ELEKTRAKAST
 - STROOMPUNT
 - PE-LEIDING $\varnothing$ 50mm.
 - ELEKTRAKABEL
 - LUCHTLEIDING EN ONTLUCHTING
 - AFVOERLEIDING $\varnothing$ 125 GRIJS
- MATEN IN METERS TENZIJ ANDERS AANGEGEVEN

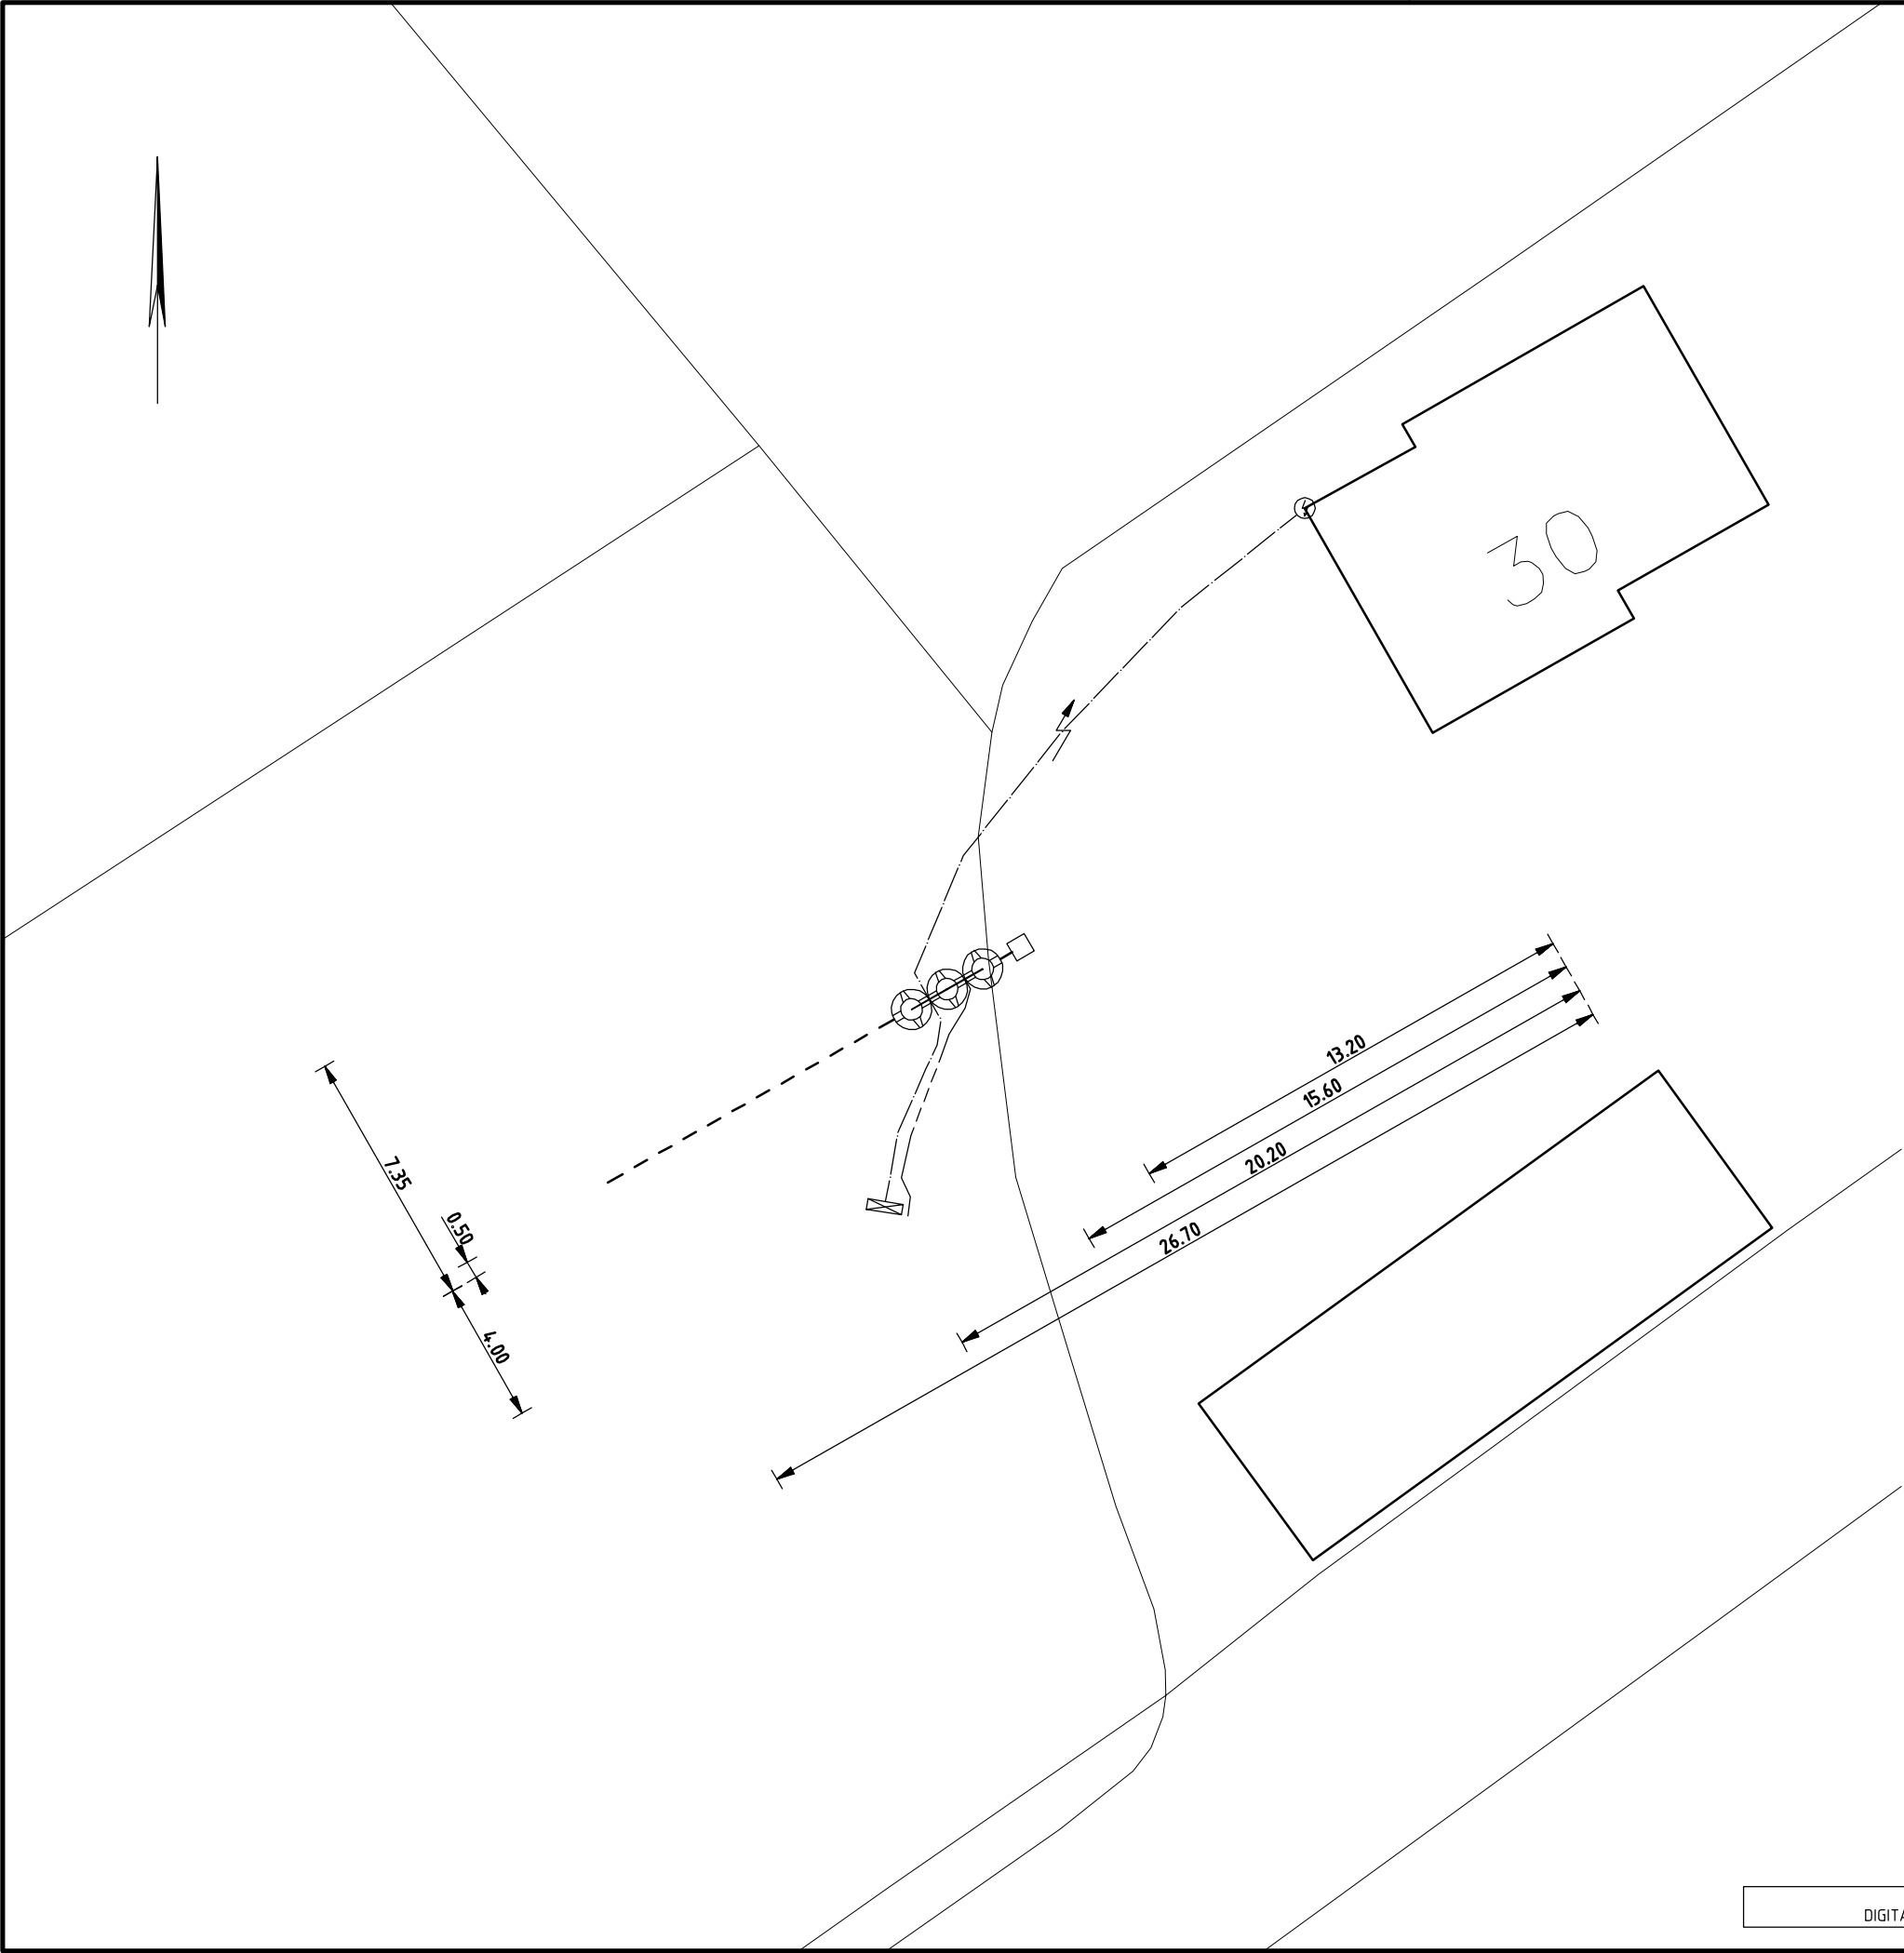

DO	21-07-2008	DEFINITIEF	H.v.B.
NR	DATUM	WIJZIGING	GET.

GEMEENTE WESTSTELLINGWERF

IBA'S WESTSTELLINGWERF

REVISIE

STELLINGENWEG 30

OLDEHOLTPADE

DEFINITIEF

TEKENAAR

H. V. BRUSSEL

PROJECTLEIDER

P. HOORNSTRA

TEKENINGNUMMER

171689-OP2

WIJZ.NR

D0

SCHAAL

1:200

FORMAAT

A3

BLAD IN BLADEN

oranjewoud

ONDERGROND
DIGITAAL AANGELEVERD