



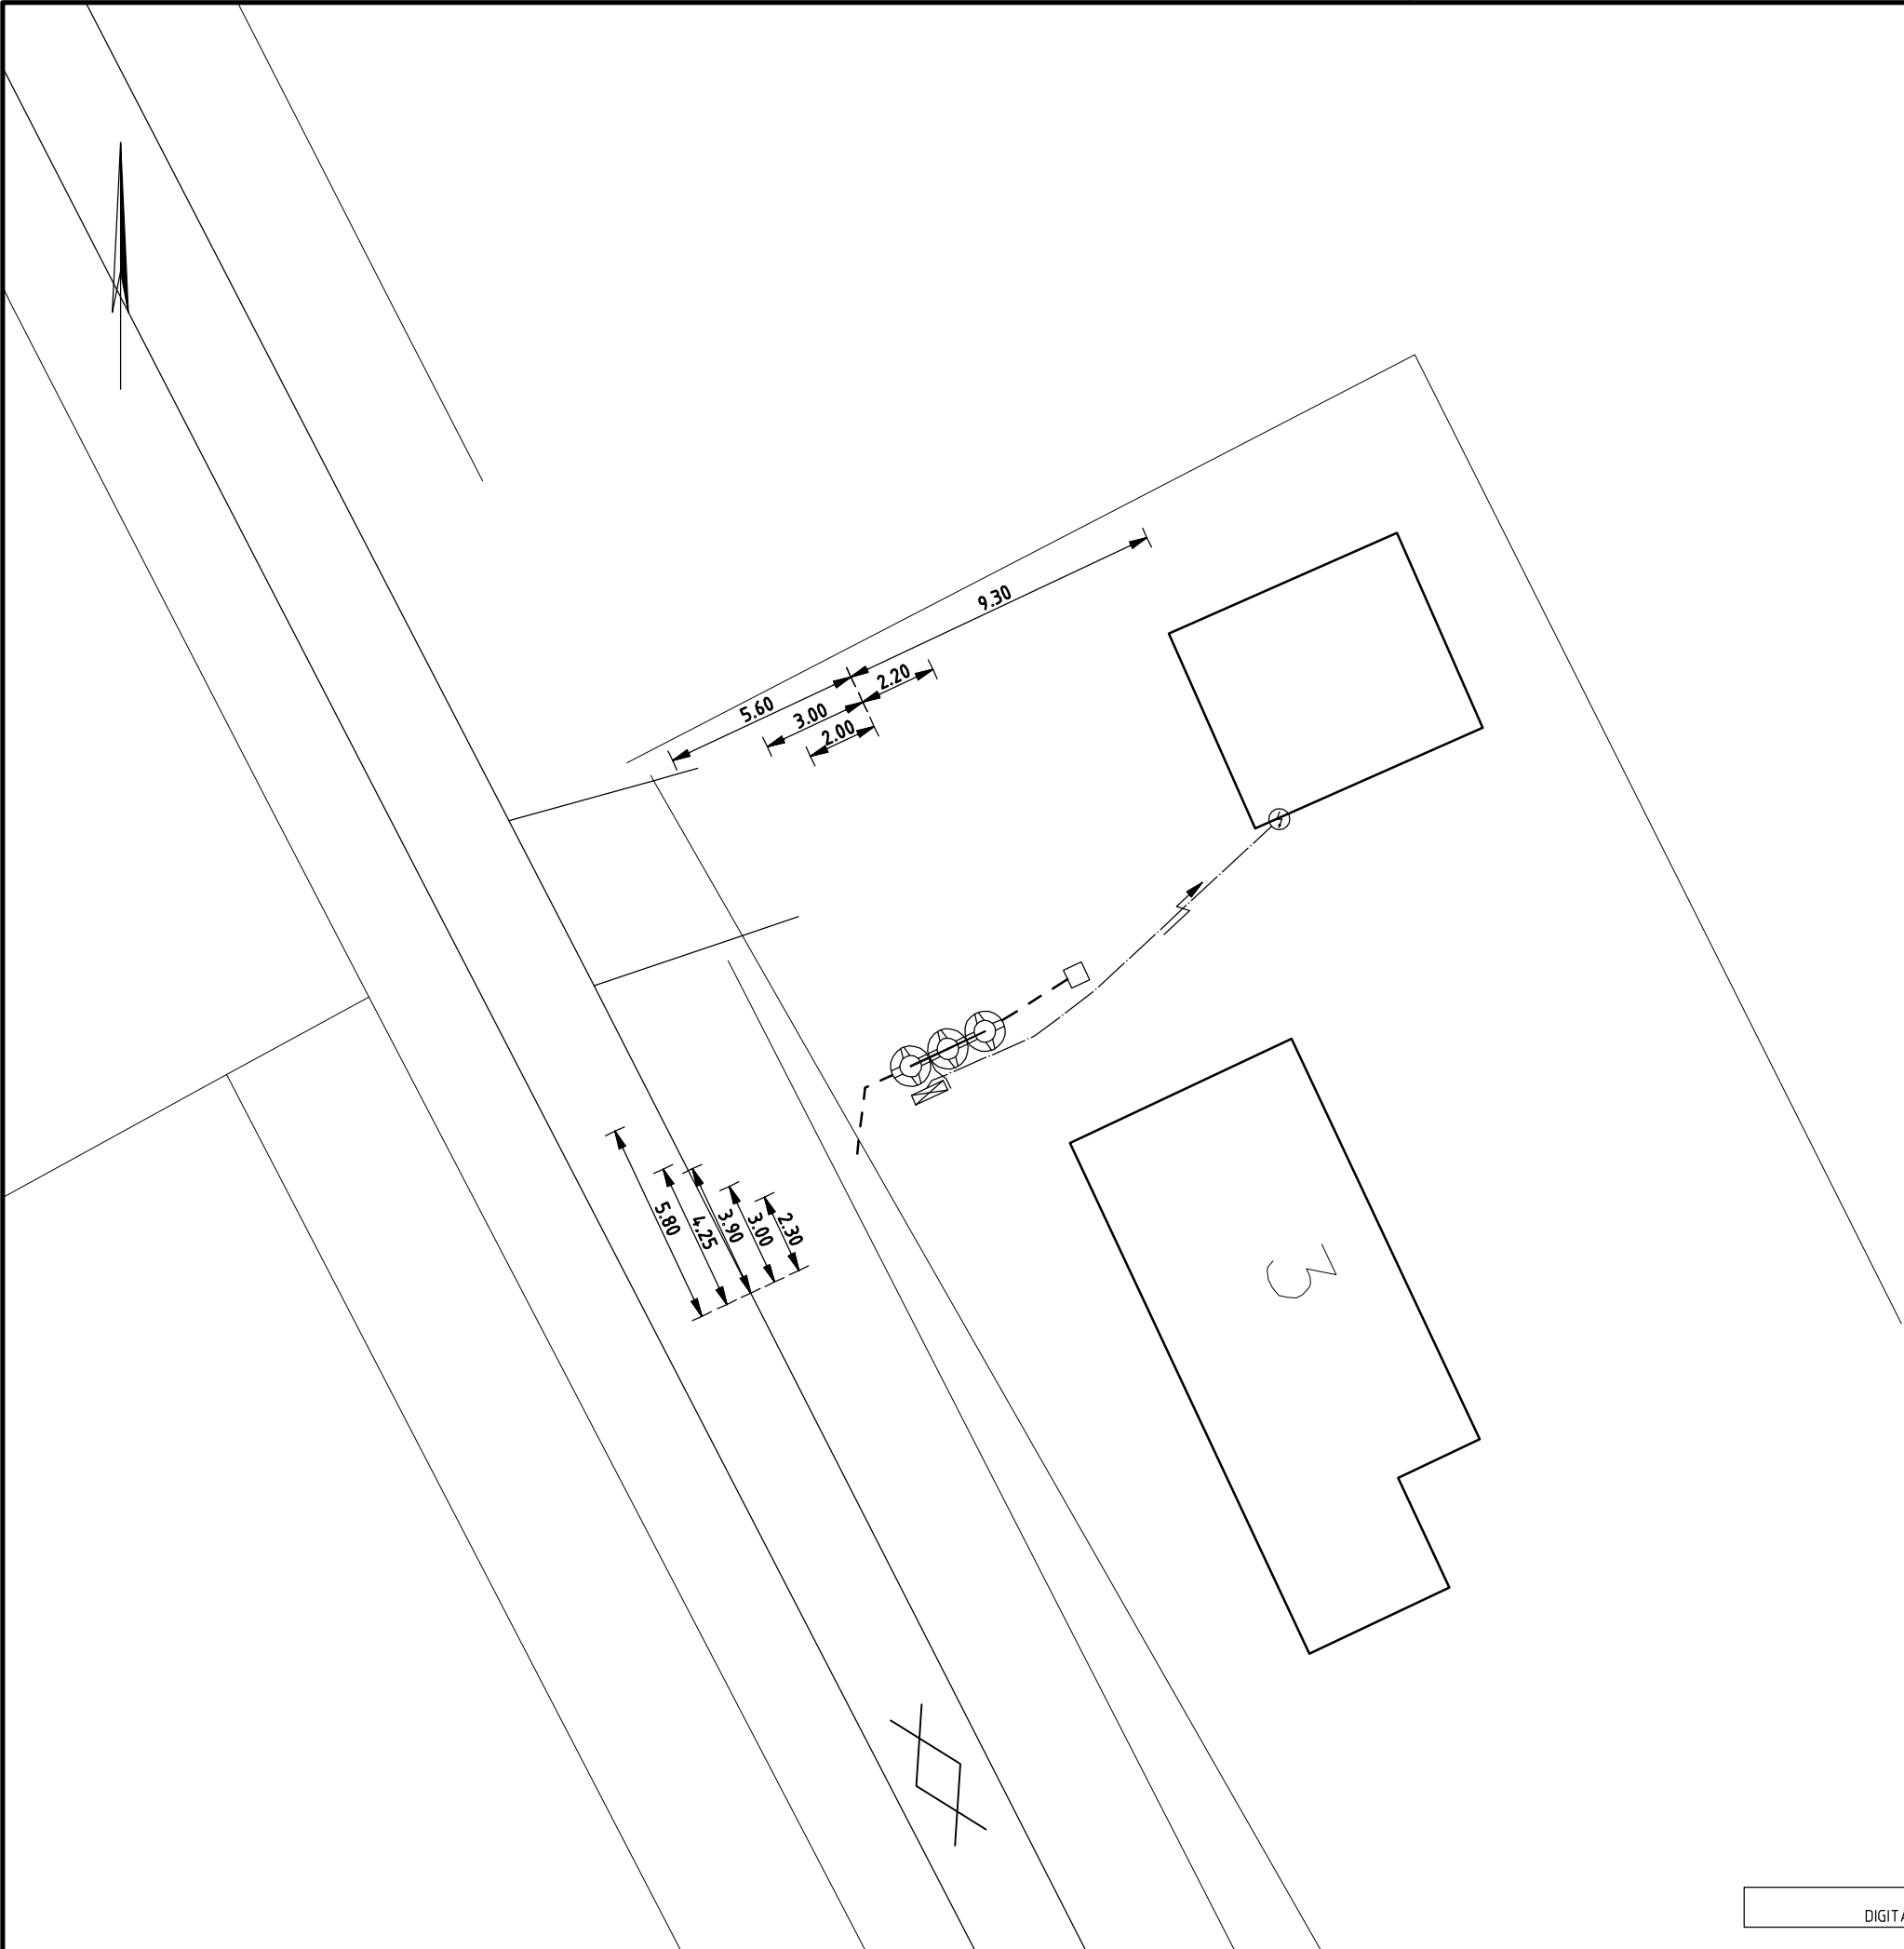

VERKLARING:

-  IBA KLASSE 2 B-BEHUIZING
 -  EFFLUENTPOMP
 -  ONTSTOPPINGSSTUK + INFLUENTLEIDING ROOD
 -  ELEKTRAKAST
 -  STROOMPUNT
 -  PE-LEIDING Ø50mm.
 -  ELEKTRAKABEL
 -  LUCHTLEIDING EN ONTLUCHTING
 -  AFVOERLEIDING Ø125 GRIJS
- MATEN IN METERS TENZIJ ANDERS AANGEGEVEN

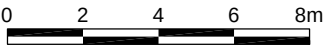

DO	21-07-2008	DEFINITIEF	H.v.B.
NR	DATUM	WIJZIGING	GET.

GEMEENTE WESTSTELLINGWERF

IBA'S WESTSTELLINGWERF

REVISIE
GRENSWEG 3
OOSTERSTREEK

DEFINITIEF

TEKENAAR
H. V. BRUSSEL

PROJECTLEIDER
P. HOORNSTRA

TEKENINGNUMMER
171689-OS1

WIJZ.NR
D0

SCHAAL
1:200

FORMAAT
A3

BLAD IN BLADEN



ONDERGROND
DIGITAAL AANGELEVERD