 
 



VERKLARING:

-  IBA KLASSE 2 B-BEHUIZING
-  EFFLUENTPOMP
-  ONTSTOPPINGSSTUK + INFLUENTLEIDING ROOD
-  ELEKTRAKAST
-  STROOMPUNT
-  PE-LEIDING Ø50mm.
-  ELEKTRAKABEL
-  LUCHTLEIDING EN ONTLUCHTING
-  AFVOERLEIDING Ø125 GRIJS
- MATEN IN METERS TENZIJ ANDERS AANGEGEVEN

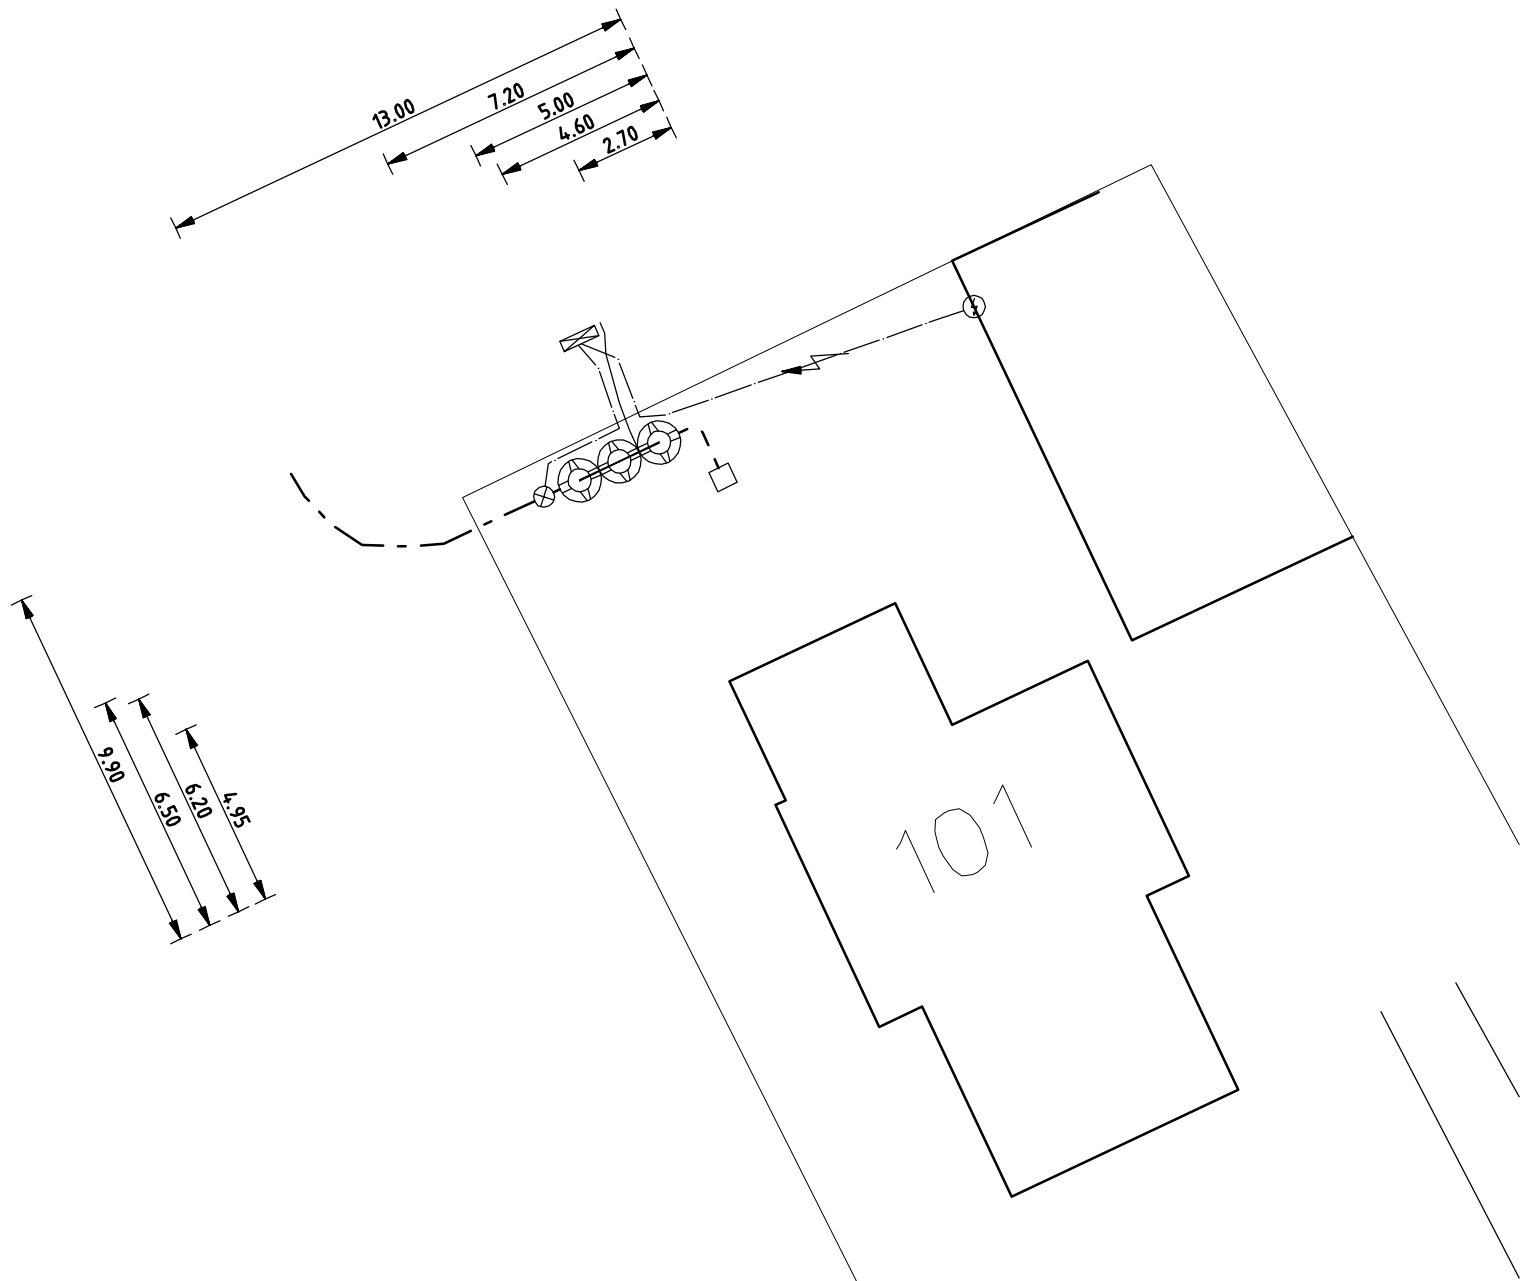

ONDERGROND
DIGITAAL AANGELEVERD

02468m

D0	22-07-2008	DEFINITIEF	H.v.B.
NR	DATUM	WIJZIGING	GET.

GEMEENTE WESTSTELLINGWERF

IBA'S WESTSTELLINGWERF

REVISIE
OOSTERSTREEK 101
OOSTERSTREEK

DEFINITIEF

TEKENAAR
H. V. BRUSSEL

PROJECTLEIDER
P. HOORNSTRA

TEKENINGNUMMER
171689-OS13 D0

SCHAAL
1:200

FORMAAT
A3

WIJZ.NR

BLAD IN BLADEN

oranjewoud