
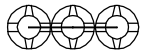
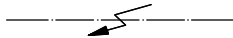 
 



VERKLARING:

- 
- IBA KLASSE 2 B-BEHUIZING
- 
- EFFLUENTPOMP
- 
- ONTSTOPPINGSSTUK + INFLUENTLEIDING ROOD
- 
- ELEKTRAKAST
- 
- STROOMPUNT
- 
- PE-LEIDING ø50mm.
- 
- ELEKTRAKABEL
- 
- LUCHTLEIDING EN ONTLUCHTING
- 
- AFVOERLEIDING ø125 GRIJS
- MATEN IN METERS TENZIJ ANDERS AANGEGEVEN

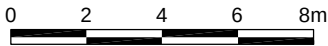

DO	21-07-2008	DEFINITIEF	H.v.B.
NR	DATUM	WIJZIGING	GET.

GEMEENTE WESTSTELLINGWERF

IBA'S WESTSTELLINGWERF

REVISIE
GRENSWEG 5
OOSTERSTREEK

DEFINITIEF

TEKENAAR
H. V. BRUSSEL

PROJECTLEIDER
P. HOORNSTRA

TEKENINGNUMMER
171689-OS2

WIJZ.NR
D0

SCHAAL
1:200

FORMAAT
A3

BLAD IN BLADEN



ONDERGROND
DIGITAAL AANGELEVERD