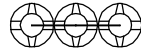


VERKLARING:

- 

IBA KLASSE 2 B-BEHUIZING
- 

 
EFFLUENTPOMP
- 

 
ONTSTOPPINGSSTUK + INFLUENTLEIDING ROOD
- 

ELEKTRAKAST
- 



STROOMPUNT
- 

PE-LEIDING ø50mm.
- 

ELEKTRAKABEL
- 

LUCHTLEIDING EN ONTLUCHTING
- 

AFVOERLEIDING ø125 GRIJS
- MATEN IN METERS TENZIJ ANDERS AANGEGEVEN

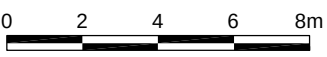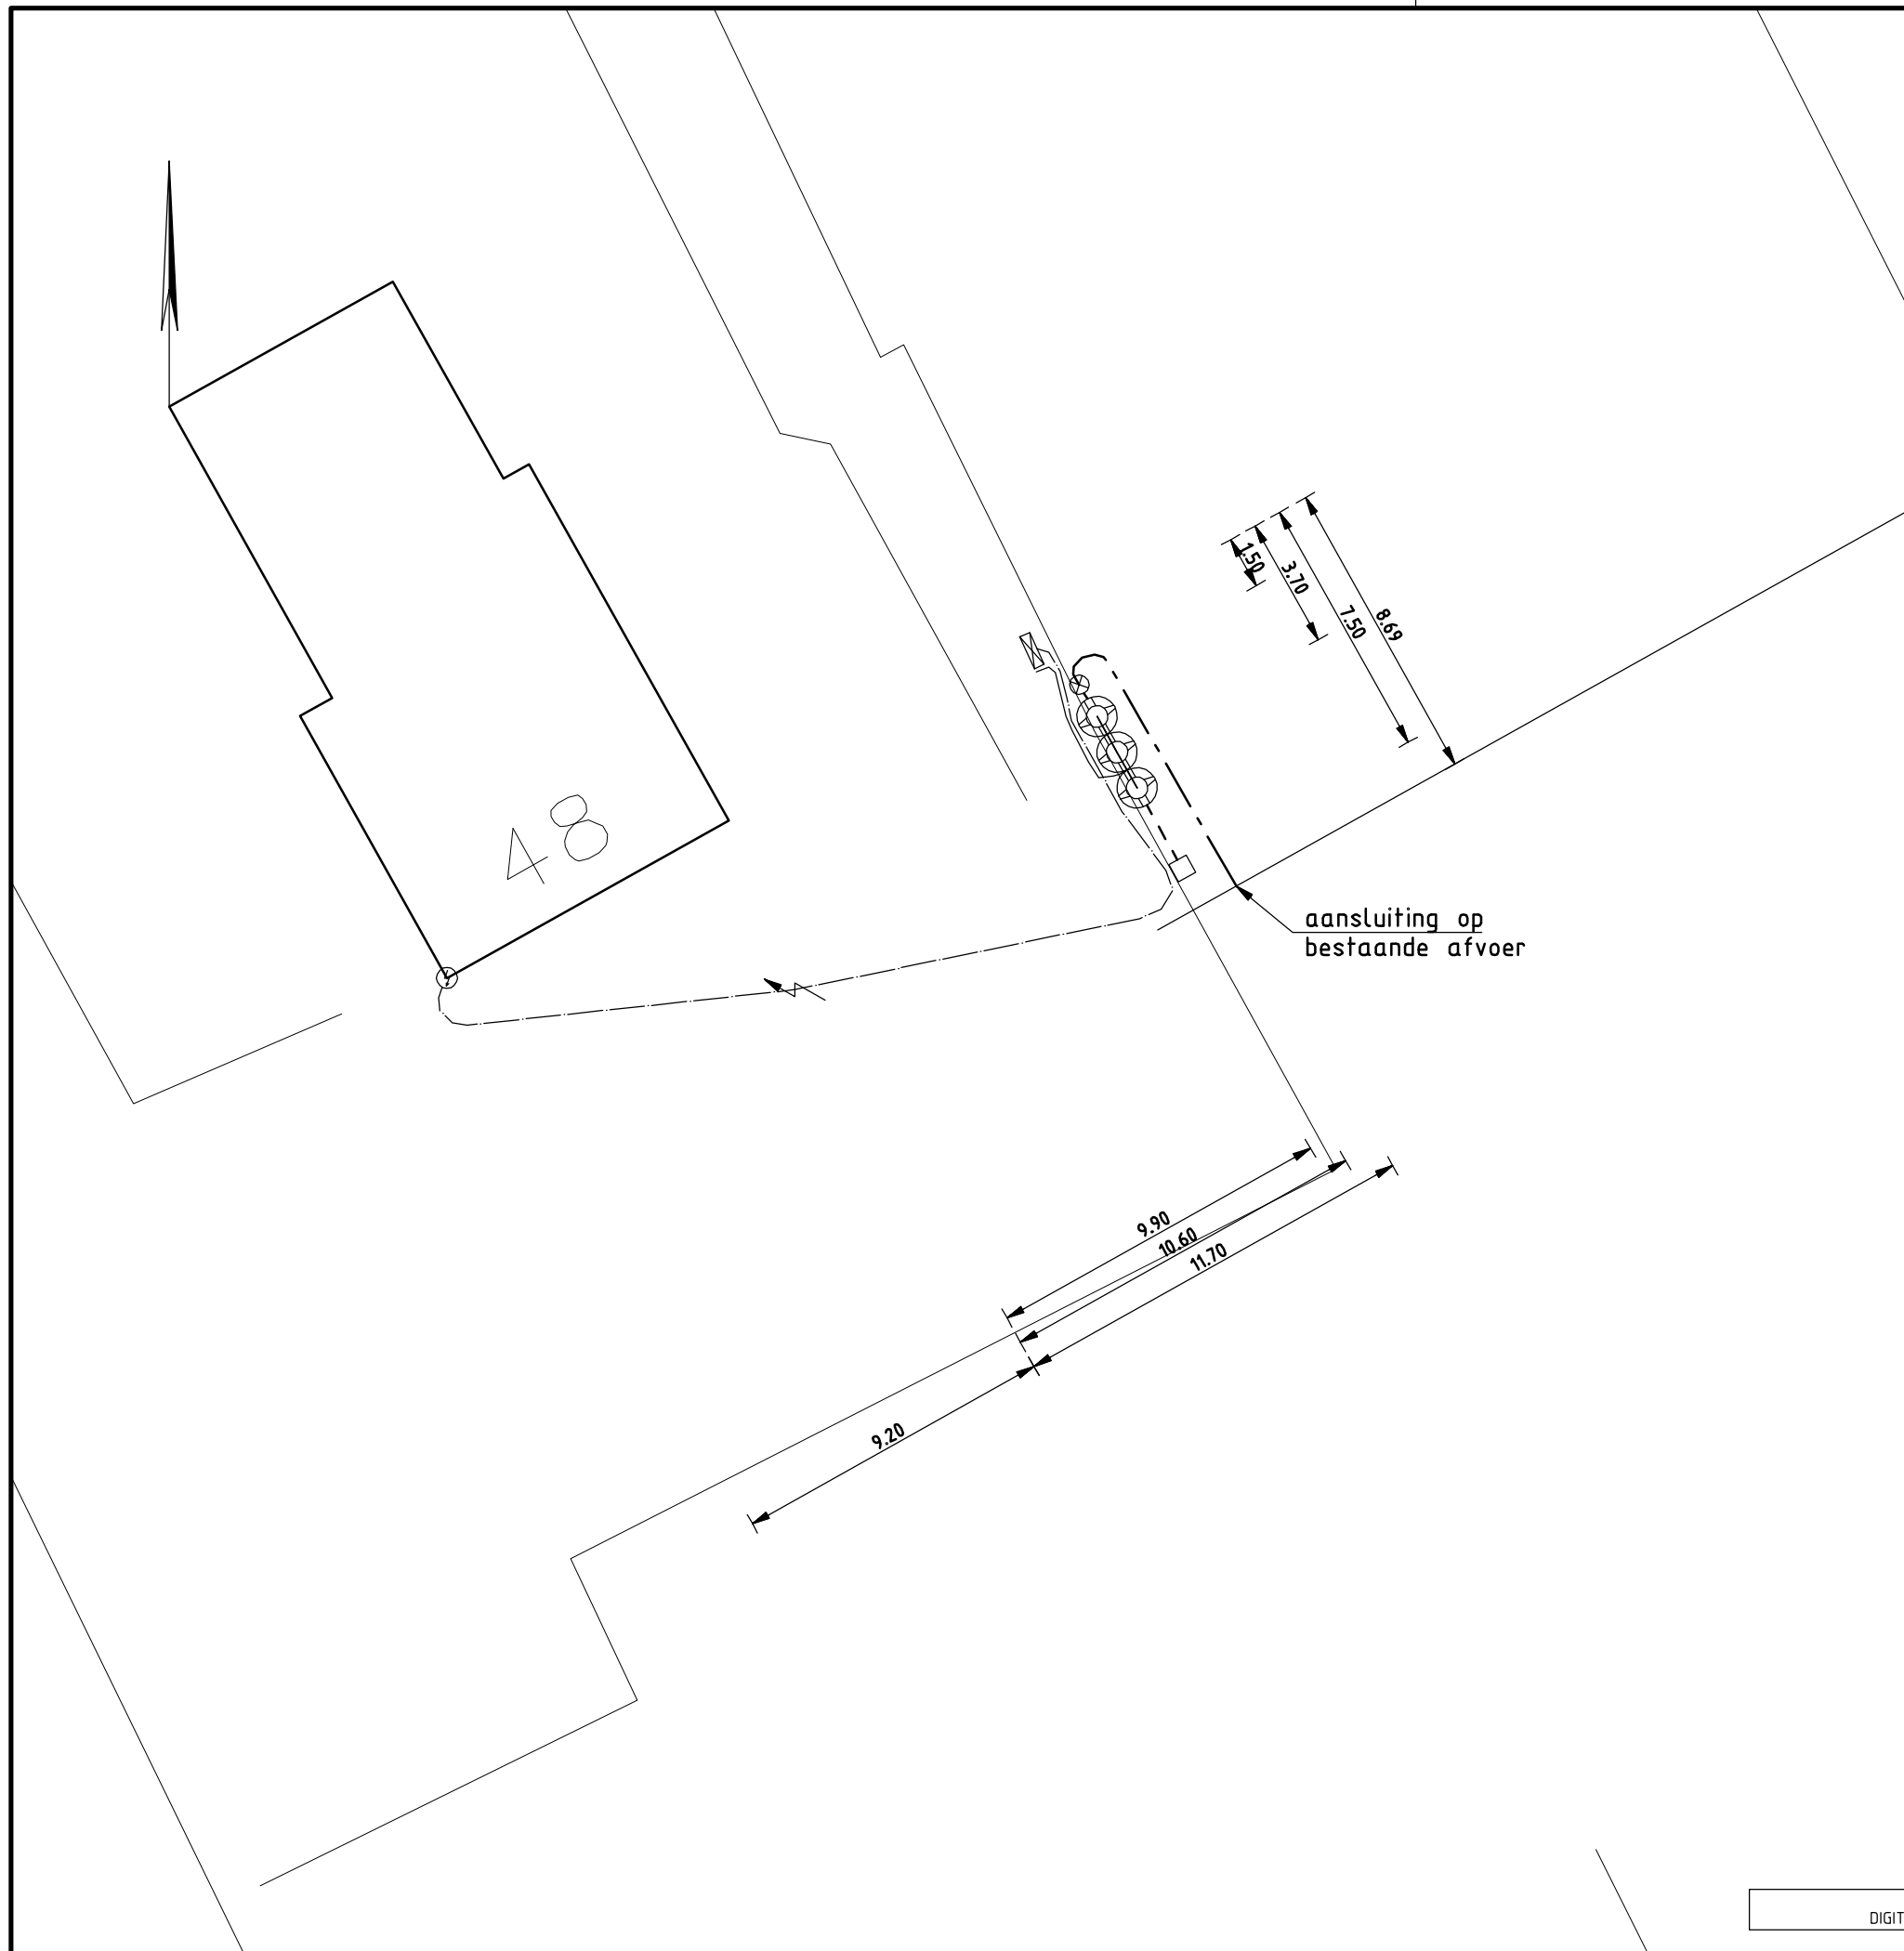

|    |            |            |        |
|----|------------|------------|--------|
| DO | 25-08-2008 | DEFINITIEF | H.v.B. |
| NR | DATUM      | WIJZIGING  | GET.   |

GEMEENTE WESTSTELLINGWERF

IBA'S WESTSTELLINGWERF

REVISIE  
STEGGERDAWEG 48  
STEGGERDA

DEFINITIEF

TEKENAAR  
H. V. BRUSSEL

PROJECTLEIDER  
P. HOORNSTRA

TEKENINGNUMMER  
171689-ST15 D0

WIJZ.NR

SCHAAL  
1:200

FORMAAT  
A3

BLAD IN BLADEN

oranjewoud

ONDERGROND  
DIGITAAL AANGELEVERD