



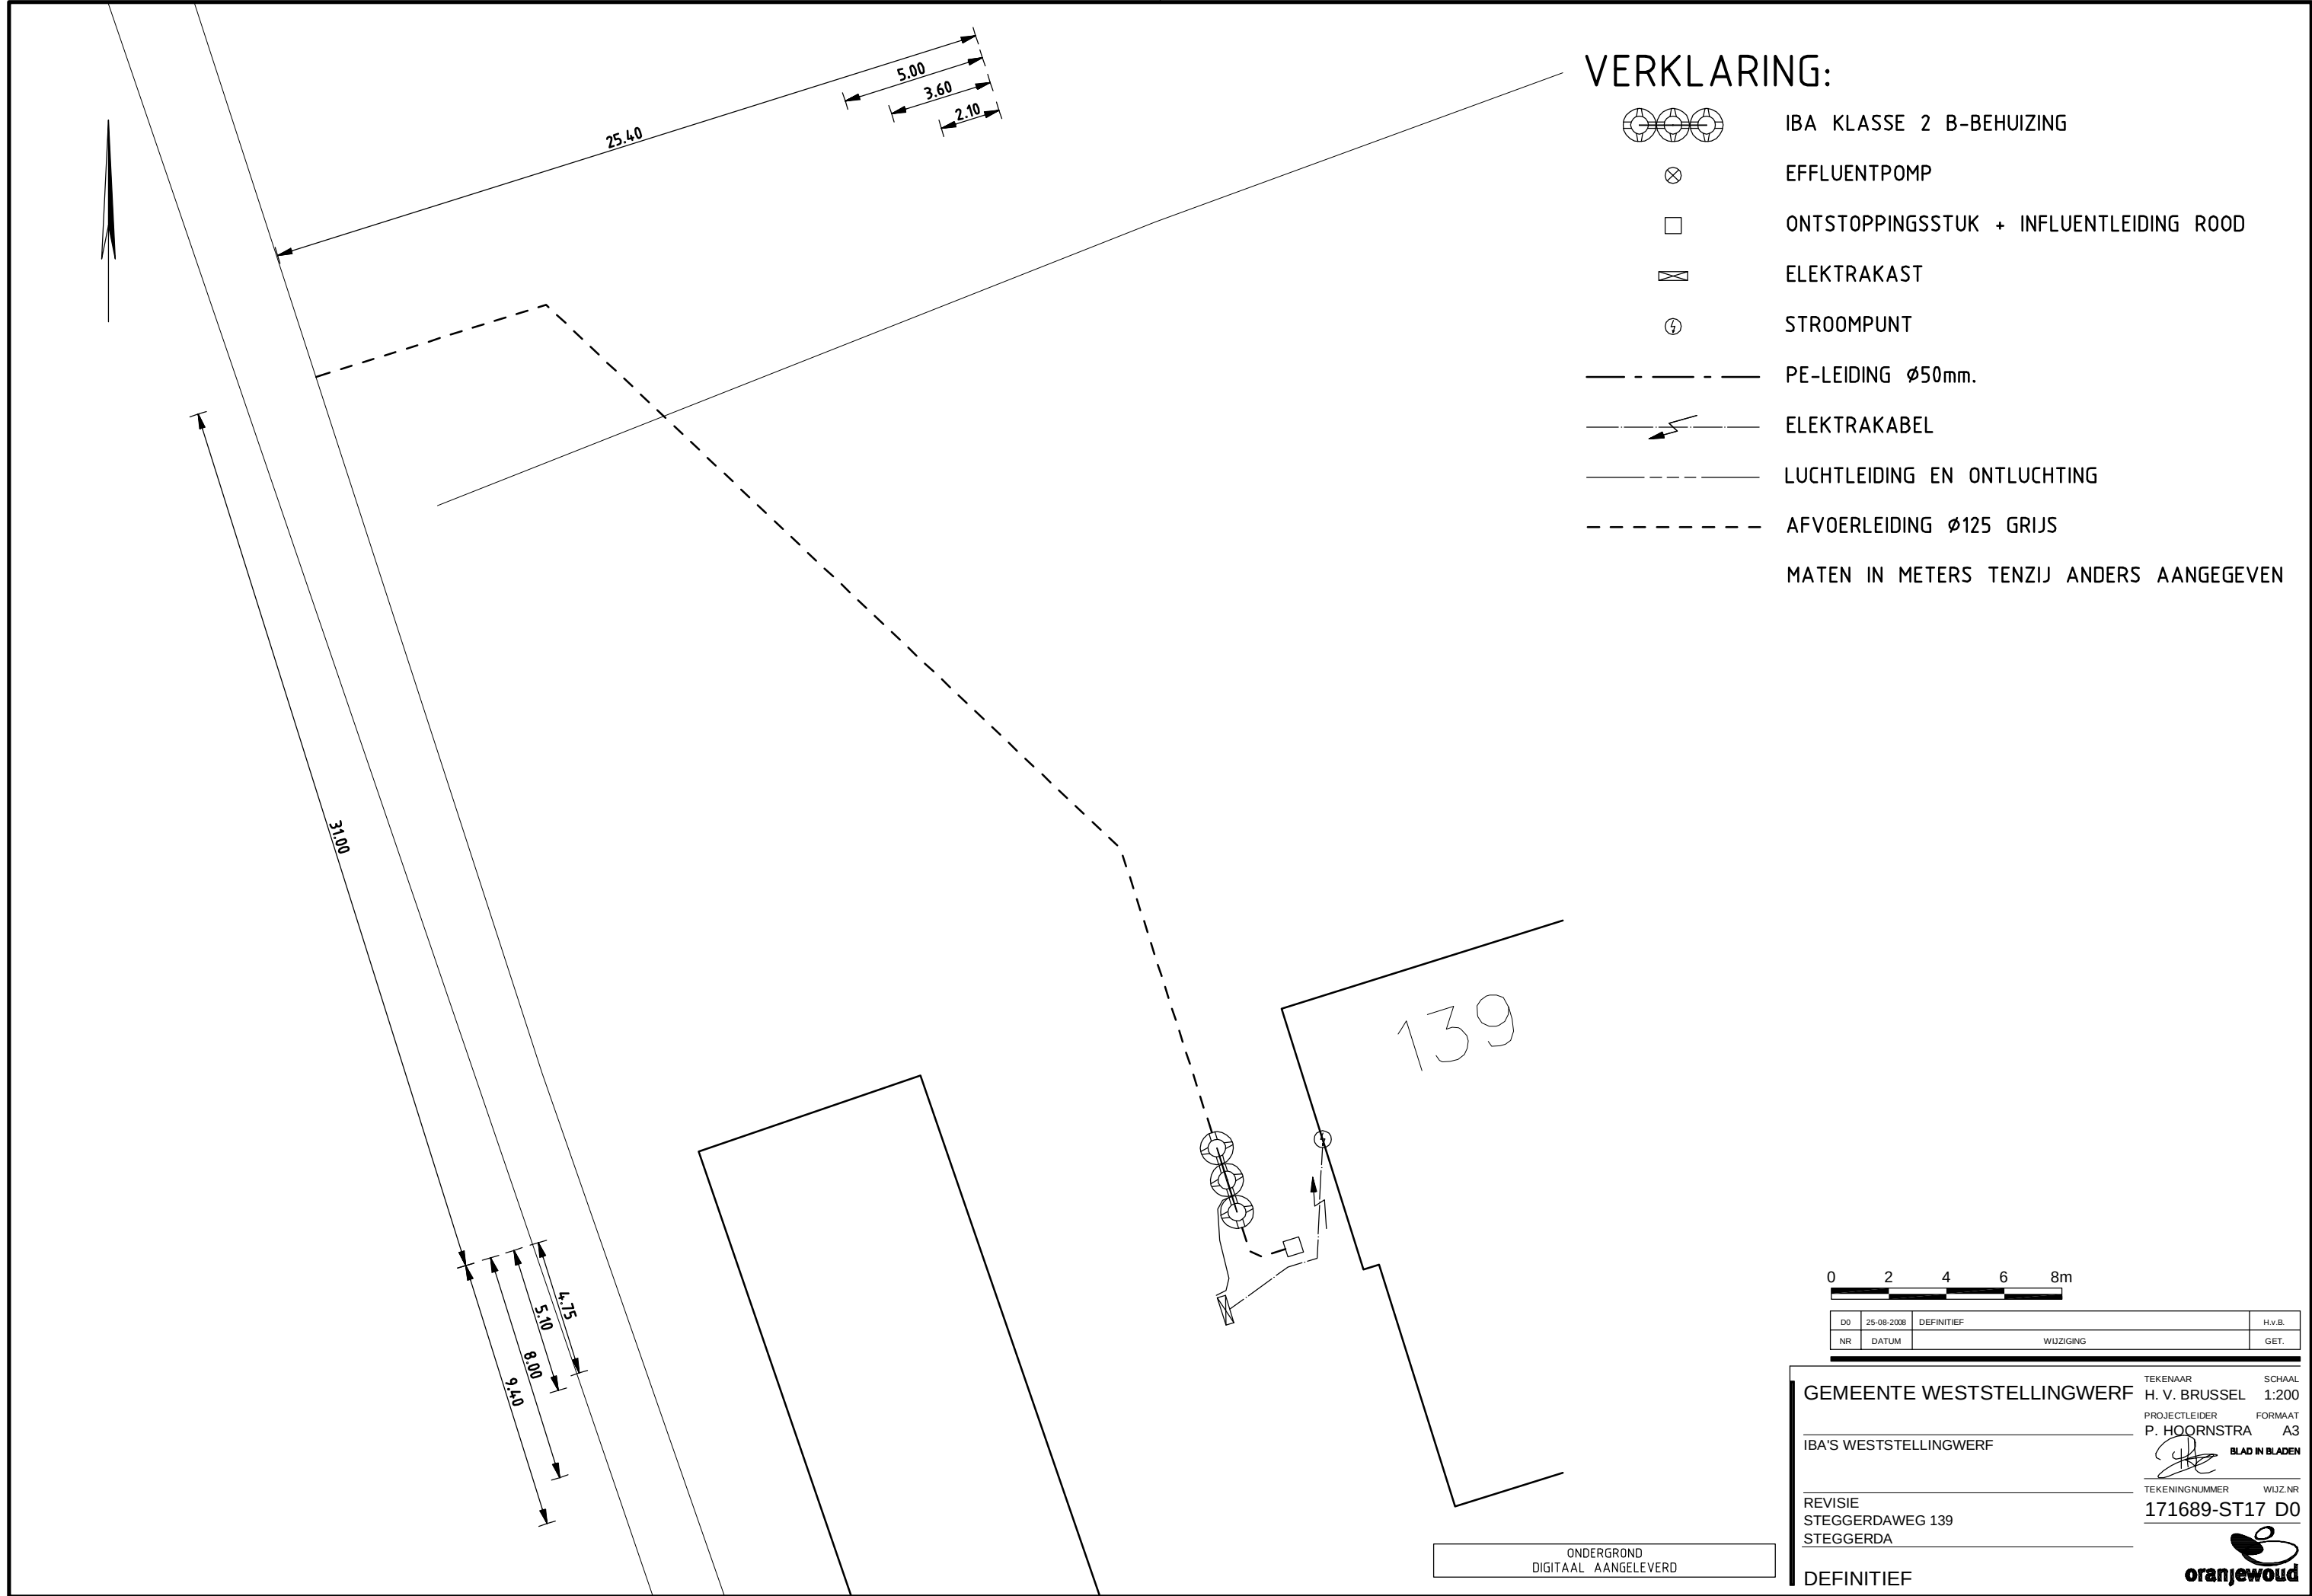

VERKLARING:

- IBA KLASSE 2 B-BEHUIZING
- EFFLUENTPOMP
- ONTSTOPPINGSSTUK + INFLUENTLEIDING ROOD
- ELEKTRAKAST
- STROOMPUNT
- PE-LEIDING ø50mm.
- ELEKTRAKABEL
- LUCHTLEIDING EN ONTLUCHTING
- AFVOERLEIDING ø125 GRIJS
- MATEN IN METERS TENZIJ ANDERS AANGEGEVEN

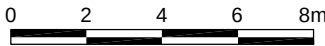

DO	25-08-2008	DEFINITIEF	H.v.B.
NR	DATUM	WIJZIGING	GET.

GEMEENTE WESTSTELLINGWERF

IBA'S WESTSTELLINGWERF

REVISIE
STEGGERDAWEG 139
STEGGERDA

DEFINITIEF

TEKENAAR
H. V. BRUSSEL

PROJECTLEIDER
P. HOORNSTRA

TEKENINGNUMMER
171689-ST17 D0


SCHAAL
1:200

FORMAAT
A3

BLAD IN BLADEN

WIJZ.NR