


VERKLARING:



IBA KLASSE 2 B-BEHUIZING

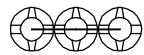

EFFLUENTPOMP



ONTSTOPPINGSSTUK + INFLUENTLEIDING ROOD



ELEKTRAKAST



STROOMPUNT



 
PE-LEIDING ø50mm.



ELEKTRAKABEL




LUCHTLEIDING EN ONTLUCHTING



AFVOERLEIDING ø125 GRIJS

MATEN IN METERS TENZIJ ANDERS AANGEGEVEN

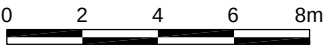

DO	08-09-2008	DEFINITIEF	H.v.B.
NR	DATUM	WIJZIGING	GET.

GEMEENTE WESTSTELLINGWERF

IBA'S WESTSTELLINGWERF

REVISIE
TURFHOEKWEG 16
STEGGERDA

DEFINITIEF

TEKENAAR
H. V. BRUSSEL

PROJECTLEIDER
P. HOORNSTRA

TEKENINGNUMMER
171689-ST18 D0

WIJZ.NR

SCHAAL
1:200

FORMAAT
A3

BLAD IN BLADEN

ONDERGROND
DIGITAAL AANGELEVERD