
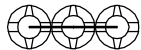
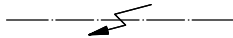 
 

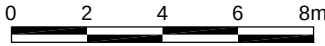


VERKLARING:

-  IBA KLASSE 2 B-BEHUIZING
-  EFFLUENTPOMP
-  ONTSTOPPINGSSTUK + INFLUENTLEIDING ROOD
-  ELEKTRAKAST
-  STROOMPUNT
-  PE-LEIDING Ø50mm.
-  ELEKTRAKABEL
-  LUCHTLEIDING EN ONTLUCHTING
-  AFVOERLEIDING Ø125 GRIJS
- MATEN IN METERS TENZIJ ANDERS AANGEGEVEN

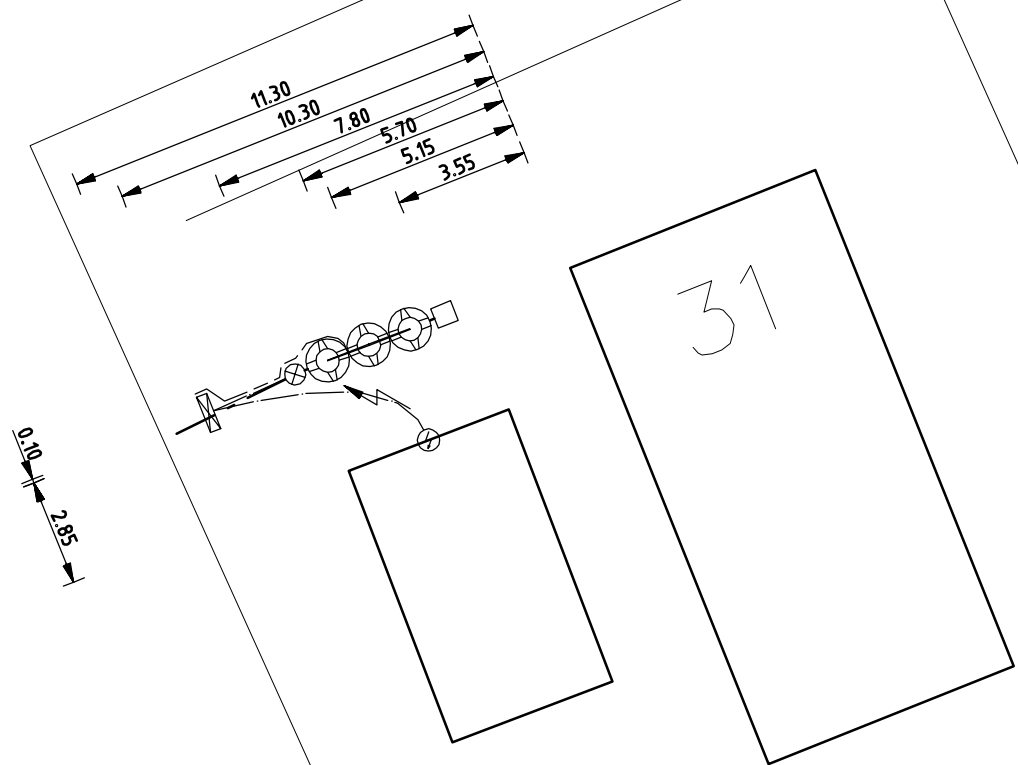

|    |            |            |        |
|----|------------|------------|--------|
| DO | 26-08-2008 | DEFINITIEF | H.v.B. |
| NR | DATUM      | WIJZIGING  | GET.   |

GEMEENTE WESTSTELLINGWERF

IBA'S WESTSTELLINGWERF

REVISIE  
WESTVIERDEPARTEN 31  
STEGGERDA

DEFINITIEF

TEKENAAR  
H. V. BRUSSEL

PROJECTLEIDER  
P. HOORNSTRA

TEKENINGNUMMER  
171689-ST30 D0

WIJZ.NR

SCHAAL  
1:200

FORMAAT  
A3

BLAD IN BLADEN

oranjewoud

ONDERGROND  
DIGITAAL AANGELEVERD