




VERKLARING:

- IBA KLASSE 2 B-BEHUIZING
  - EFFLUENTPOMP
  - ONTSTOPPINGSSTUK + INFLUENTLEIDING ROOD
  - ELEKTRAKAST
  - STROOMPUNT
  - PE-LEIDING ø50mm.
  - ELEKTRAKABEL
  - LUCHTLEIDING EN ONTLUCHTING
  - AFVOERLEIDING ø125 GRIJS
- MATEN IN METERS TENZIJ ANDERS AANGEGEVEN

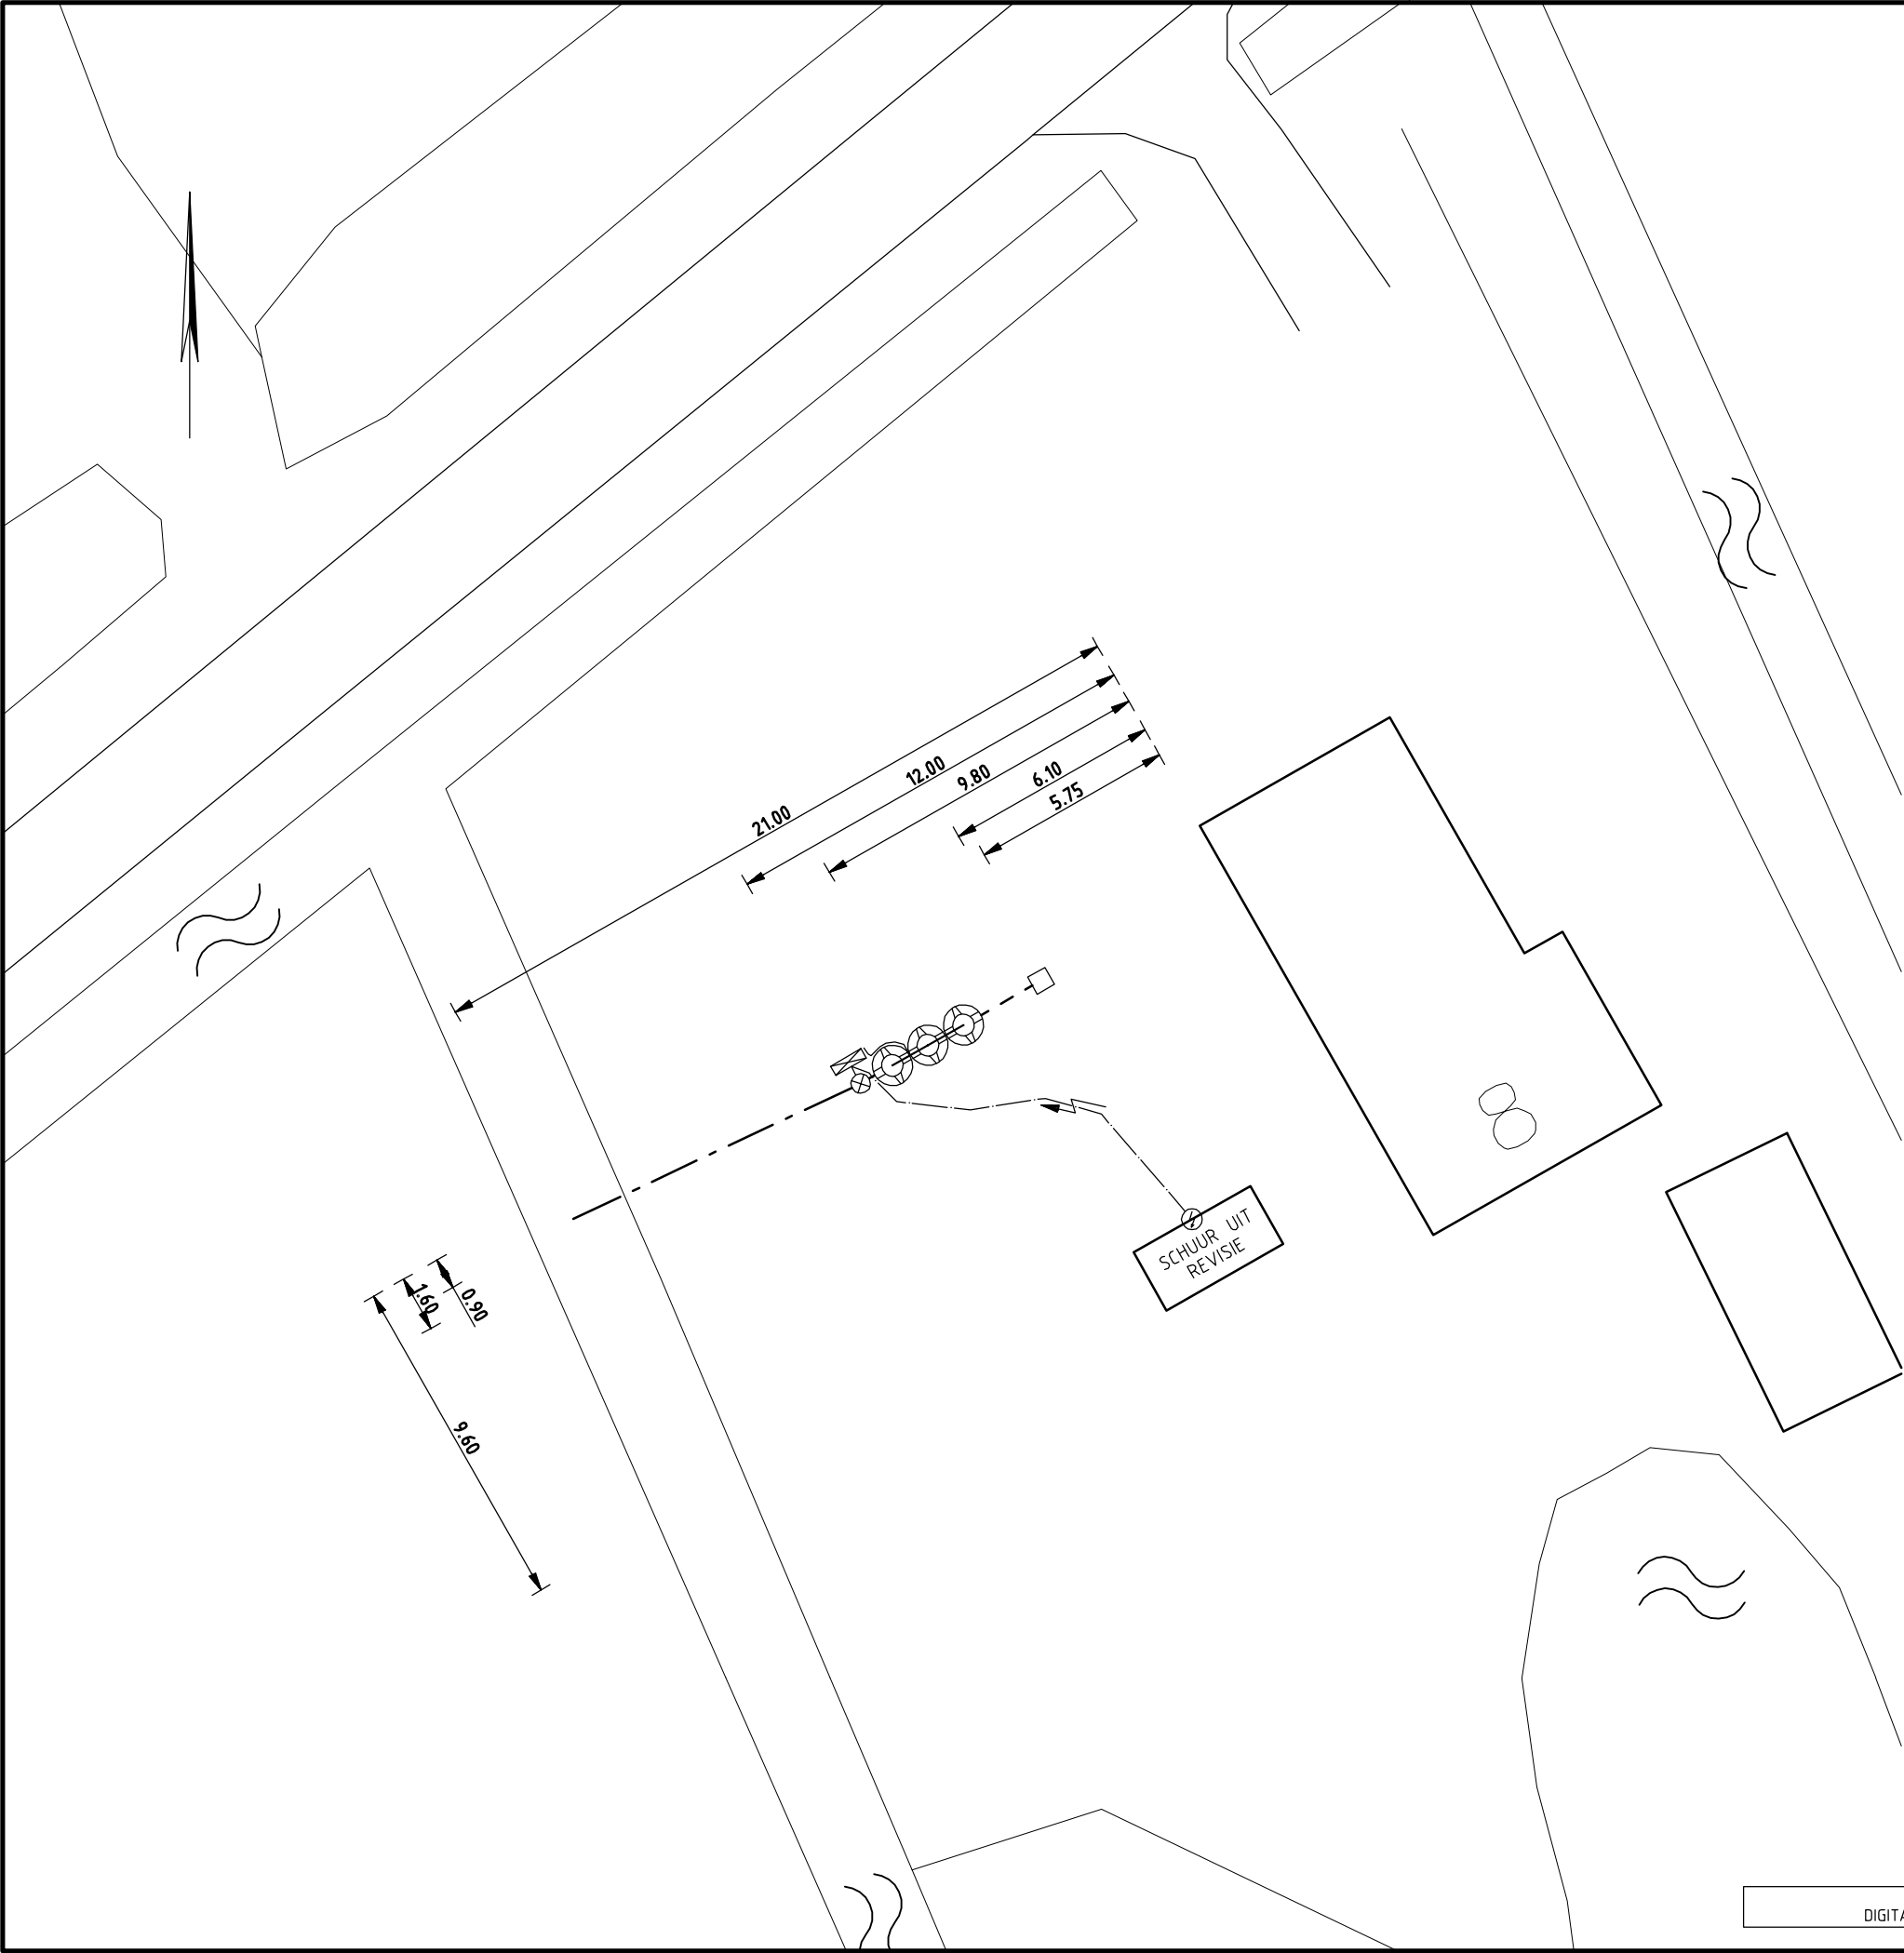

|    |            |            |        |
|----|------------|------------|--------|
| DO | 26-08-2008 | DEFINITIEF | H.v.B. |
| NR | DATUM      | WIJZIGING  | GET.   |

GEMEENTE WESTSTELLINGWERF

IBA'S WESTSTELLINGWERF

REVISIE  
ZUIDERWEG 8  
STEGGERDA

DEFINITIEF

TEKENAAR  
H. V. BRUSSEL

PROJECTLEIDER  
P. HOORNSTRA

TEKENINGNUMMER  
171689-ST32 D0

TEKENAAR  
H. V. BRUSSEL

PROJECTLEIDER  
P. HOORNSTRA

TEKENINGNUMMER  
171689-ST32 D0

SCHAAL  
1:200

FORMAAT  
A3

WIJZ.NR

BLAD IN BLADEN

oranjewoud

ONDERGROND  
DIGITAAL AANGELEVERD