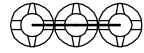


VERKLARING:

- 

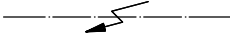
IBA KLASSE 2 B-BEHUIZING
- 

 
EFFLUENTPOMP
- 

 
ONTSTOPPINGSSTUK + INFLUENTLEIDING ROOD
- 

ELEKTRAKAST
- 

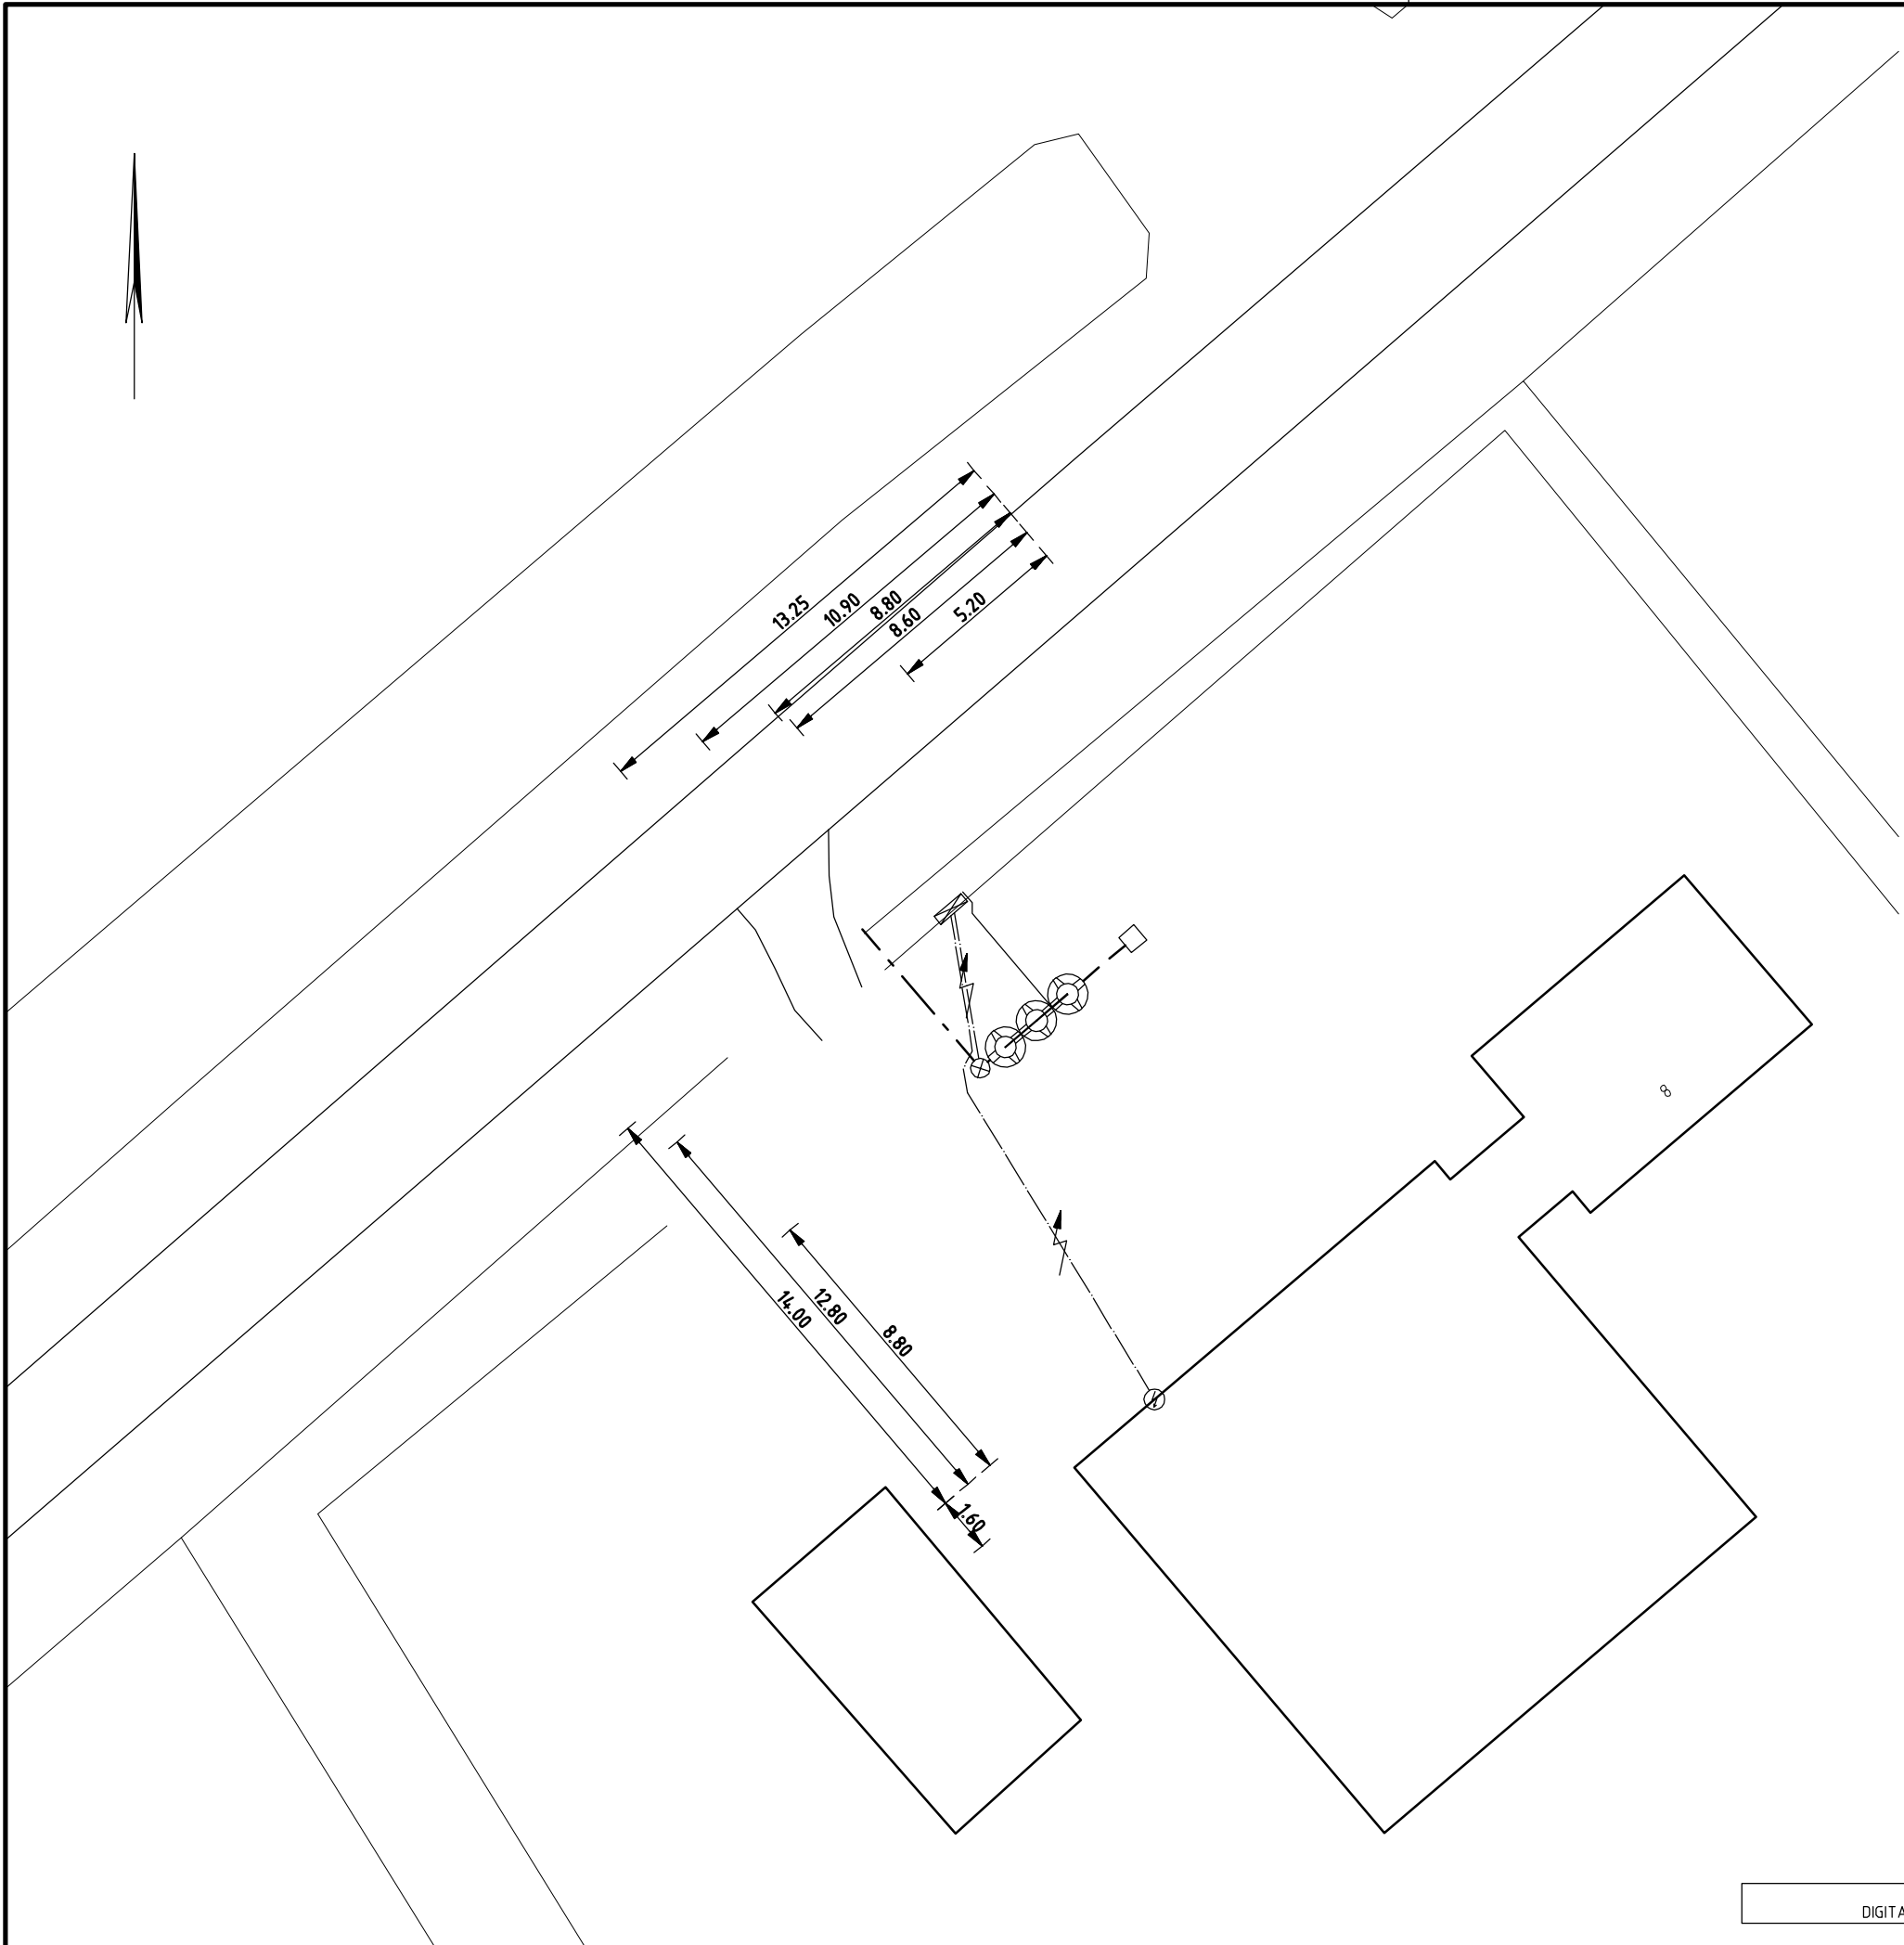
STROOMPUNT
- 

PE-LEIDING $\varnothing$ 50mm.
- 

ELEKTRAKABEL
- 

LUCHTLEIDING EN ONTLUCHTING
- 

AFVOERLEIDING $\varnothing$ 125 GRIJS
- MATEN IN METERS TENZIJ ANDERS AANGEGEVEN



DO	18-07-2008	DEFINITIEF	H.v.B.
NR	DATUM	WIJZIGING	GET.

GEMEENTE WESTSTELLINGWERF

IBA'S WESTSTELLINGWERF

REVISIE
LEEMWEG 8
STEGGERDA

DEFINITIEF

TEKENAAR
H. V. BRUSSEL

PROJECTLEIDER
P. HOORNSTRA

TEKENINGNUMMER
171689-ST9

WIJZ.NR
D0

SCHAAL
1:200

FORMAAT
A3

BLAD IN BLADEN



ONDERGROND
DIGITAAL AANGELEVERD