



↑ Noord.

Hoefweg
24

de Hoeve.

2.90

0.10

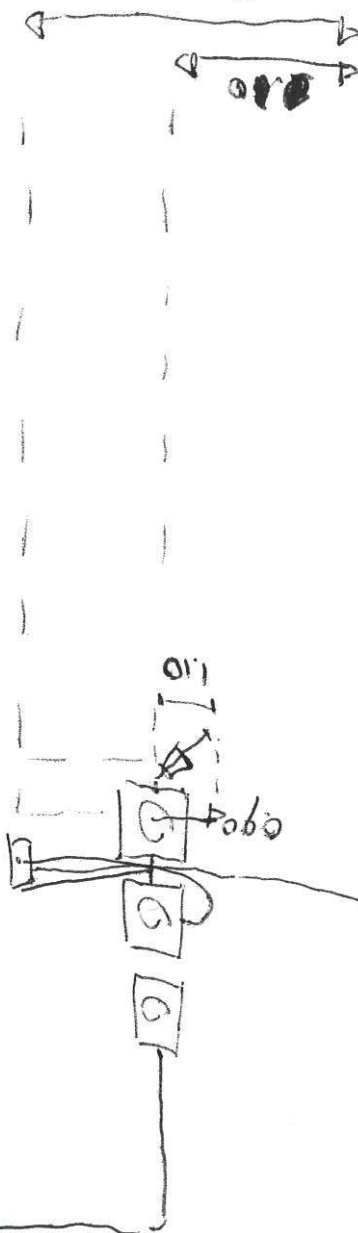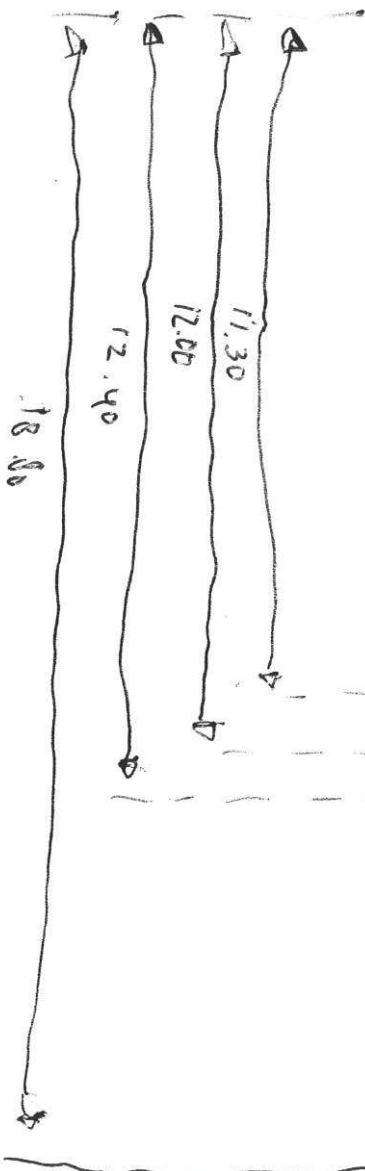

door