


Zuideweg 12 Stegenda

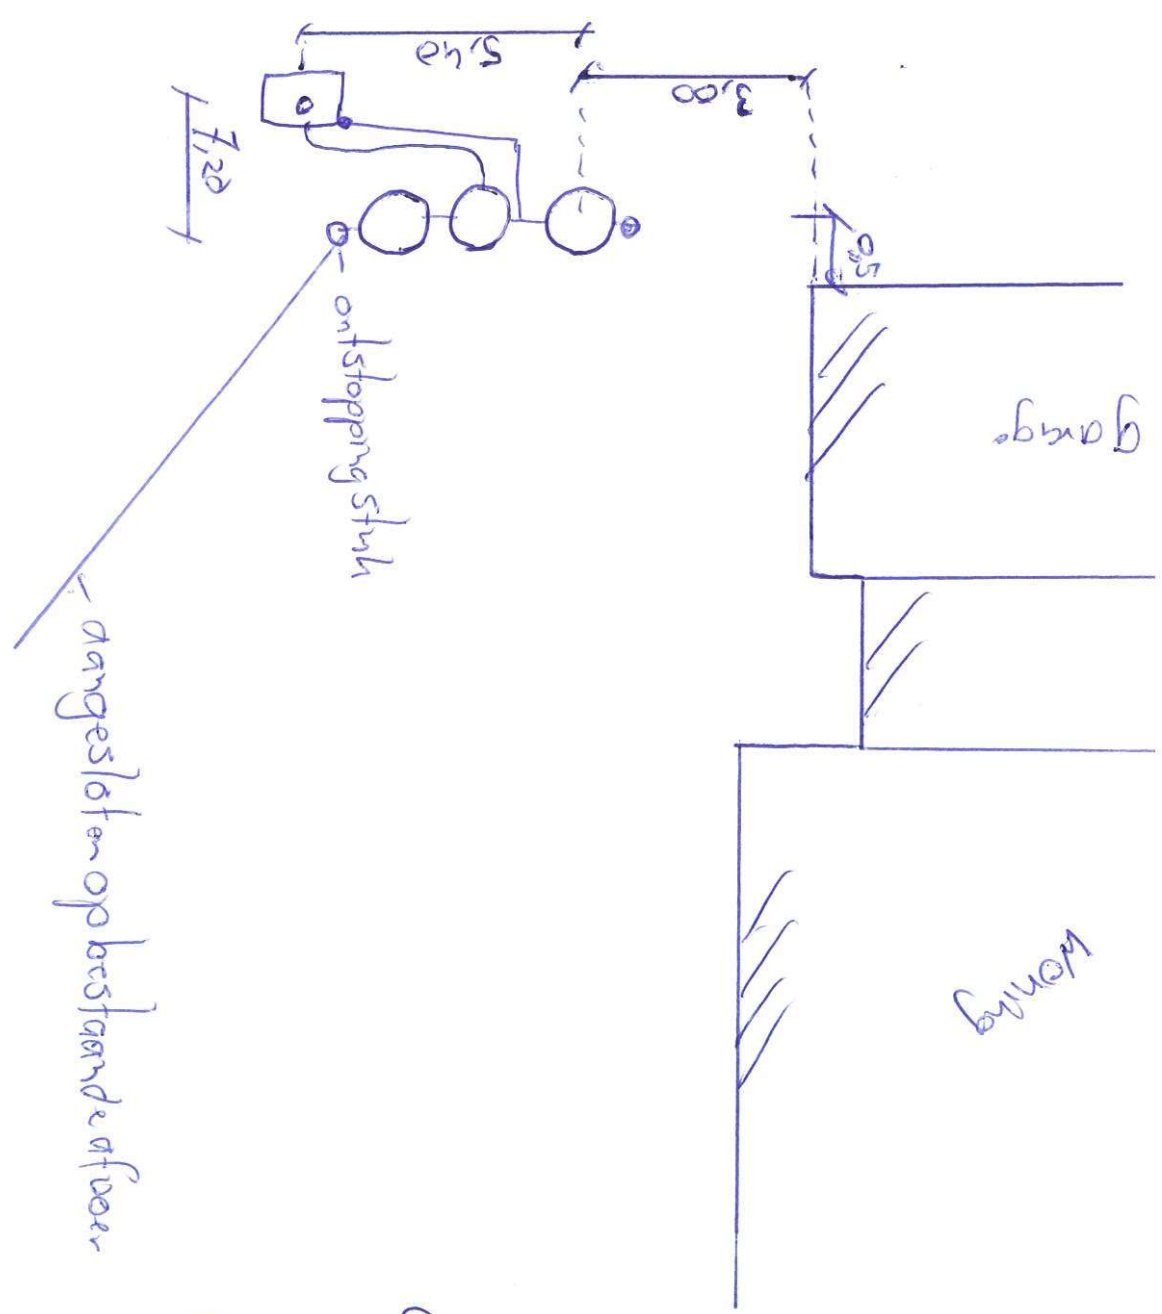

Woon.
↑