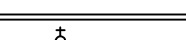


[illegible]

w.j.z.: omschrijving:		get.:	d.d.:	gez.:
AWZI Alphen Noord P&D'S BELUCHTINGSTANK 1		AN-027-001		
 Hoogheemraadschap van Rijnland	get.: CVW-KH	d.d.: 10-10-2024	schaal:	
	gez.:	d.d.:	behoort bij:	formaat A1
	gez.:	d.d.:	tek. nr.:	AN 3E-- 731
Postbus 156, 2300 AD Leiden. Telefoon 071-1239125. Telefax 071-1239126.				