





Zie blad 2

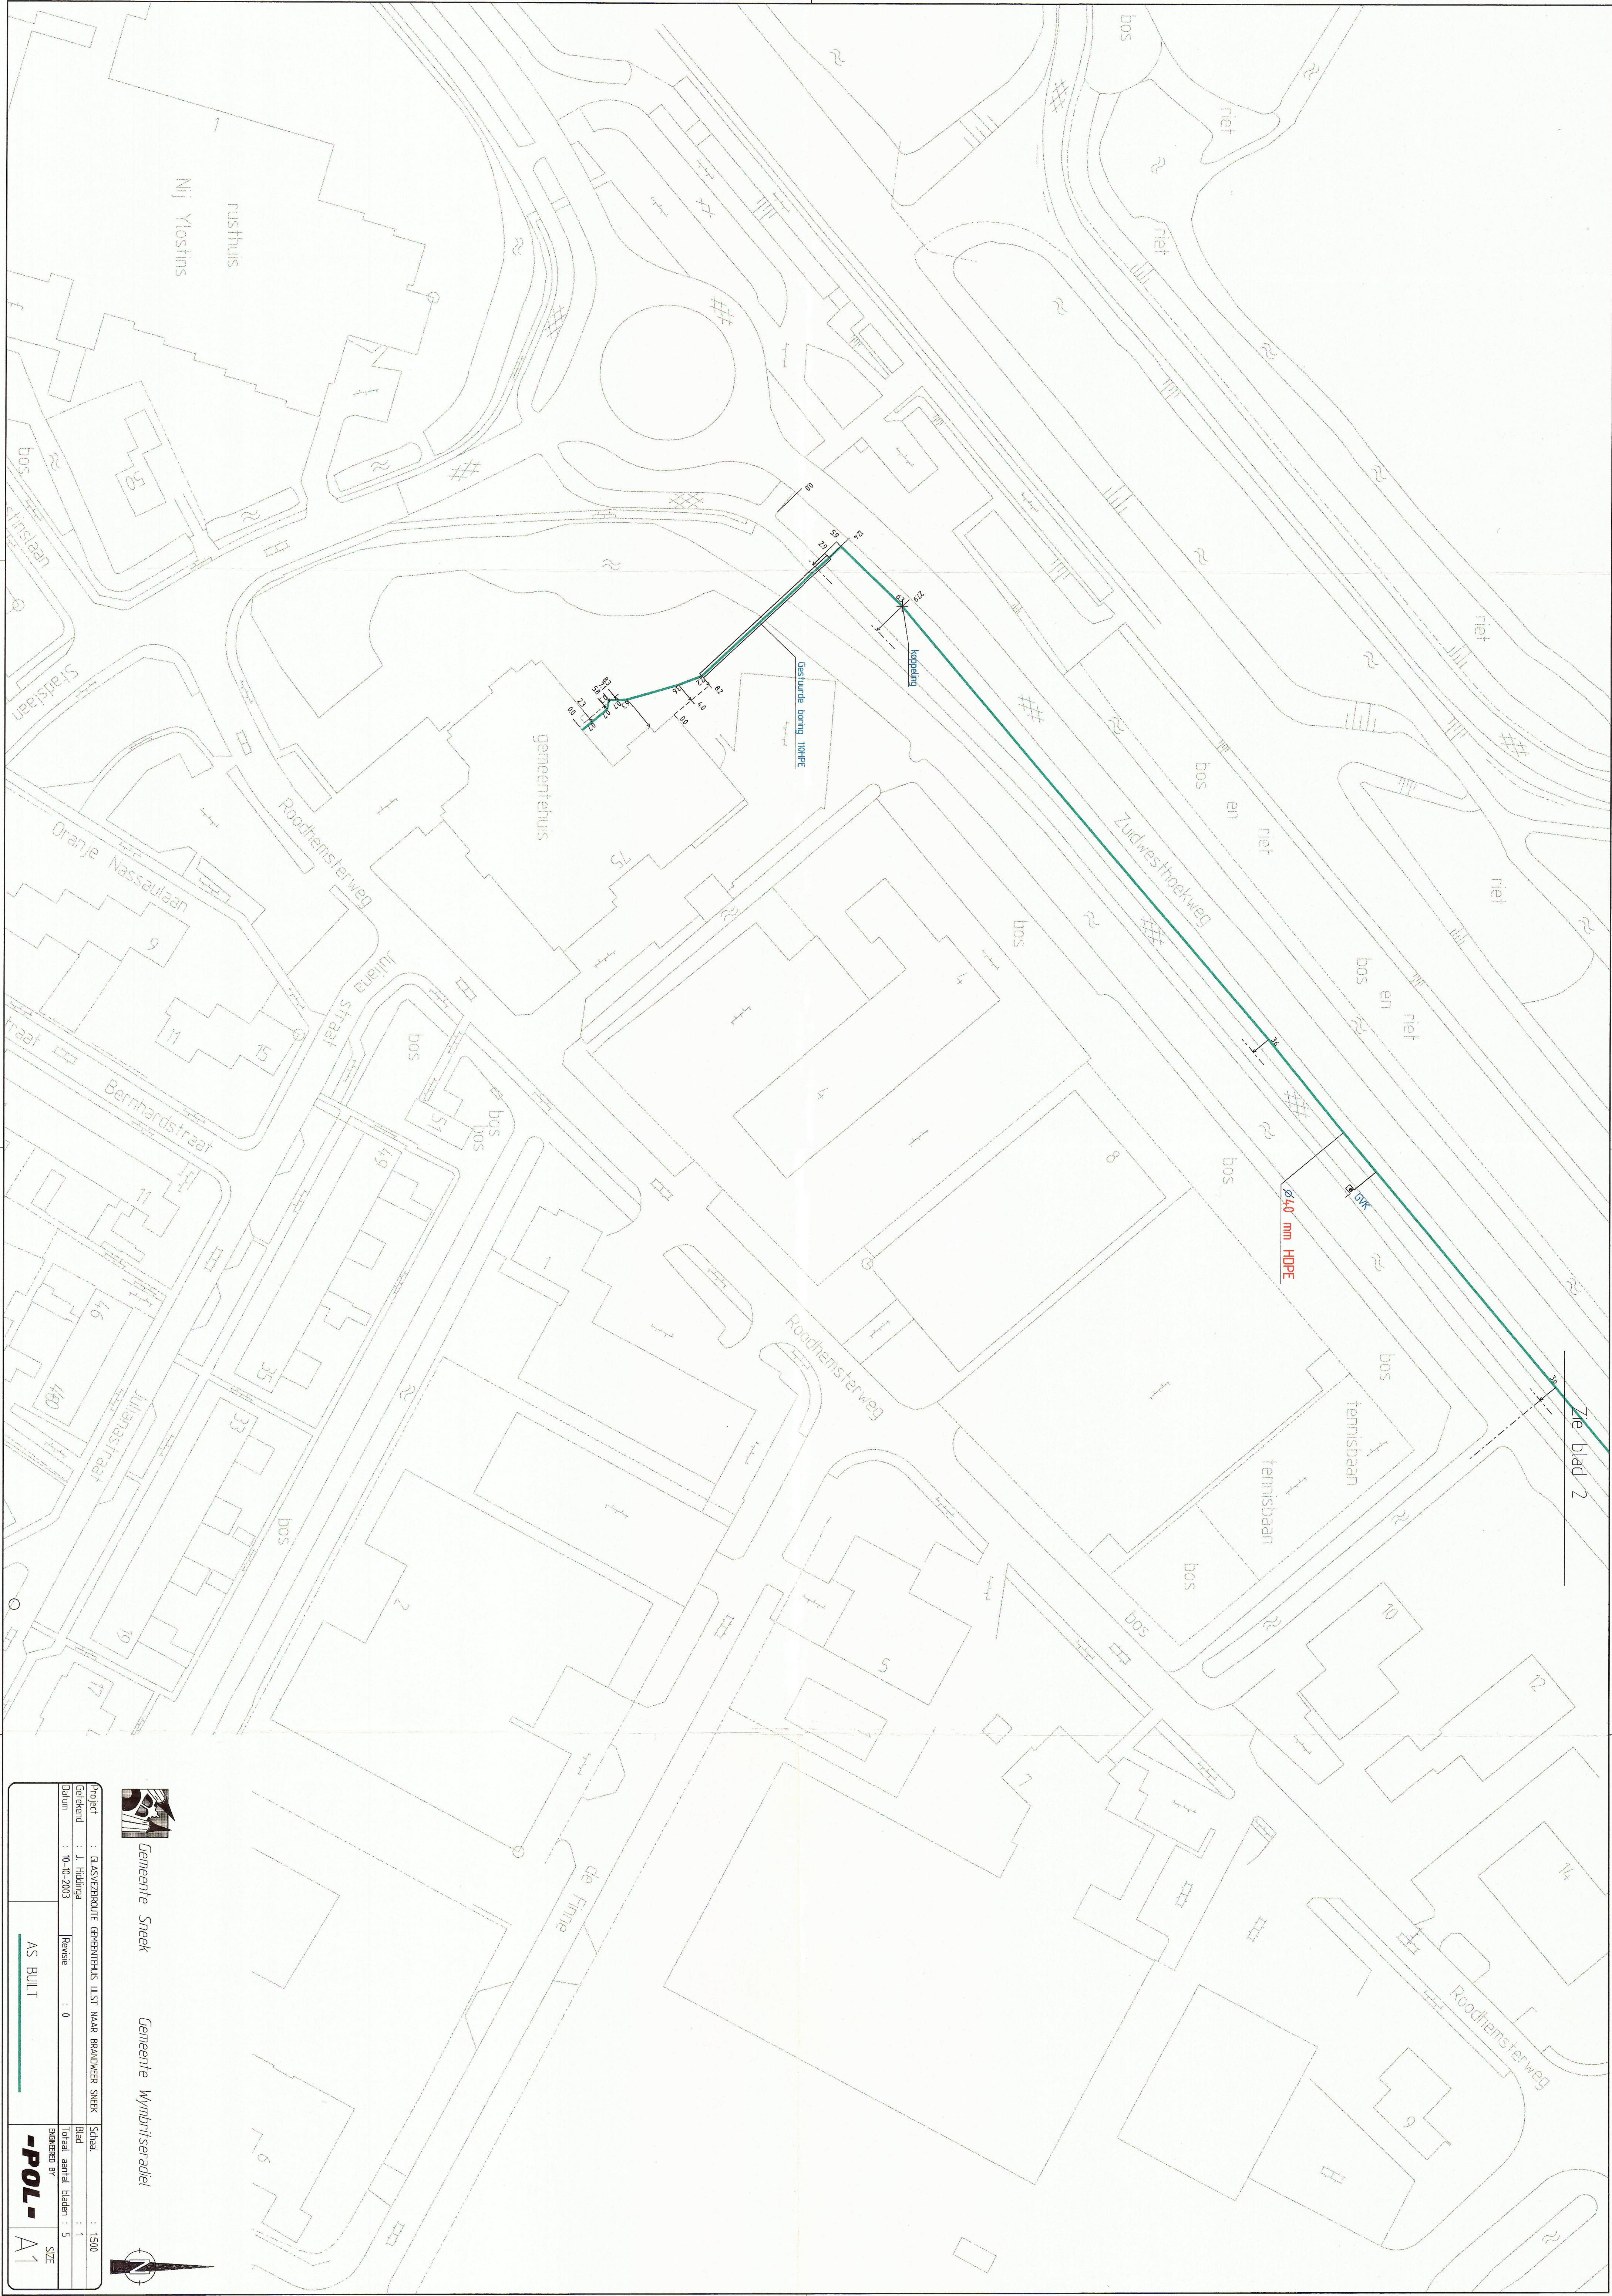

Gemeente Sneek

Gemeente Wymbriiseradiel

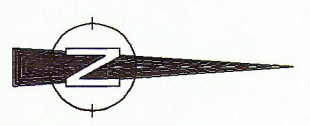

Project	: GASVEZBOUW GHEENTHUIS ILST NAAR BRANCKER SNEK			Schaal	: 1:500
Ontwerper	: J. Hiddinga	Revisie	: 1	Blad	: 1
Datum	: 06-07-2003		: 0	Totaal aantal bladen	: 5
AS BUILT					SIZE
					-POL-
					A1