
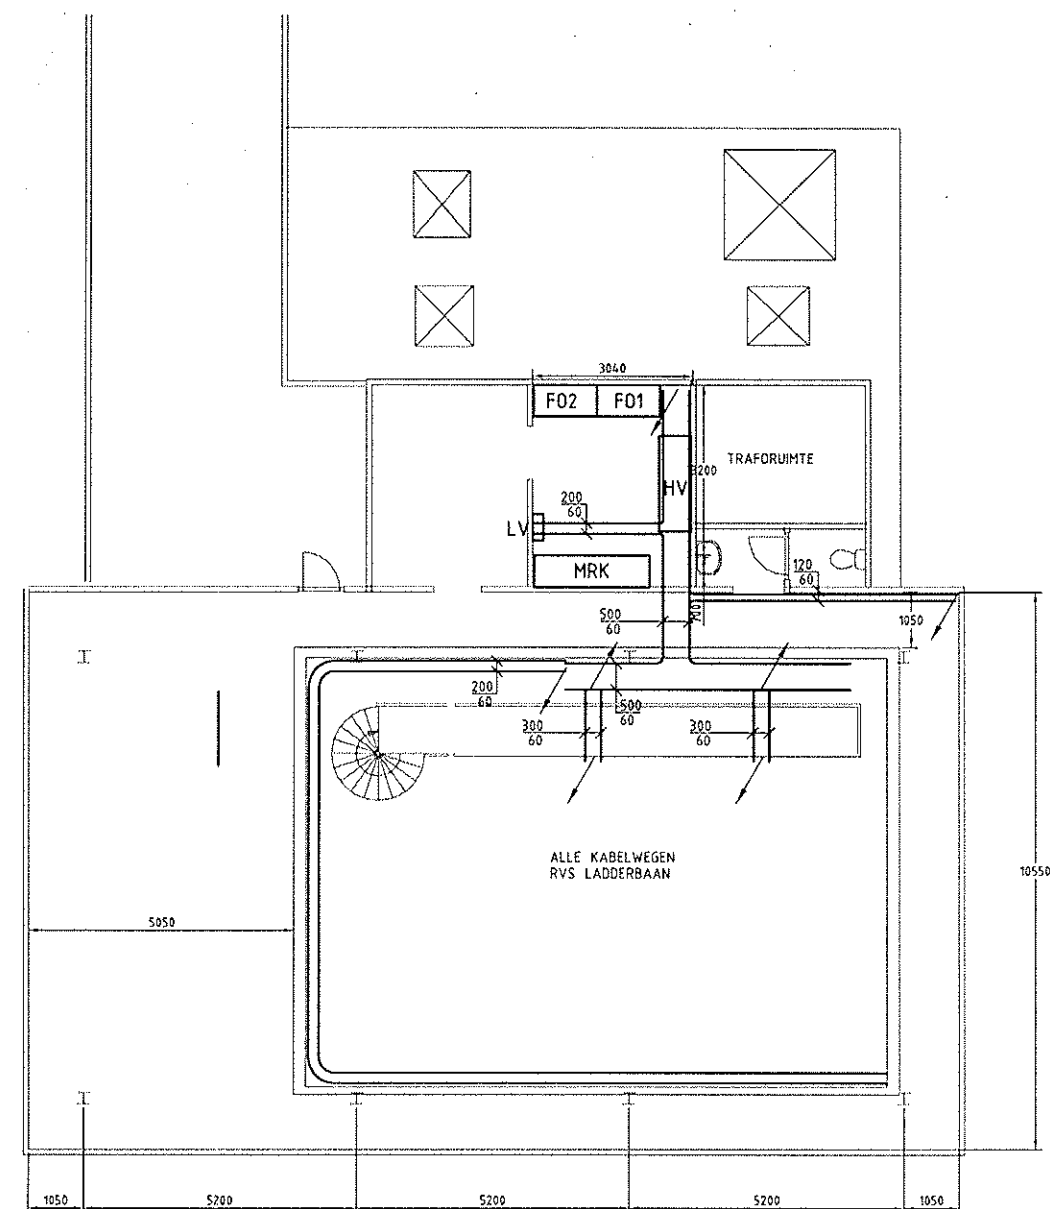


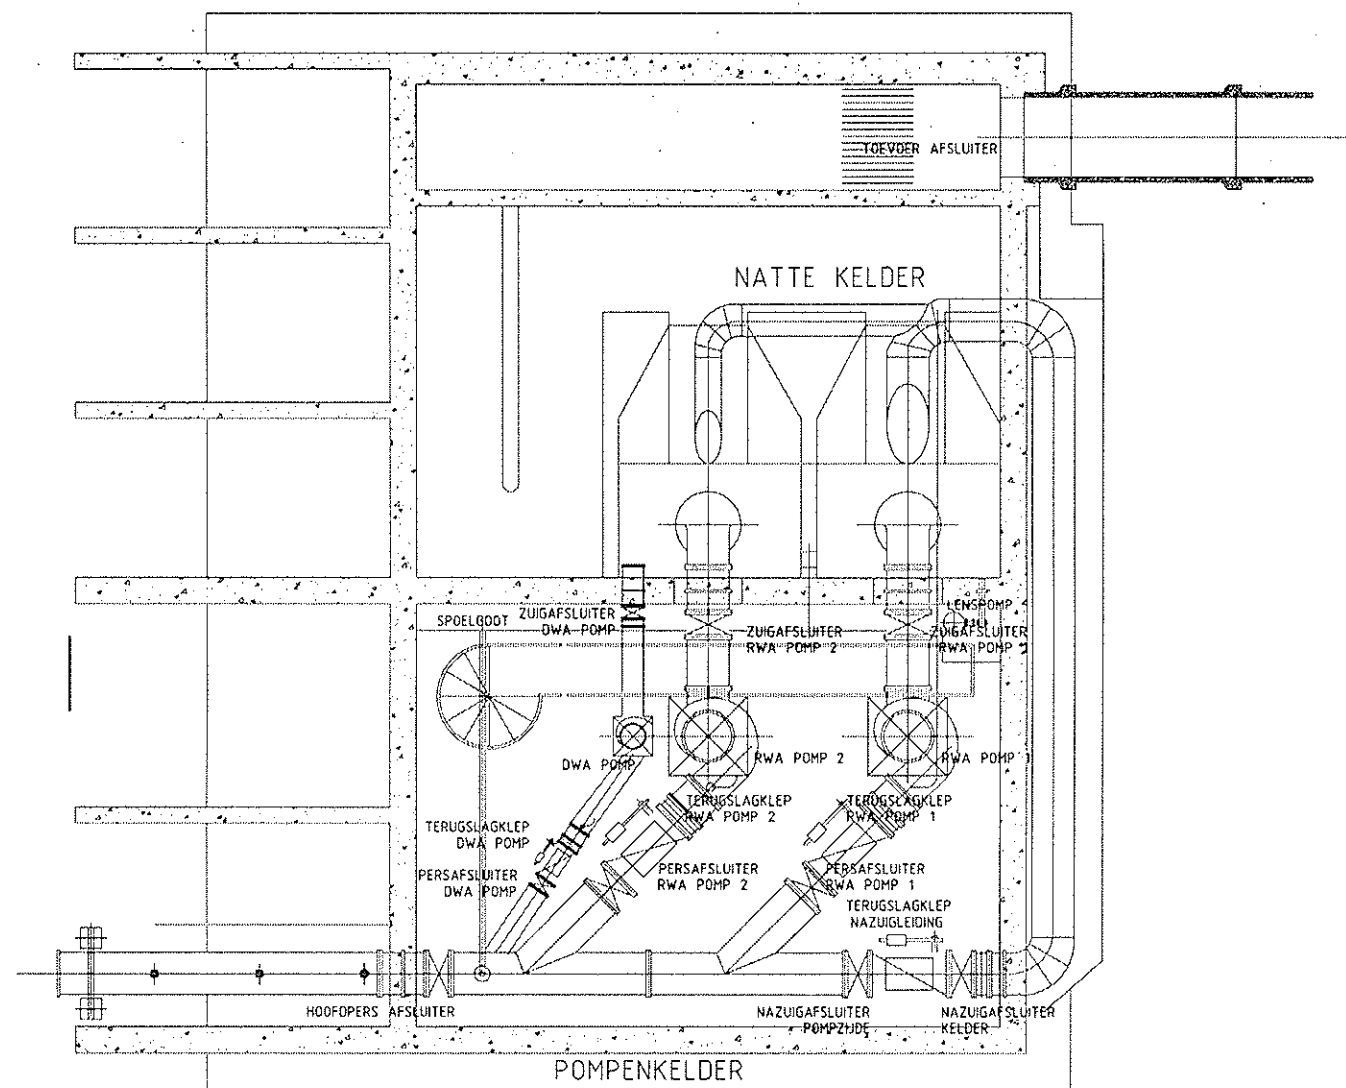

01	20-10-11	AS BUILT	REI	-
WJZ.	DATUM	OMSCHRIJVING	GETEKEND	GECONTR.
OMSCHRIJVING: ELEKTROTECHNISCHE INSTALLATIE KABELWEGEN EN MAATVOERING				
OPDRACHTGEVER: RIOOLGEMAAL HOLTENBROEK BACHLAAN TE ZWOLLE				
 beenen industriële automatisering		SCHAAL : 1:100	FASE : ONTWERP	
		GETEKEND : REI	DATUM : 03-05-11	
		PRJ. LEIDER :	GEZIEN :	
		PROJECTNUMMER : 310273	FORMAAT: A2	BLAD: 02
Auteursrecht voorbehouden volgens de wet.		Pag: \\hkl\z\zw\IND\CAD-data\310273\dwg01		