


RENVOOI

Materialisering & Symbolen

- metsewerk; patroon 0 - lagenmaat 74.4mm en 75mm (geen patroon, halfsteens verband)
- metsewerk; patroon 1 - lagenmaat 74.4mm
- metsewerk; patroon 2 - lagenmaat 75.0mm
- metsewerk; patroon 3 - lagenmaat 75.0mm
- metsewerk; patroon 4 - lagenmaat 75.0mm
- metsewerk; patroon 5 - lagenmaat 75.0mm
- metsewerk; als bioscoop - lagenmaat 61.67mm
- prefab beton- spouw- metsewerk (220-45-100)
- prefab beton
- ihwg beton
- kalkzandsteen
- voorzetwand Rc 4.5m²/W
- opstorting 250x250mm met hekwerk
- verticale dilatie in metsewerk, uitvoering conform rapport Hageman
- kolom in projectkleur per verdieping (zie kleurenstaat) tot 750mm+ vloer, daarboven in RAL 9016
- prefab beton kolom
- voetgangersroute, kleur volgens kleurenstaat
- lijngoot
- peilmaat in plattegrond t.o.v. Peil
- peilmaat in doorsnede/gevel t.o.v. Peil
- afschot
- afschot
- afschot 50mm/m
- ingestorte afvoer Vwa-Hwa, lokatie put ter indicatie. Nadere uitwerking door installateur
- invalide parkeerplaats
- motor parkeerplaats
- familie parkeerplaats
- parkeerplaats met oplaadpunt
- NP
- geen openbare parkeerplaats

Brandveiligheid

- aanduiding vluchtroute (indicatief)
- naudere uitwerking installateur
- zelfsluitend
- positie brandstanghaspelkast in afsluitbare kasten
- uitvoering volgens opgave installateur
- 60 min. WBDBO
- positie handblusser in afsluitbare kasten, type en uitvoering volgens opgave installateur
- 60 min. WBDBO zelfsluitend
- brandveerpaneel
- positie sleutelkuis t.b.v. brandweer
- nodoverlichtings-armaturen / oriëntatieverlichting etc. volgens nadere uitwerking installateur
- brandscheiding 60 minuten WBDBO
- brandscheiding 120 minuten WBDBO

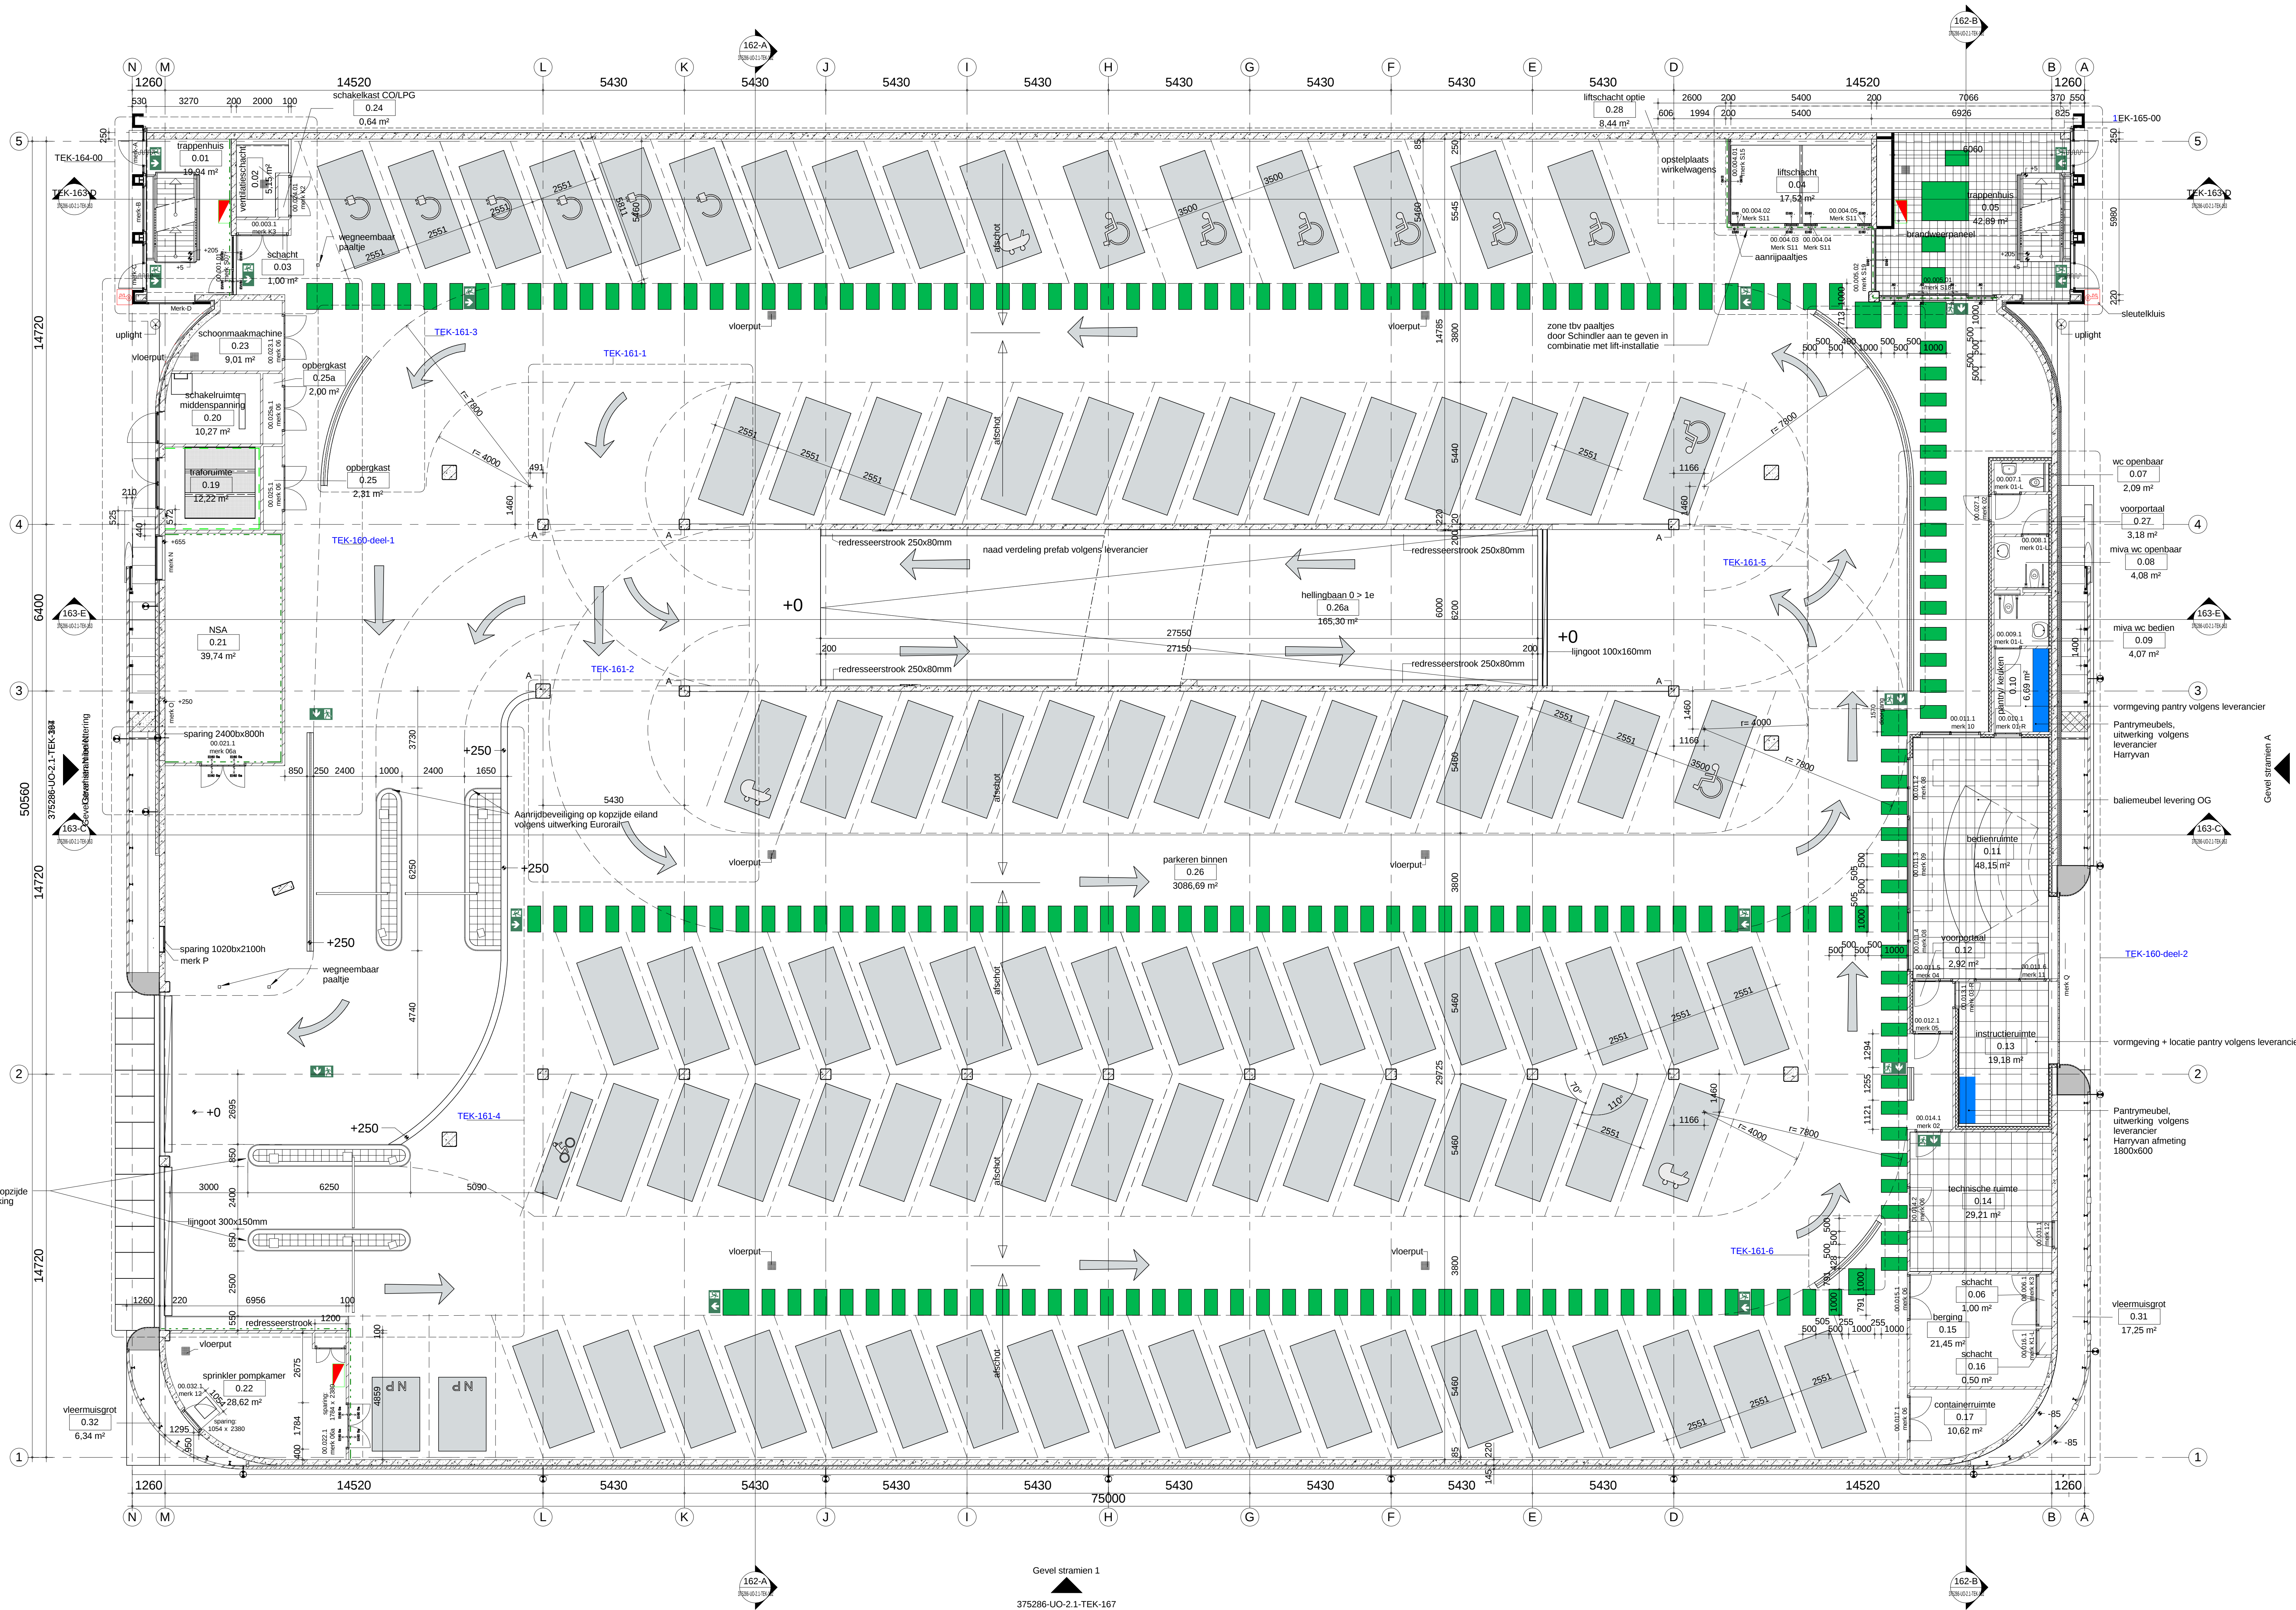

Vloerafwerkingen / pictogrammen / pijlen e.d. volgens indelingstekeningen Bolidt

Positionering blusmiddelen/melders volgens opgave/tekeningen Loodshuis

wp.	datum	omschrijving revisie	getekend	gecontroleerd
F	05-12-2016	As Built	MMa	MFe
E	05-09-2016	aanrijdbeveiligingen en indeling parkeerplekken	SSp	MFe
D	17-06-2016	aanpassing parkeeravakken, platonds, metsewerkpatronen, diverse wijzigingen zie pijl D	SSp	MFe
O	30-10-2015		DBr	MFe
project			adres	project nr
Parkeergarage Katwolderplein			Zwolle	7972
deelproject			dwgcode	

omschrijving
Plattegrond niveau 0
begane grond
Peil = 0

tekening nr
375286-uo-2.1-TEK-010

schaal
1:100

wijziging
F

status
As Built

formaat
A0

bam
BAM Advies & Engineering
Rijnburg 12
Postbus 1007
3800 CB, Bunnik
030-699933

zwolle
Generieke Zwolle
Loodsplein 2 | 8017 JZ Zwolle
www.zwolle.nl | postbus@zwolle.nl
+31 (0) 496 35 36

Revisie bestandsnaam : AE-7972-As Built-V15.rvt