


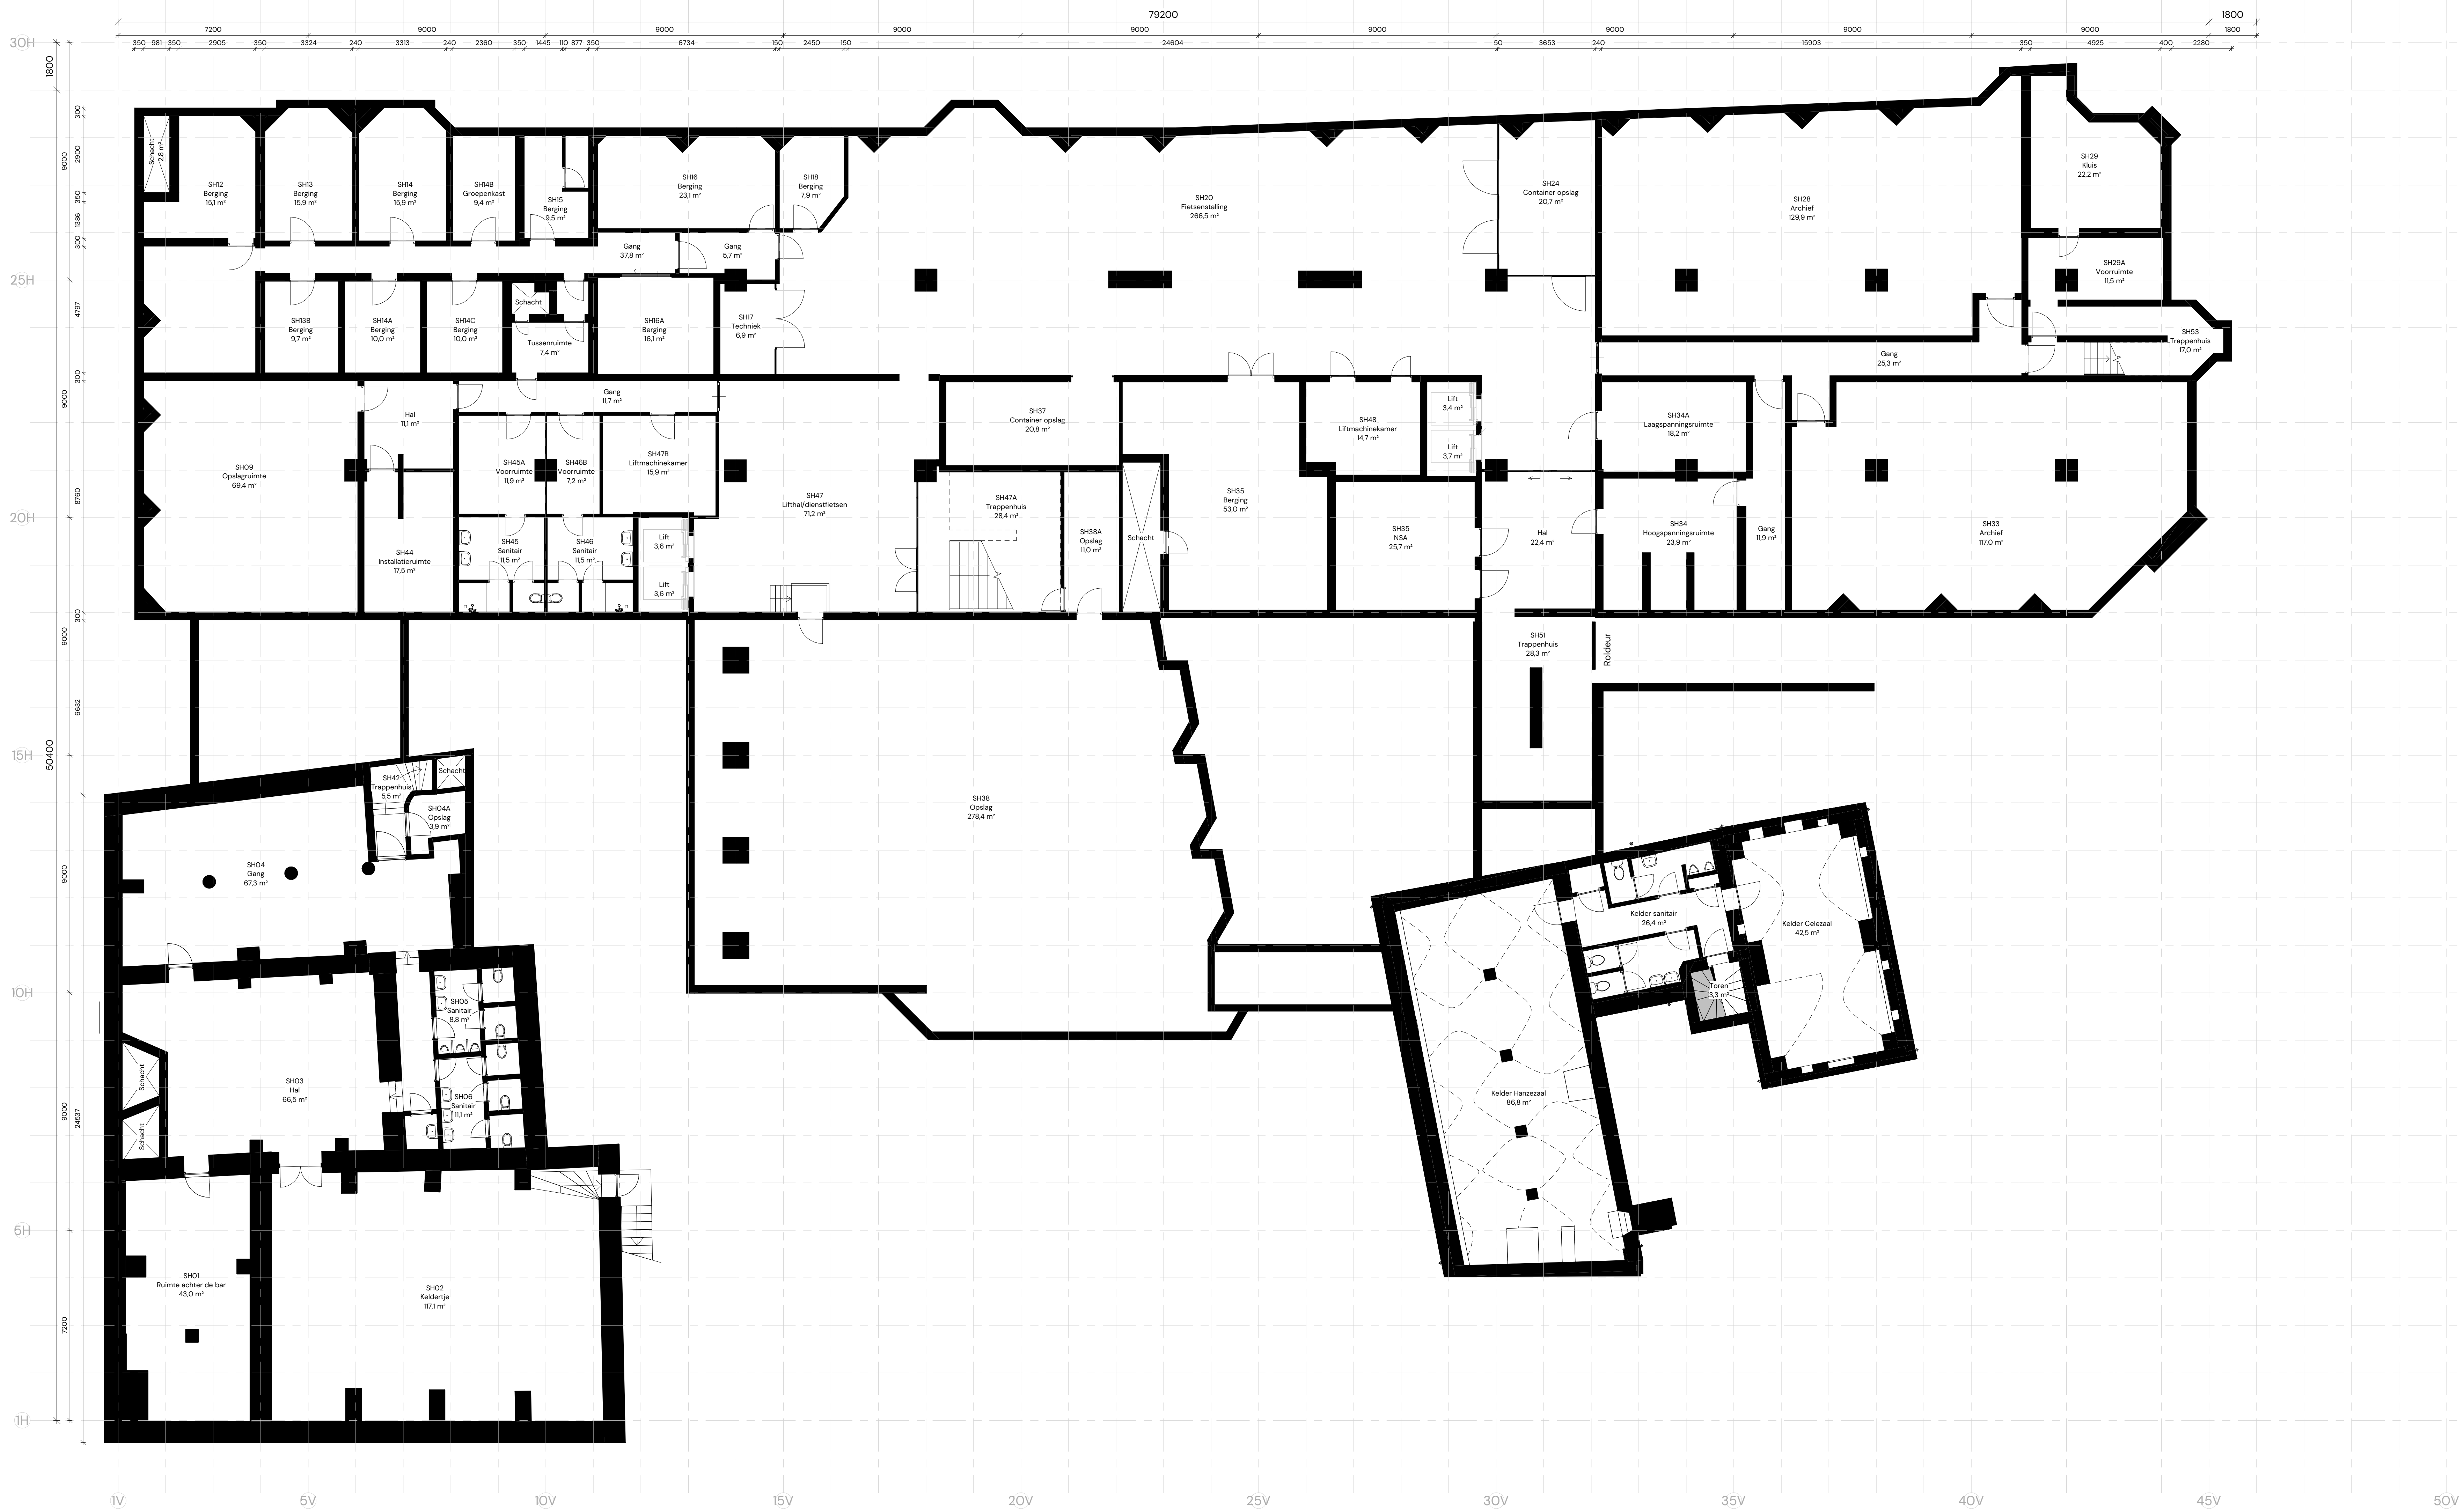

Projectomschrijving
Revisietekening stadhuis Zwolle
Zwolle
Opdrachtgever

G24016 B100-10

Fase

Onderdeel
STADHUIS KELDER

Datum
16-07-2024

Wijzigingsdatum
0 11-04-2025

Schaal
1 : 100

Formaat

Oetkend
G. van Tolmen

Gedien

de
architecten
van
team

Groningen
050 31 44 555
www.team4.nl

Amersfoort
033 456 63 71