


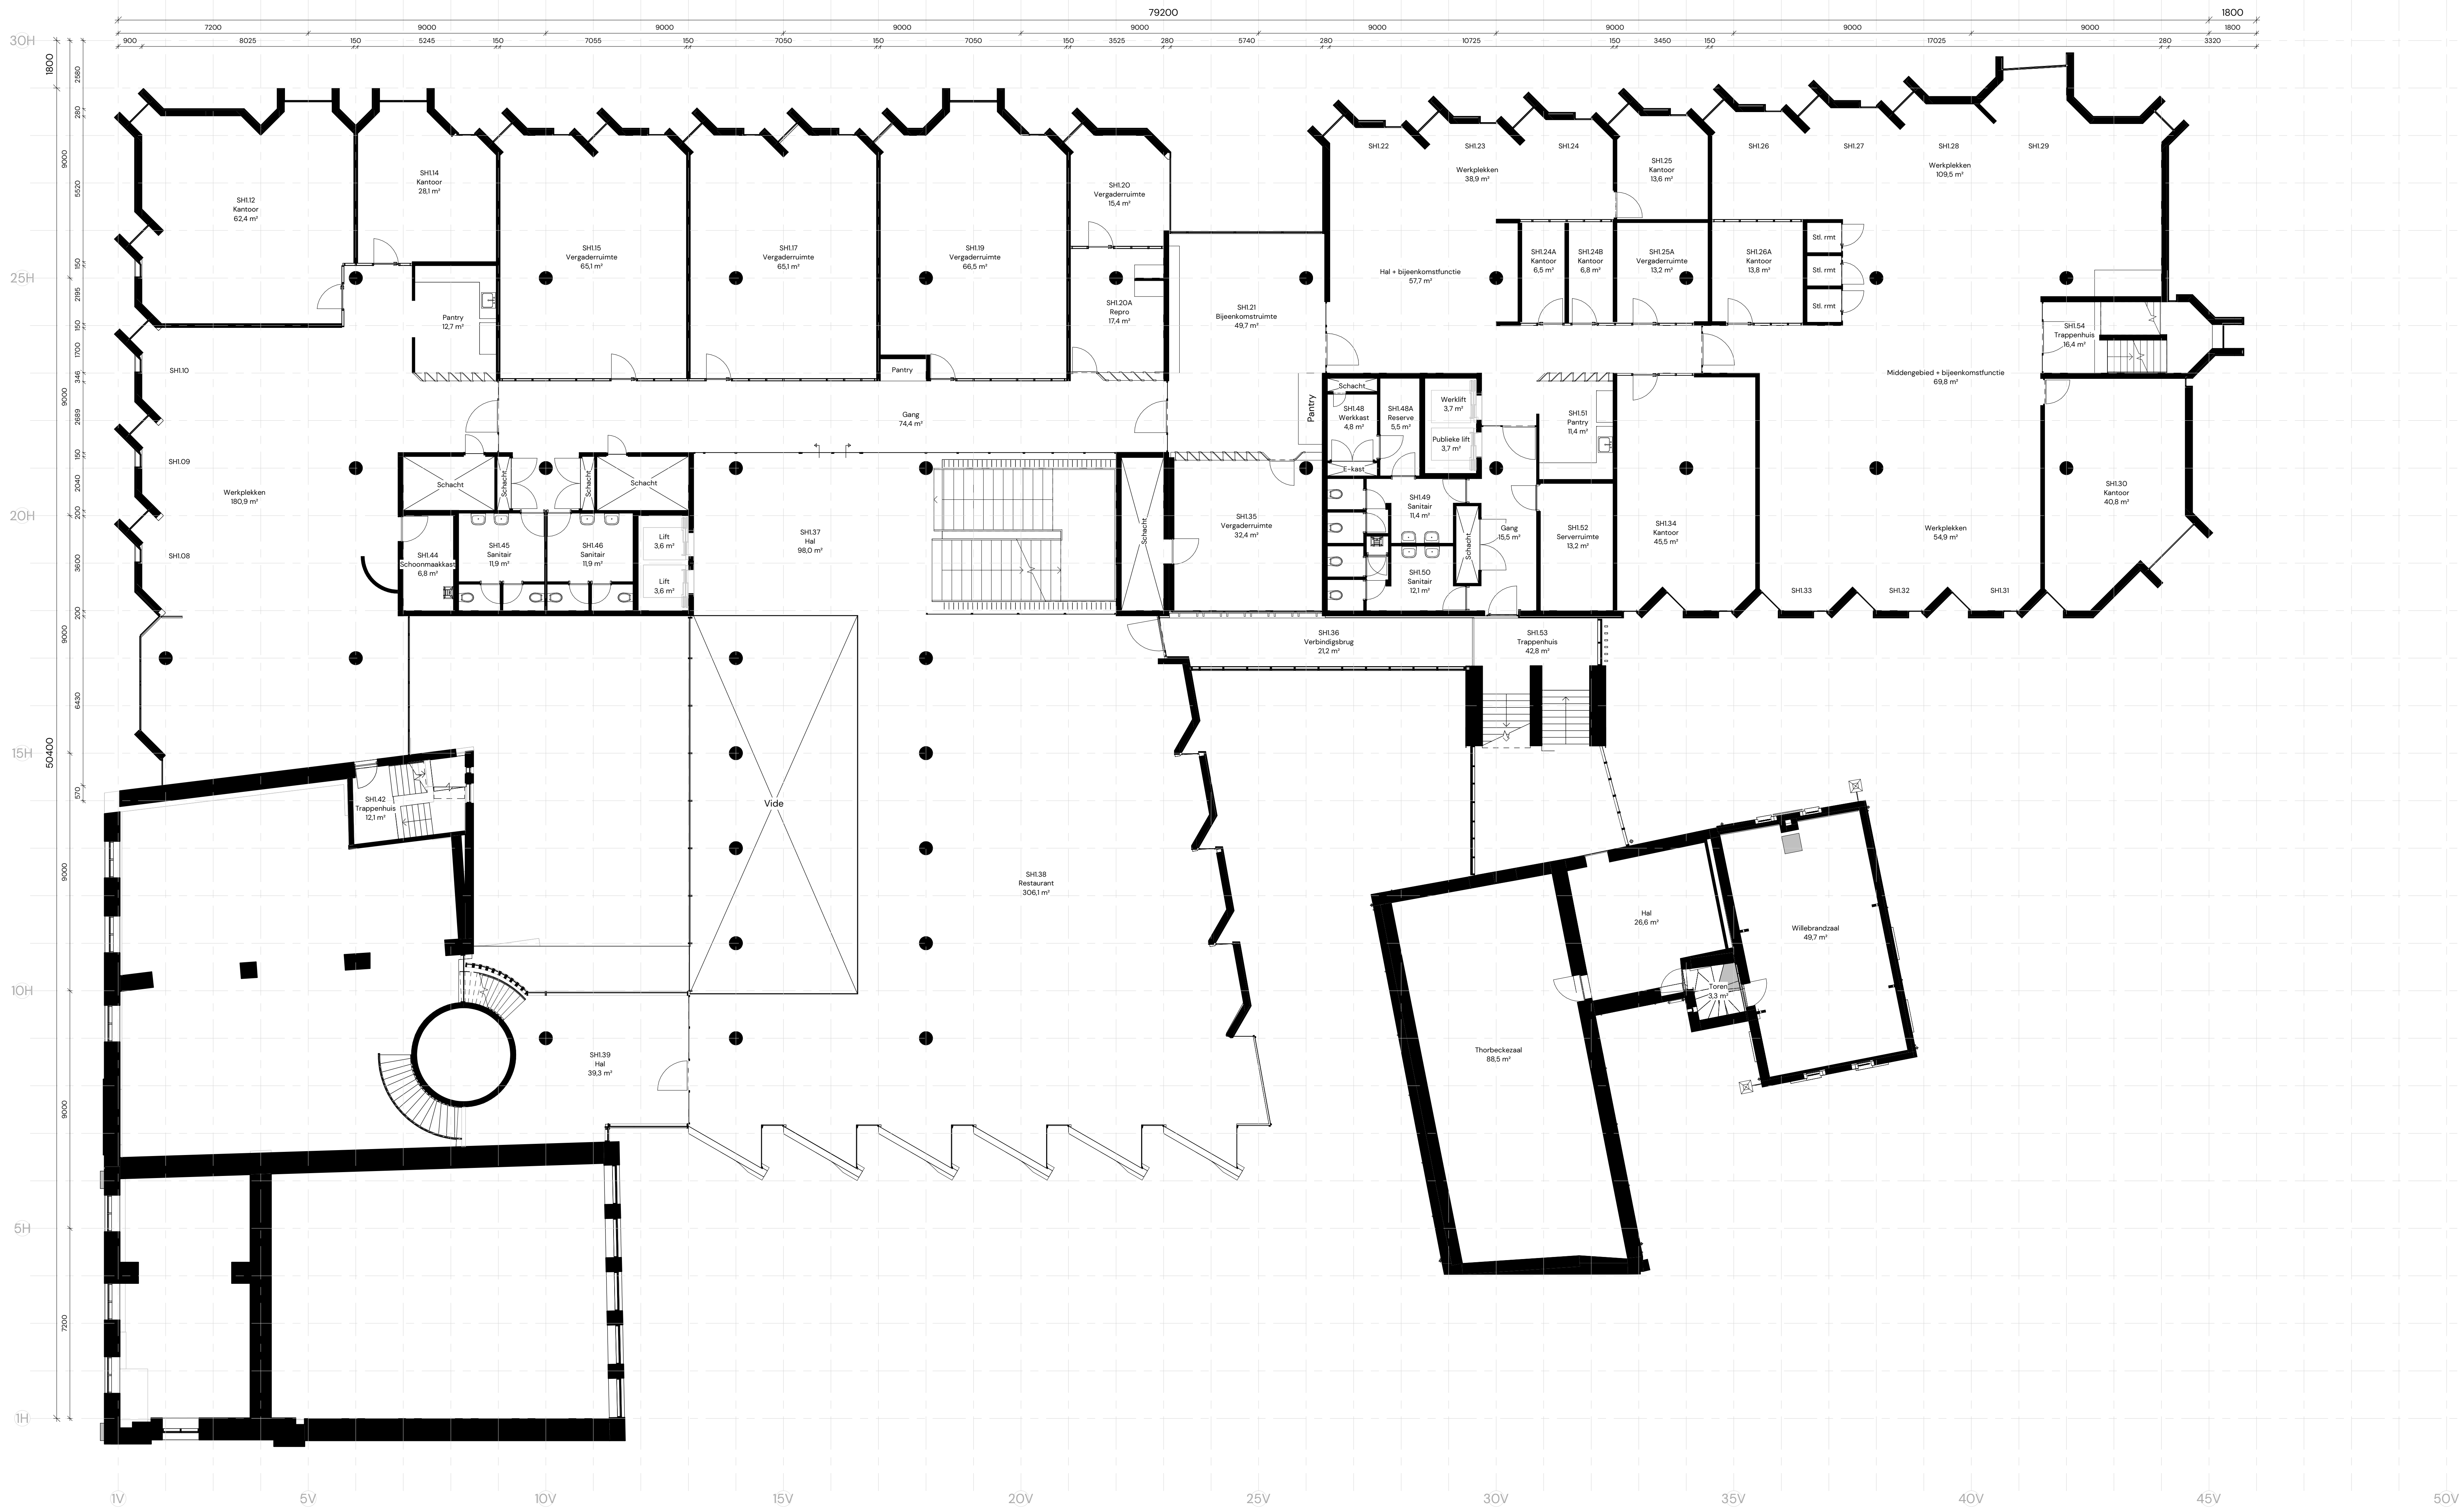

Projectomschrijving
Revisietekening stadhuis Zwolle
Zwolle
Opdrachtgever

G24016 B101C

Fase

Onderdeel
STADHUIS 1E VERDIEPING

Datum

16-07-2024

Wijzigingsdatum

0 11-04-2025

Schaal

1 : 100

Formaat

Oetkend

G. van Tolmen

Gedien

de
architecten
van
team

Groningen

050 31 44 555

www.team4.nl

Amersfoort

033 456 63 71