


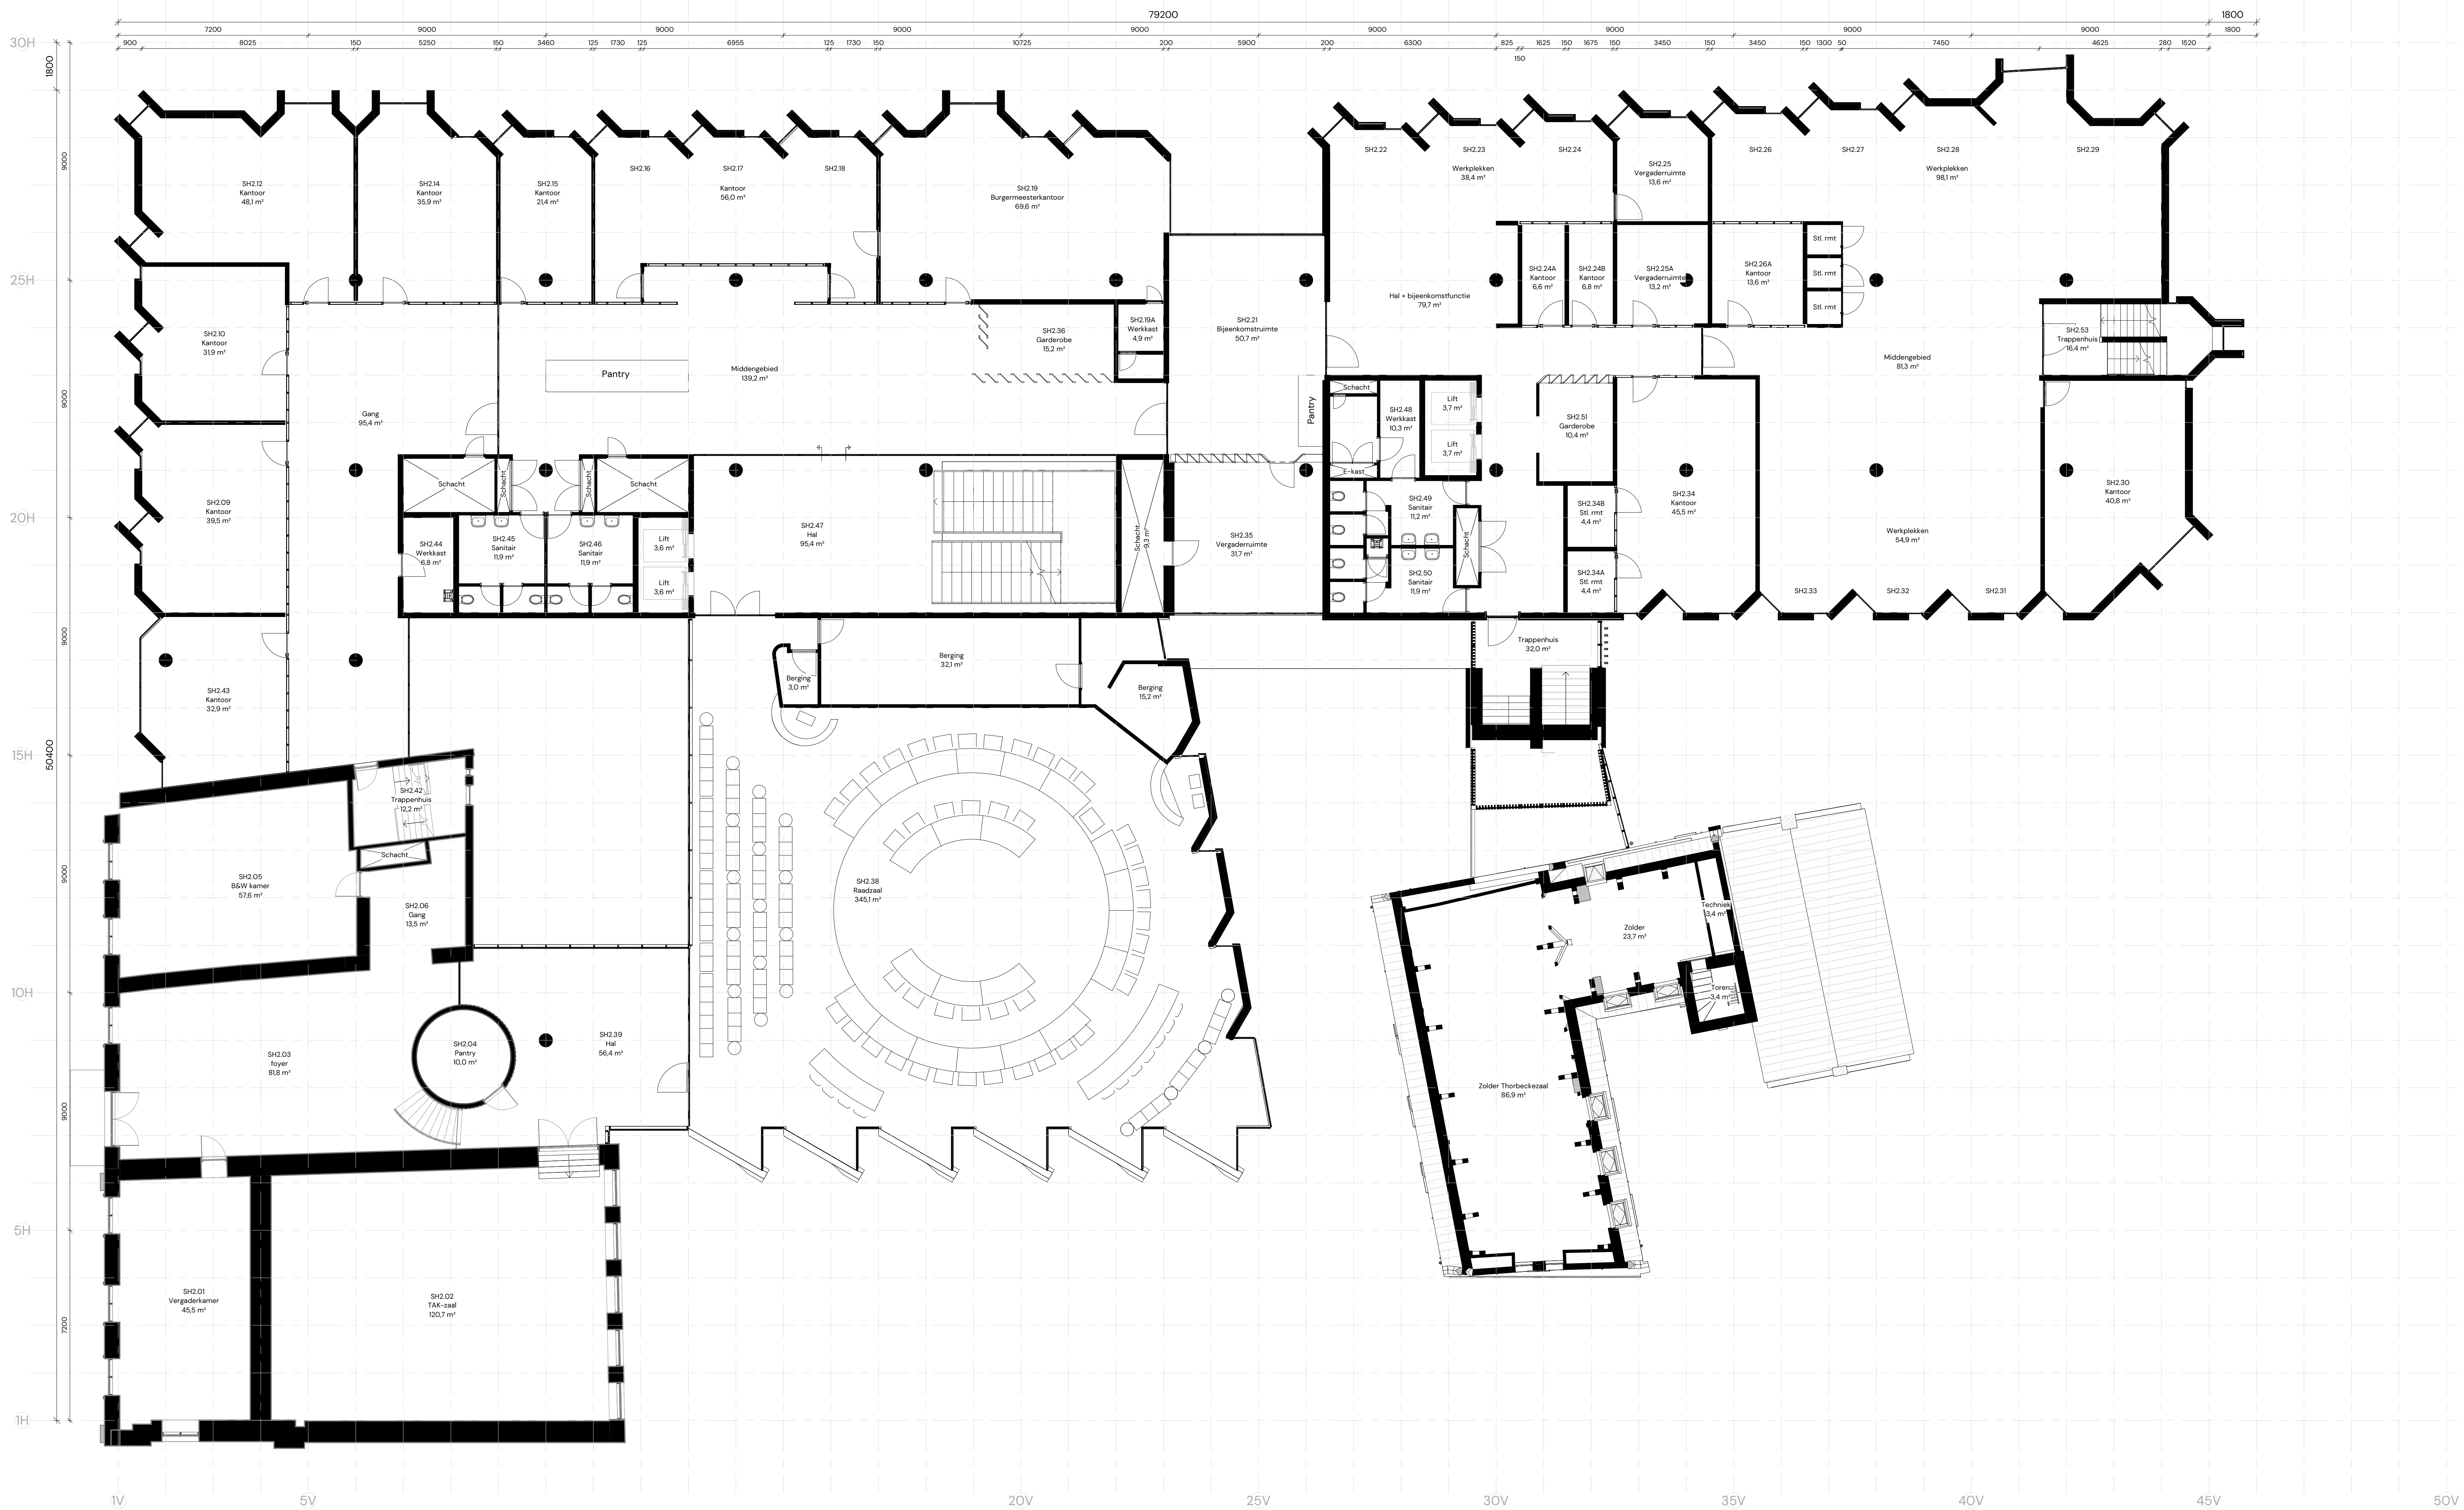

Projectomschrijving
Revisietekening stadhuis Zwolle
Zwolle
Opdrachtgever

G24016 B102C

Fase

Onderdeel
STADHUIS 2E VERDIEPING

Datum

16-07-2024

Wijzigingsdatum

0 11-04-2025

Schaal

1 : 100

Formaat

Oetekend
G. van Tolmen

Gedien

de
architecten
van
team⁴

Groningen
050 31 44 555
www.team4.nl

Amersfoort
033 456 63 71