


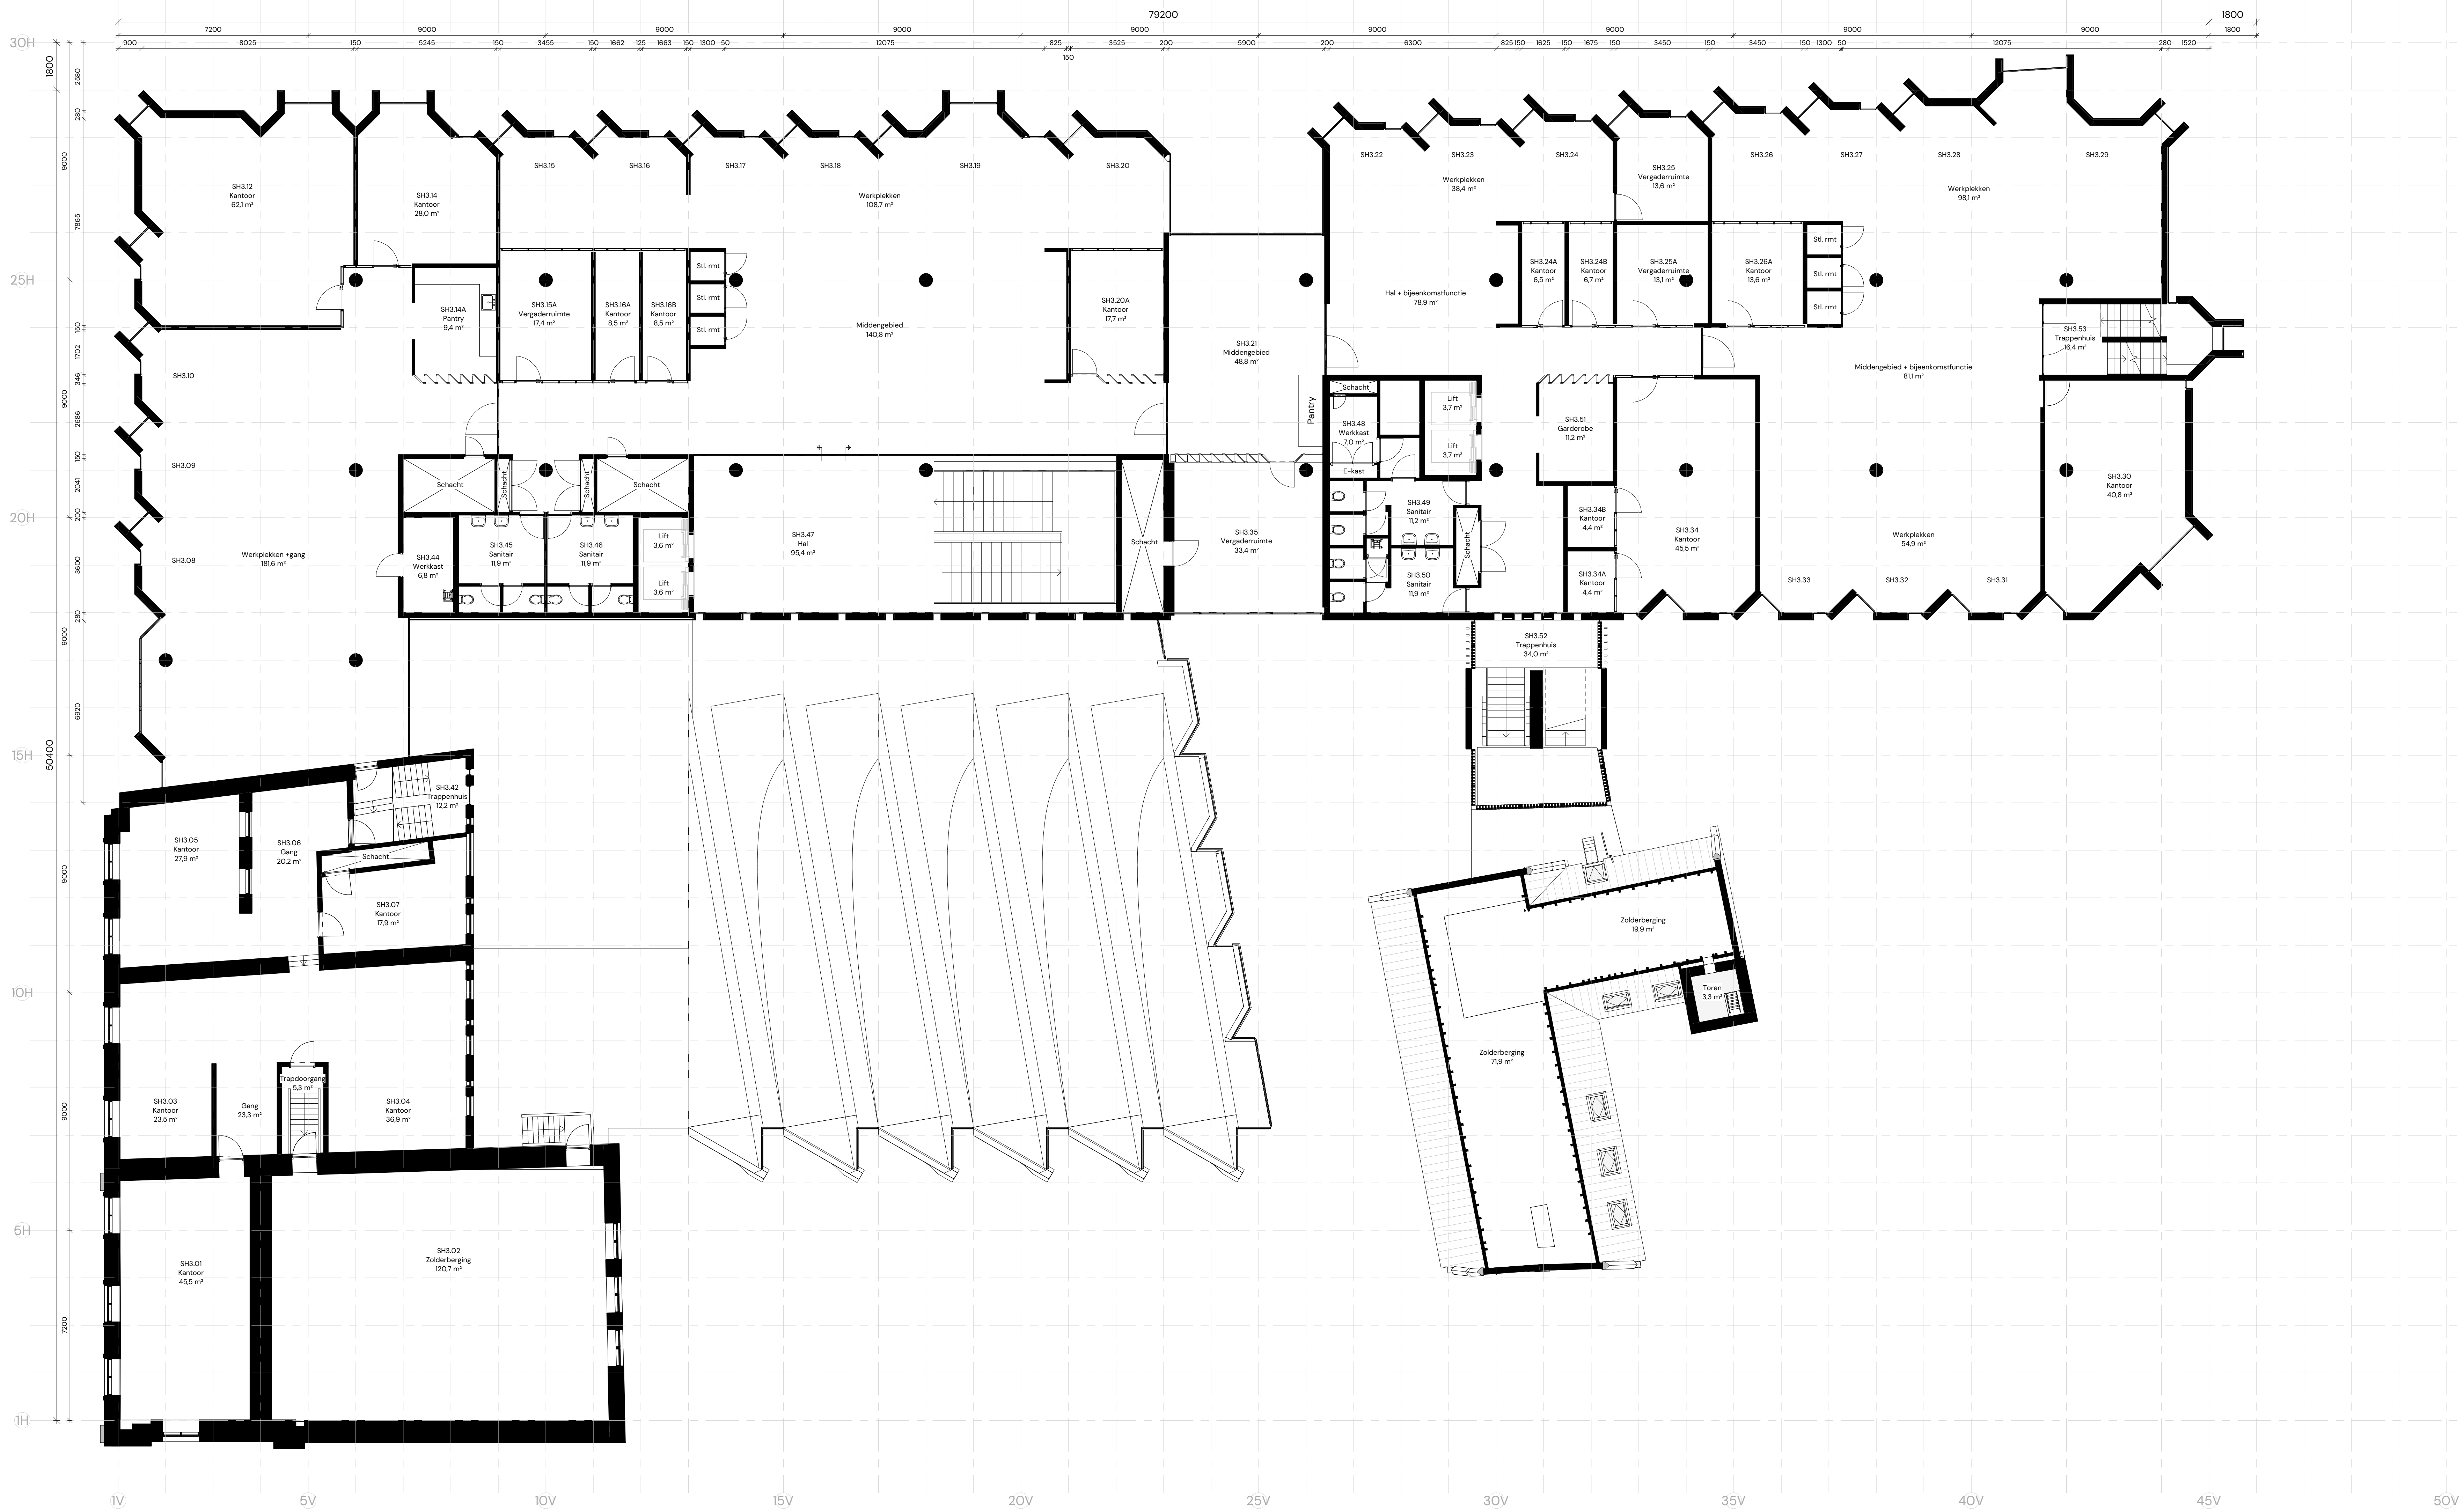

Projectomschrijving  
Revisietekening stadhuis Zwolle  
Zwolle  
Opdrachtgever

G24016 B103C

Fase

Onderdeel  
STADHUIS 3E VERDIEPING

Datum

16-07-2024

Wijzigingsdatum

0 11-04-2025

Schaal

1 : 100

Formaat

Getekend  
G. van Tolmelen

Gedien

de  
architecten  
van  
team<sup>4</sup>

Groningen

050 31 44 555

www.team4.nl

Amersfoort

033 456 63 71