


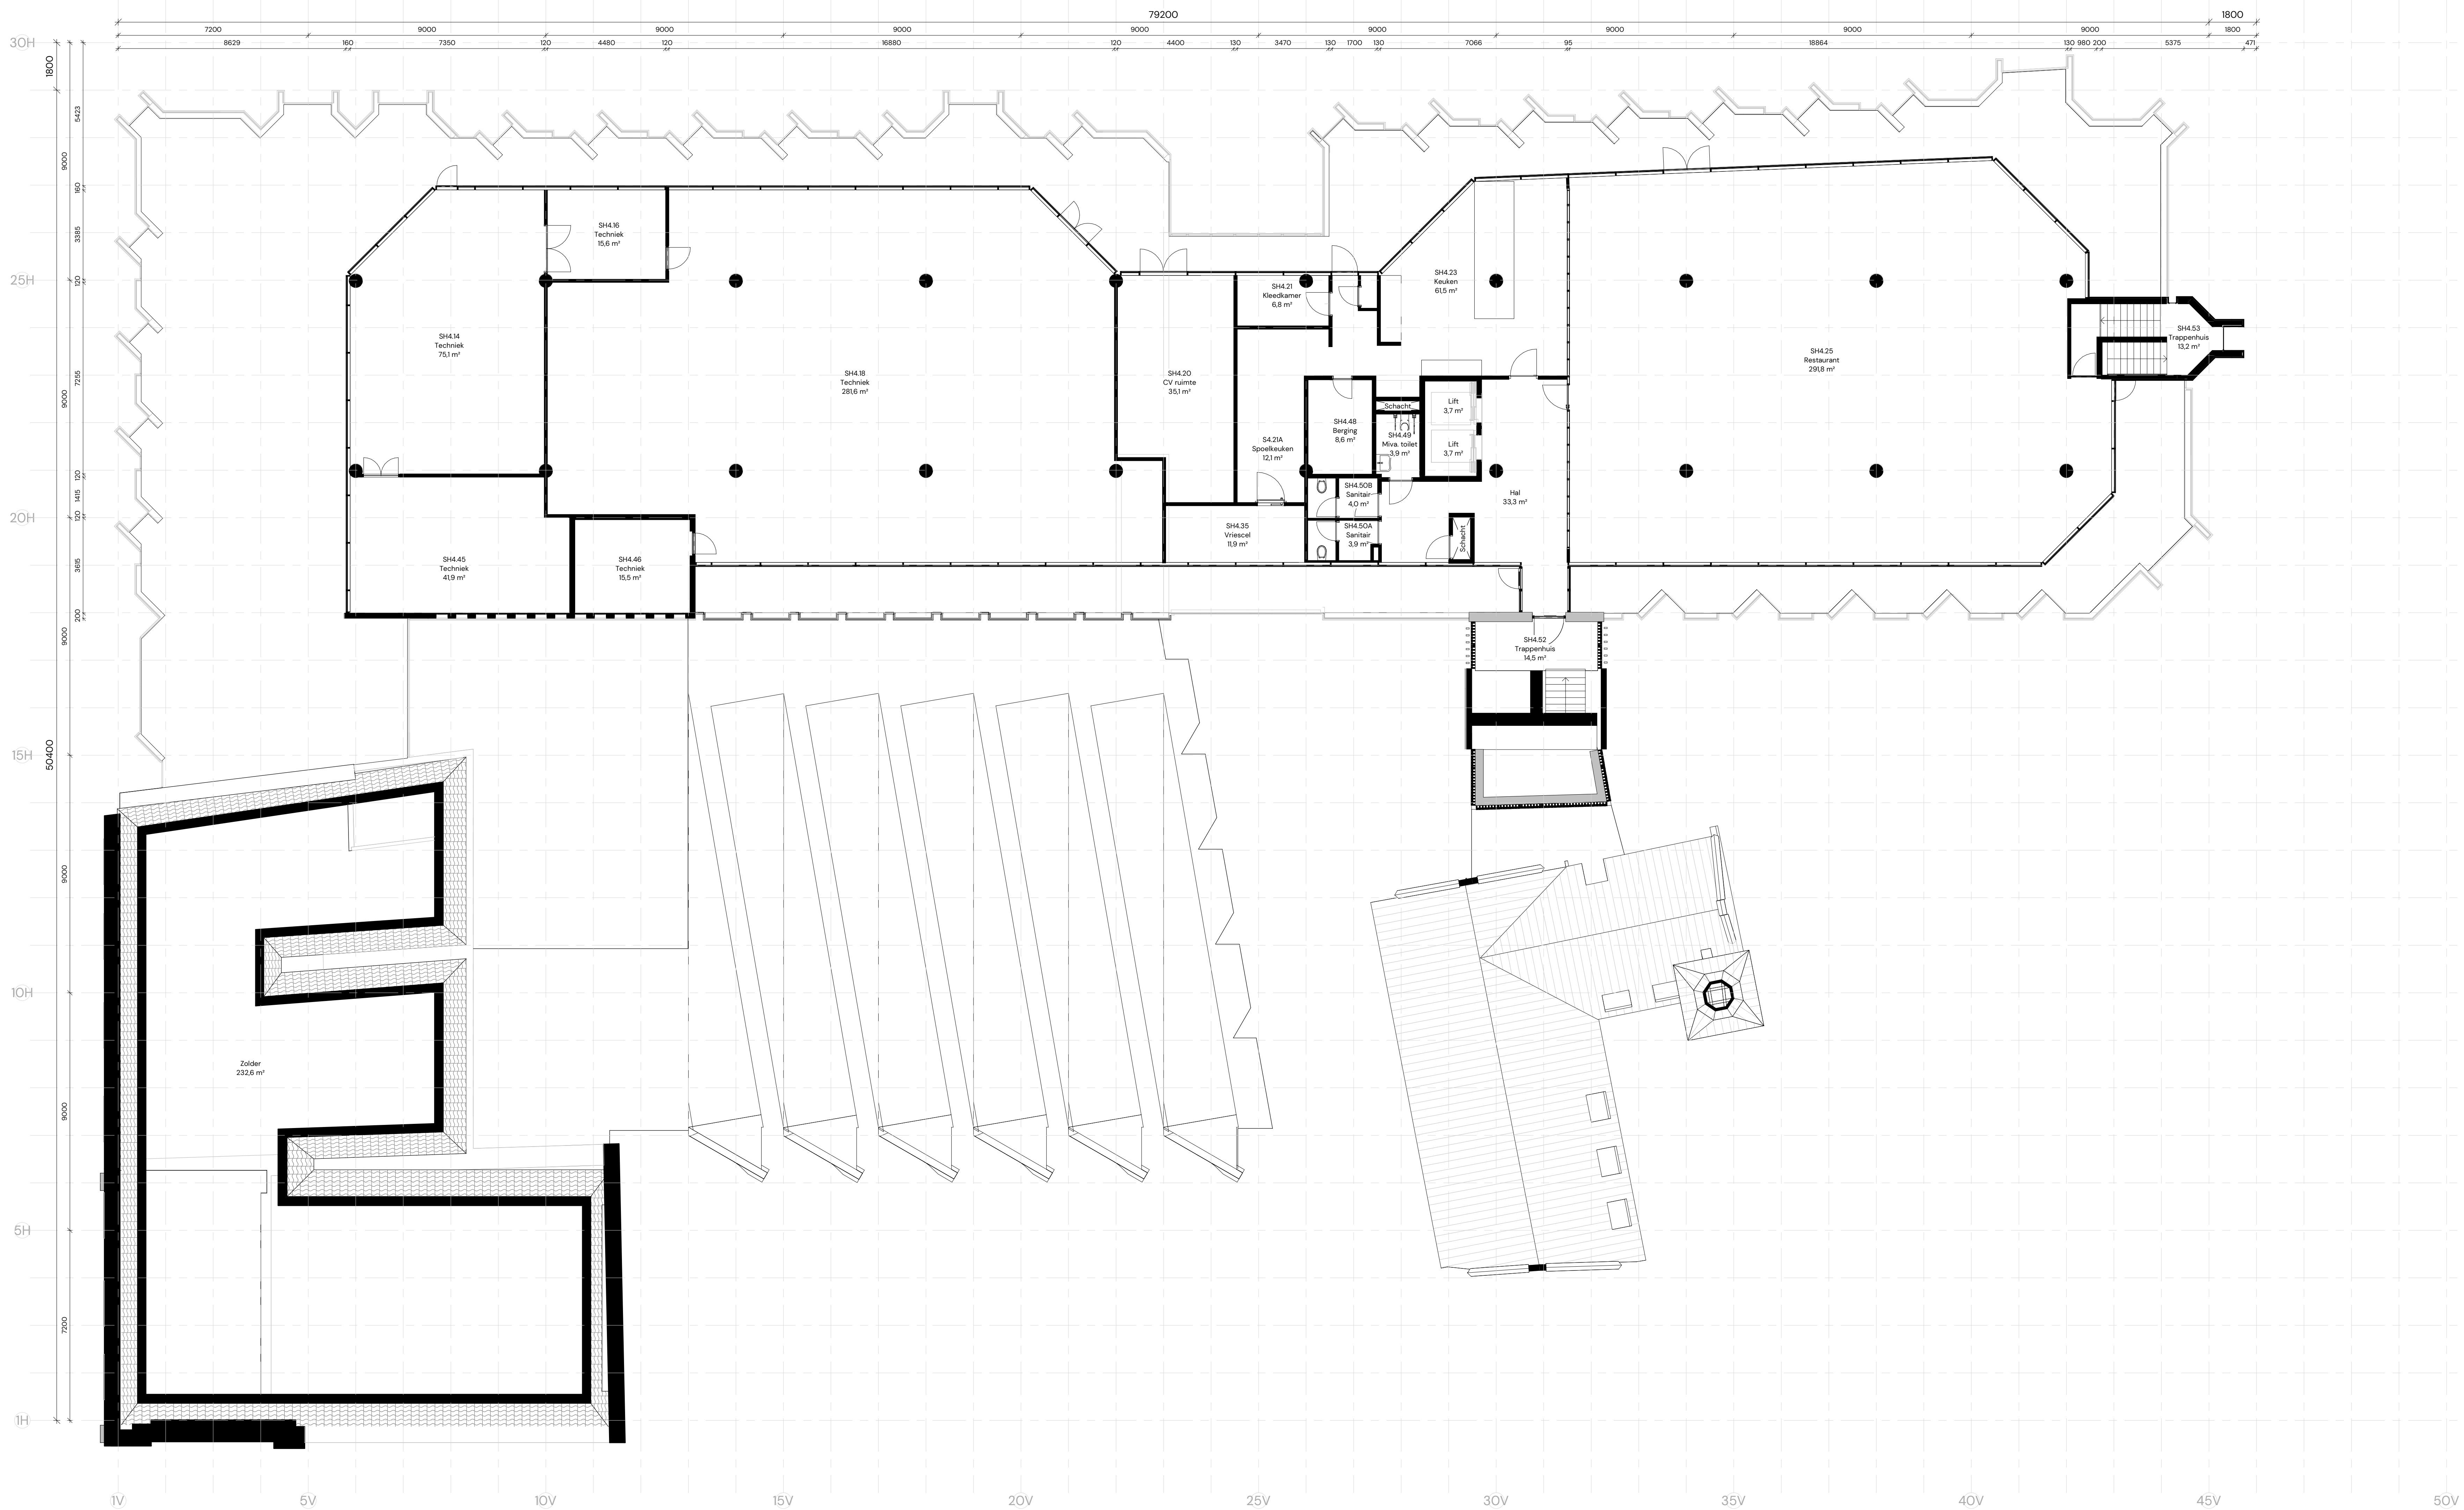

Projectomschrijving
Revisietekening stadhuis Zwolle
Zwolle
Opdrachtgever

G24016 B104B

Fase

Onderdeel
STADHUIS 4E VERDIEPING

Datum
16-07-2024

Wijzigingsdatum
B 11-04-2025

Schaal
1 : 100

Formaat

Oetkend
G. van Tolmen

Gedien