


Ruimte	Funcie	Opp.
24	Gang	43.56
24A	Technische Ruimte	.68
24B	Technische Ruimte	1.10
24C	Technische Ruimte	5.20
25	Wasruimte Heren	41.54
25A	Doucheruimte Heren	1.66
25B	Doucheruimte Heren	1.66
25C	Doucheruimte Heren	1.66
25D	Doucheruimte Heren	1.66
25E	Doucheruimte Heren	1.66
25F	Doucheruimte Heren	1.66
26	Toiletruimte Heren	13.58
26A	Toiletruimte Heren	1.08
26B	Toiletruimte Heren	1.08
26C	Toiletruimte Heren	1.08
26D	Toiletruimte Heren	1.12
27	Gang	46.35
27A	Gang	34.27
28	Legering > 4P	51.01
29	Legering > 4P	46.51
30	Legering > 4P	51.01
31	Legering > 4P	51.02
32	Legering > 4P	51.01
33	Legering > 4P	51.02
34	Legering > 4P	51.01
35	Legering > 4P	50.80
36	Legering > 4P	51.01
37	Legering > 4P	51.02
38	Toiletruimte Heren	17.40
38A	Toiletruimte Heren	1.08
38B	Toiletruimte Heren	1.08
38C	Toiletruimte Heren	1.08
38D	Toiletruimte Heren	1.12
38E	Technische Ruimte	.79
39	Gang	43.75
39A	Trappenhuis	25.41
40	Telemataruimte	11.00
41	Toiletruimte Dames	2.45
41A	Toiletruimte Dames	1.81
42	Verblijfsruimte	14.16
43	Bureauuimte	40.32
44	Bureauuimte	17.95
45	Bureauuimte	23.42
46	Bureauuimte	14.70
46A	Berging Algemeen	5.38
T29	Bureauuimte	17.85
T29A	Telemataruimte	25.63
T30	Verblijfsruimte	18.42
T30A	Pantry	6.96
T31	Technische Ruimte	29.02
T32	Computerruimte	15.13
T32A	Computerruimte	13.41
T33	Kapsalon	31.64
T34	Gang	21.76
T34A	Gang	15.97
T35	Toiletruimte Heren	1.84
T35A	Toiletruimte Heren	2.14
T36	Toiletruimte Heren	1.93
T37	Doucheruimte Heren	1.83
T38	Trappenhuis	6.46

GOEDKEURING ONTWERP PROJECTIE			
Projecteringsdeskundige 1		Projecteringsdeskundige 2	
Naam:	W. Vink	Naam:	N. Post
Datum:	17-05-2019	Datum:	17-05-2019
Handtekening:		Handtekening:	

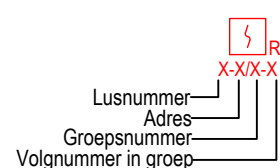

RENVООI			
Symbol	Omschrijving	Symbol	Omschrijving
	Rookmelder		Brandmeldcentrale
	Multisensormelder		Brandweppaneel
	Thermomodifereerbaremelder		Noverpaneel
	Handbrandmelder		Sprinkermeldcentrale
	Aspiratiemelder		Brandalarmhoop
	Lineaire melder		Vuchtroute aanduiding
	Vlammen melder		Noodverlichting
	Stroomloos		Doormeldtoestand
	Flitslicht		Sleutelklus
	Noverindicator		I/O - module
	EN54 AC/DC Voeding 24V		Deurtranger
	Deurontgrendeling		Kleefmagneet
	Brandweeringang		

D			
C			
A	17-05-2019	Revisie	
A	15-03-2019	Ontwerp	NP
Wb.	Datum	Omschrijving	
Project :	Pr. Margrietkazerne geb. 26		
Locatiecode :	27805_26		
Kol. D.J.Teesweg 1, 8091 AW Wezep			
Onderwerp :	Projectietekening		
Brandmeld- & Ontruimingsinstallatie			
Schaal :	1:100	Deze tekening is eigendom van Hefas Brandbeveiliging en mag zonder toestemming niet worden gereproduceerd of verspreid. Het gebruik van deze tekening is uitsluitend voor de bestemming waarvoor deze is bestemd.	
Get.:	NP	Formaat :	A0
Aanmaak datum:	15-03-2019	Tekeningen:	BMI-PRO-V1
Revisie datum:	17-05-2019	Projectnr.:	66-8091-008