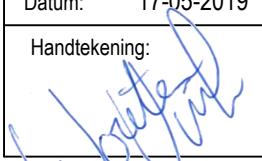
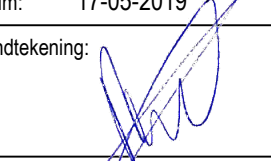


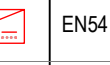

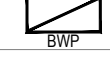
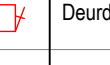


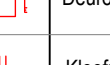


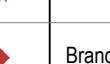

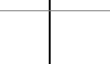




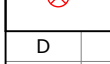
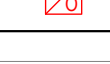
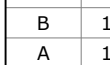



GOEDKEURING ONTWERP PROJECTIE			
Projecteringsdeskundige 1		Projecteringsdeskundige 2	
Naam:	W. Vink	Naam:	N. Post
Datum:	17-05-2019	Datum:	17-05-2019
Handtekening:		Handtekening:	

RENVOOI																																			
Symbol	Omschrijving	Symbol	Omschrijving	Symbol	Omschrijving																														
	Rookmelder		Brandmeldcentrale		ENS4 AC/DC Voeding 24V																														
	Multisensormelder		Brandweerpaneel		Deurtranger																														
	Thermofluorescentiemelder		Noverpaneel		Deurontgrendeling																														
	Handbrandmelder		Sprinkermeldcentrale		Kiefmagneet																														
	Aspiratiemelder		Brandalarmhoop		Brandweeringang																														
	Lineaire melder		Vuchtroute aanduiding																																
	Vlammen melder		Noodverlichting																																
	Stuwahoop		Doormeldeenhed																																
	Flitskopi		Sleutelkuis																																
	Noverindicatir		VO - module																																
<table><tr><td>B</td><td colspan="5"></td></tr><tr><td>C</td><td colspan="5"></td></tr><tr><td>B</td><td>17-05-2019</td><td>Revisie</td><td colspan="3"></td></tr><tr><td>A</td><td>15-04-2019</td><td>Projectie zolder toegevoegd</td><td colspan="3"></td></tr><tr><td>0</td><td>15-03-2019</td><td>Ontwerp</td><td colspan="3"></td></tr></table>						B						C						B	17-05-2019	Revisie				A	15-04-2019	Projectie zolder toegevoegd				0	15-03-2019	Ontwerp			
B																																			
C																																			
B	17-05-2019	Revisie																																	
A	15-04-2019	Projectie zolder toegevoegd																																	
0	15-03-2019	Ontwerp																																	
Wbt: datum: Omschrijving			Schaal: : 1:100																																
Project: Pr. Margrietkazerne geb. 26			Deze tekening is eigendom van Hefas																																
Locatiecode 27805_26			Bouwlaag: +3																																
Kol. D.J.Teesweg 1, 8091 AW Wezep			Branddetectie en mag zonder hulp																																
Projectietekening			Bouwdeel: 27805_26																																
Brandmeld- & Ontruimingsinstallatie			Status: Revisie																																
			Gek.: NP																																
			Formaat: A0																																
			Aanmaak datum: 15-03-2019																																
			Tekeningen: BMI-PRO-V3																																
			Revisie datum: 17-05-2019																																
			Projectnr.: 66-8091-008																																

