




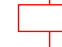














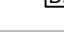






Ruimte	Functie	Opp.
01	Gang	119.95
01A	Berging Algemeen	2.81
01B	Berging Algemeen	5.18
02	Technische Ruimte	38.75
03	Technische Ruimte	21.24
04	Berging Algemeen	44.45
05	Berging Sportartikelen	43.99
06	Berging Algemeen	44.50
07	Fitnessruimte	43.97
08	Berging Wapens	44.46
09	Wapenschoonmaakruimte	21.24
09A	Berging Wapens	22.10
010	Berging Algemeen	22.34
011	Berging Algemeen	12.10
012	Technische Ruimte	43.95
013	Berging Algemeen	44.42


GOEDKEURING ONTWERP PROJECTIE			
Projecteringsdeskundige 1		Projecteringsdeskundige 2	
Naam:	W. Vink	Naam:	N. Post
Datum:	17-05-2019	Datum:	17-05-2019
Handtekening:		Handtekening:	

RENVOOI					
Symbol	Omschrijving	Symbol	Omschrijving	Symbol	Omschrijving
	Rookmelder		Brandmeldcentrale		EN54 ACIDC Voeding 24V
	Multisensormelder		Brandwepanree		Deurtranger
	Thermofluorescentiemelder		Noverpanee		Deurontgrendeling
	Handbrandmelder		Sprinkermeldcentrale		Kleefmagneet
	Aspiratiemelder		Brandalarmhoop		Brandweeringang
	Lineaire melder		Vluchtroute aanduiding		
	Vlammen melder		Noodverlichting		
	Stuwahoop		Doormeldtoestand		
	Flitskopi		Sleutelkopi		
	Noverindicat		VO - module		
B C A 17-05-2019 15-03-2019 WVB Datum Omschrijving					
Revisie Ontwerp WV NP					
Project : Pr. Margrietkazerne geb. 26 Locatiecode 27805_26 Kol. D.J.Teesweg 1, 8091 AW Wezep Onderwerp : Projectietekening Brandmeld- & Ontruimingsinstallatie					
Schaal : 1:100 Bouwlaag : -1 Bouwdetail : 27805_26 Status:			Deze tekening is eigendom van Hefas Brandbeveiliging en mag zonder toestemming niet worden gereproduceerd of verspreid. Het gebruik van deze tekening is uitsluitend voor het project bedoeld.		
REVISIE					
Gek.: NP Aanmaak datum: 15-03-2019 Revisie datum: 17-05-2019			Formaat : A0 Tekeningen : BMI-PRO-K1 Projectnr.: 66-8091-008		

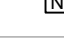Hefas

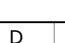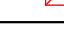Brandbeveiliging

Safety first!

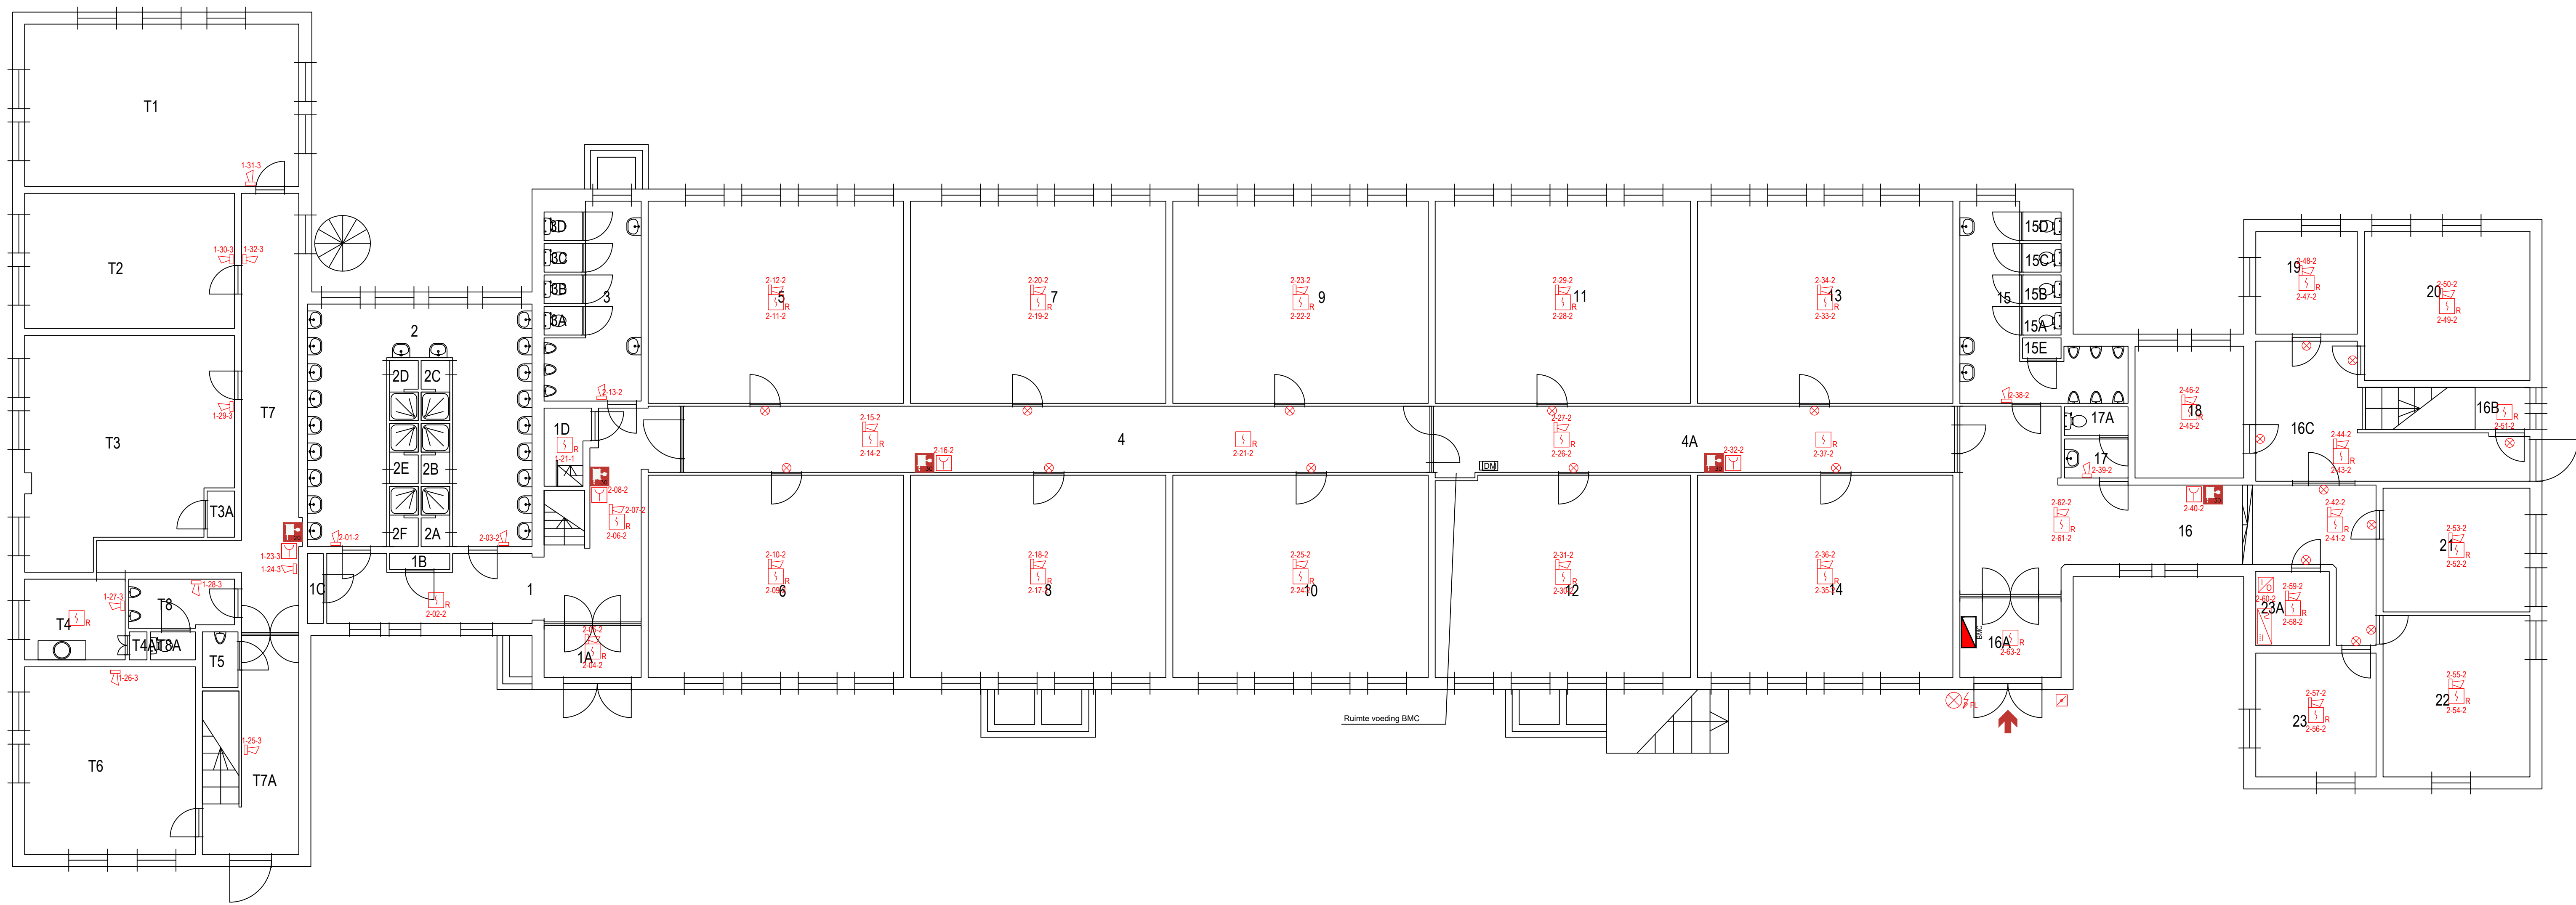


Ruimte	Functie	Opp.
1	Gang	32.39
1A	Hal	4.98
1B	Technische Ruimte	94
1D	Trappenhuis	3.28
1C	Technische Ruimte	1.10
2	Wasruimte Heren	41.54
2B	Doucheruimte Heren	1.66
2A	Doucheruimte Heren	1.66
2C	Doucheruimte Heren	1.66
2F	Doucheruimte Heren	1.66
2E	Doucheruimte Heren	1.66
2D	Doucheruimte Heren	1.66
3	Toiletruimte Heren	13.58
3A	Toiletruimte Heren	1.08
3C	Toiletruimte Heren	1.08
3B	Toiletruimte Heren	1.08
3D	Toiletruimte Heren	1.08
4	Gang	48.78
4A	Gang	34.27
5	Legering > 4P	51.01
6	Legering > 4P	51.02
7	Legering > 4P	51.00
8	Legering > 4P	51.02
9	Legering > 4P	51.01
10	Legering > 4P	51.02
11	Legering > 4P	51.01
12	Legering > 4P	50.80
13	Legering > 4P	51.01
14	Legering > 4P	51.02
15	Toiletruimte Heren	17.40
15A	Toiletruimte Heren	1.08
15B	Toiletruimte Heren	1.08
15C	Toiletruimte Heren	1.08
15D	Toiletruimte Heren	1.08
15E	Technische Ruimte	79
16	Gang	46.73
16A	Hal	7.95
16B	Kast Schoonmaakdienst	6.82
16C	Gang	22.36
17	Toiletruimte Dames	2.45
17A	Toiletruimte Dames	1.81
18	Bureau ruimte	14.16
19	Bureau ruimte	10.29
20	Bureau ruimte	24.36
21	Bureau ruimte	17.95
22	Bureau ruimte	23.42
23	Bureau ruimte	14.70
23A	Technische Ruimte	5.38
T1	Vergader ruimte	43.94
T2	Bureau ruimte	28.03
T3	Bureau ruimte	42.56
T3A	Berging Algemeen	1.25
T4	Pantry	8.01
T4A	Kast	49
T5	Toiletruimte	1.96
T6	Bureau ruimte	31.65
T7	Gang	29.50
T7A	Gang	18.41
T8	Toiletruimte Heren	5.00
T8A	Toiletruimte Heren	1.24


GOEDKEURING ONTWERP PROJECTIE			
Projecteringsdeskundige 1		Projecteringsdeskundige 2	
Naam:	W. Visk	Naam:	N. Post
Datum:	17-05-2019	Datum:	17-05-2019
Handtekening:		Handtekening:	

RENVOOI			
Symbol	Omschrijving	Symbol	Omschrijving
	Rookmelder		Brandmeldcentrale
	Multisensormelder		Brandweerpaneel
	Thermofluorescentiemelder		Noverpaneel
	Handbrandmelder		Sprinkelmeldcentrale
	Aspiratiemelder		Brandalarmhoop
	Lineaire melder		Vluchtroute aanduiding
	Vlammen melder		Noodverlichting
	Sluikhoop		Doormeldtoestel
	Flitskopi		Sleutelkopi
	Noverindicat		VO - module


D	
---	--	--	
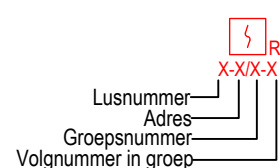



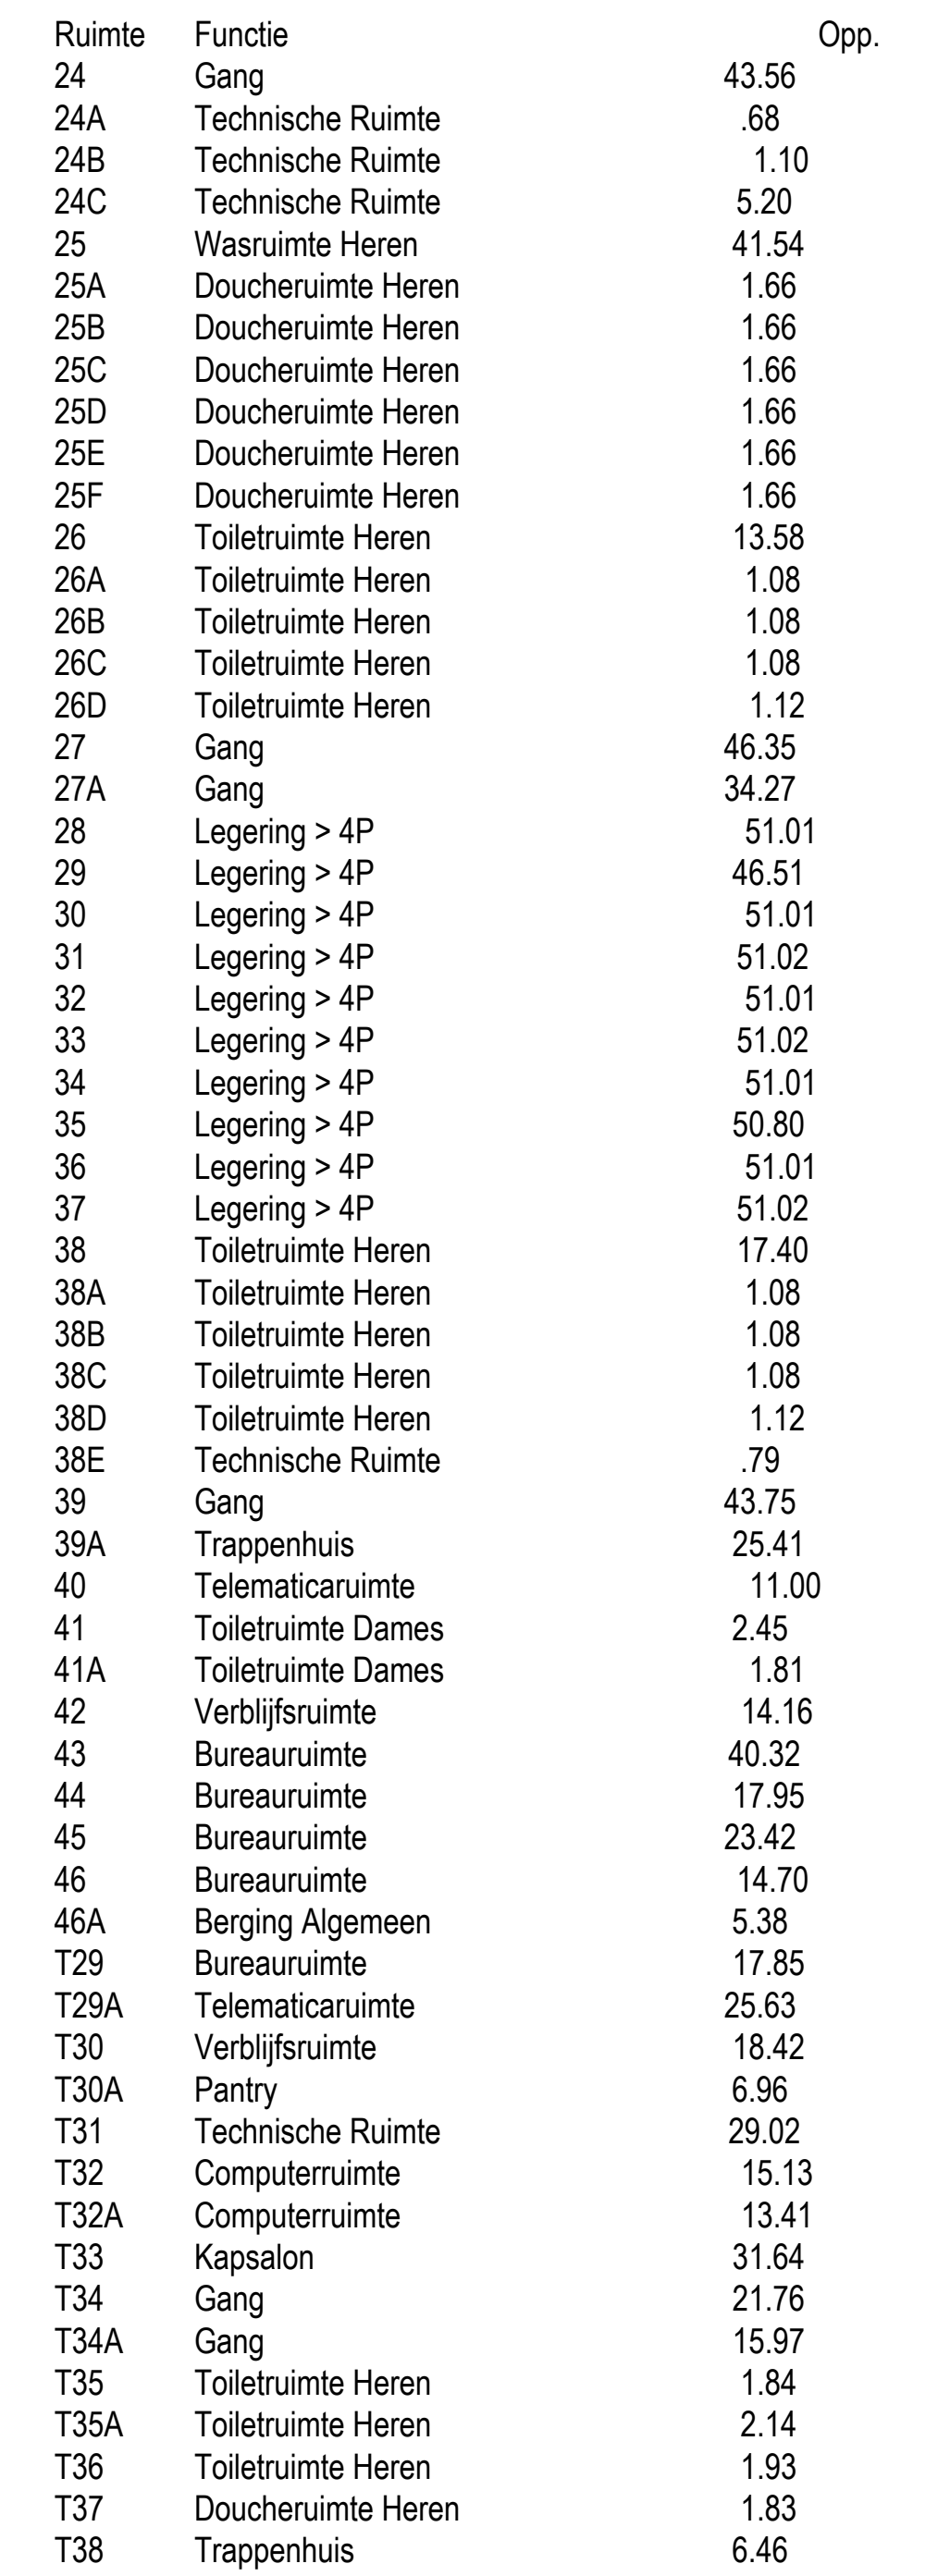

GOEDKEURING ONTWERP PROJECTIE	
Projecteringsdeskundige 1	Projecteringsdeskundige 2
Naam: W. Vink	Naam: N. Post
Datum: 17-05-2019	Datum: 17-05-2019
Handtekening:	Handtekening:

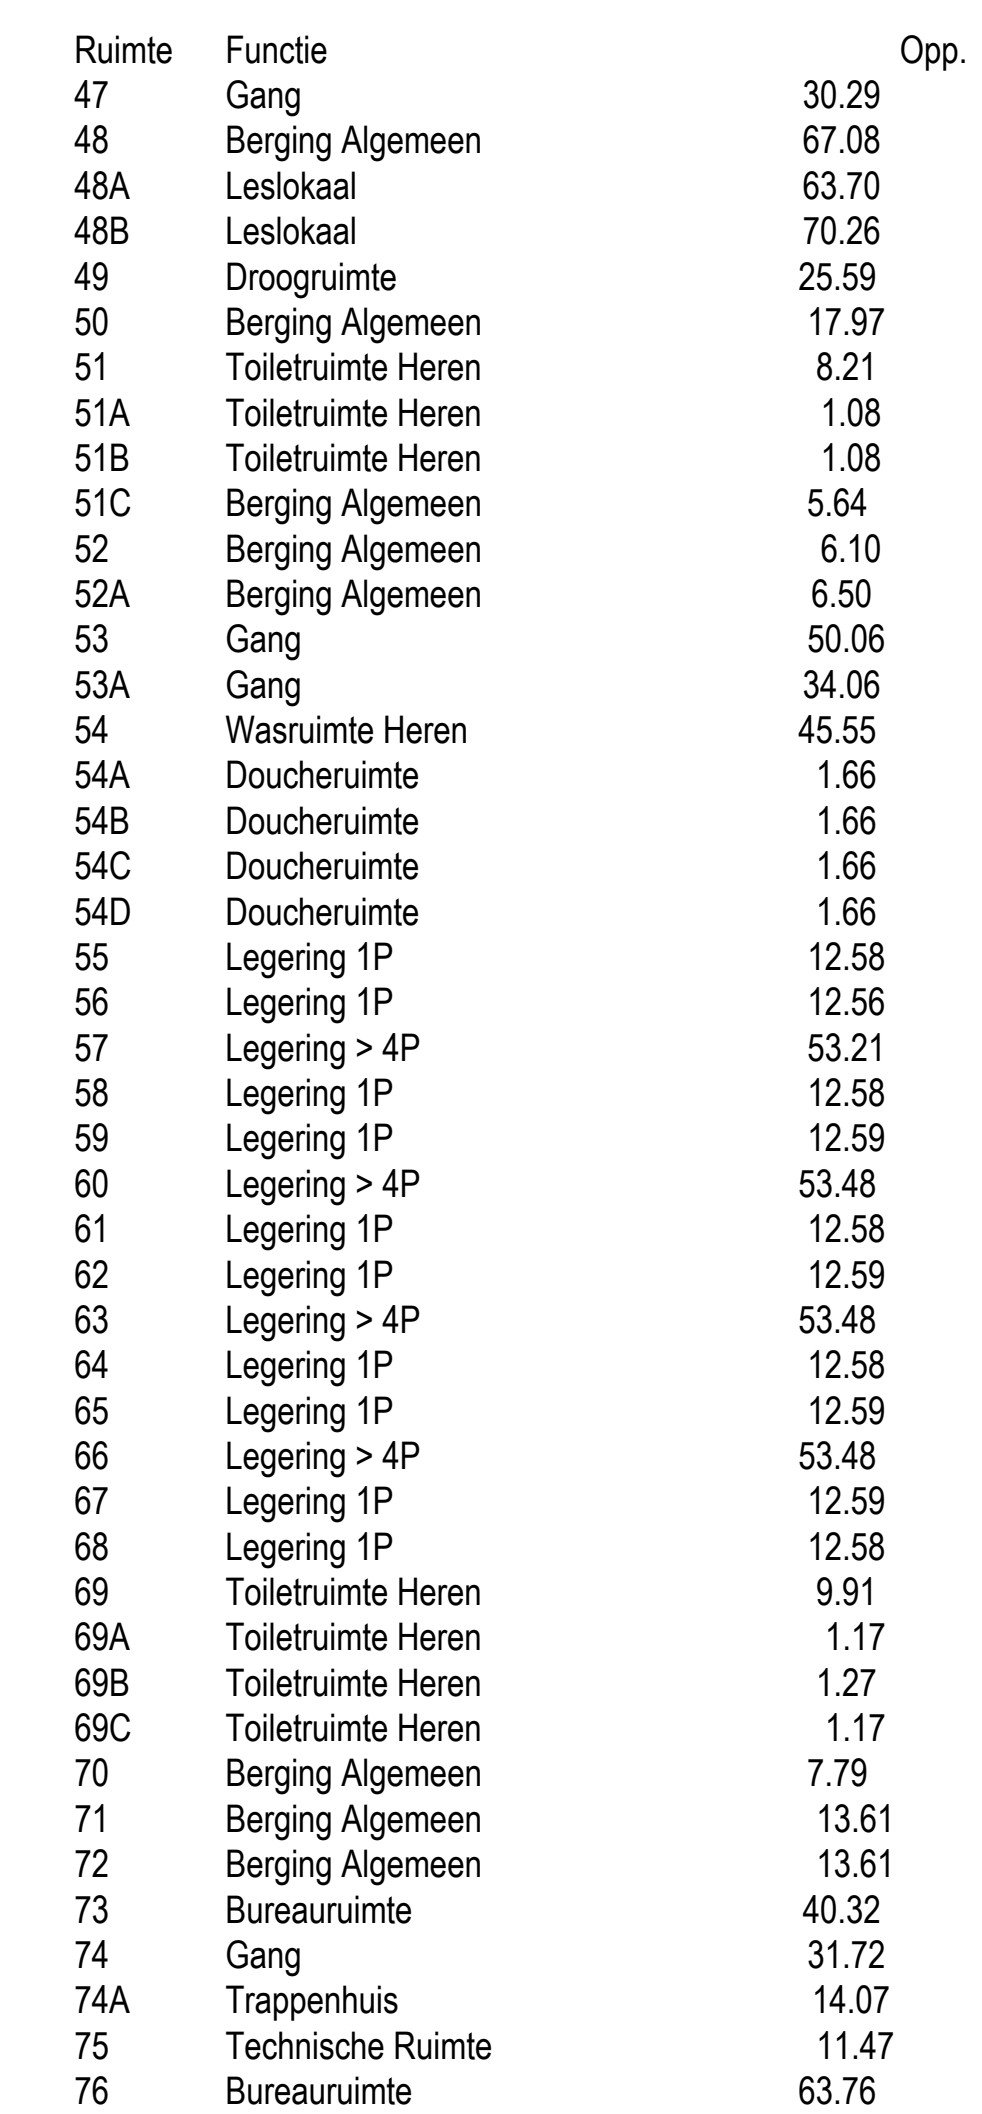


